

**LOTE 06**  
**RODOVIA BR-116/SP/PR**  
**TRECHO: São Paulo - Curitiba**

**“as built”**  
**Volume 2 – Projeto Executivo**

**Projetos de Rua Lateral**  
**km 16,3 ao km 17,5 – Pista Norte**  
**Município de Colombo/PR**

Julho / 2019

**ÍNDICE**

Documento Projetista		Documento ANTT		Título do Documento	Pagina
Nº	Rev.	Nº	Rev.		
<b>APRESENTAÇÃO</b>					4
<b>MAPA DE LOCALIZAÇÃO</b>					6
<b>APRESENTAÇÃO DO PROJETO</b>					
<b>GEOMETRIA</b>					7
PLV-DE-06-116/PR-016-3-F02/501	1	DE-06-116/PR-016-3-F02/501	A	Projeto Executivo de Geometria - Planta	8
PLV-DE-06-116/PR-016-3-F02/502	1	DE-06-116/PR-016-3-F02/502	A	Projeto Executivo de Geometria - Planta	9
PLV-DE-06-116/PR-016-3-F02/503	1	DE-06-116/PR-016-3-F02/503	A	Projeto Executivo de Geometria - Planta	10
PLV-DE-06-116/PR-016-3-F03/501	1	DE-06-116/PR-016-3-F03/501	A	Projeto Executivo de Geometria - Perfil	11
PLV-DE-06-116/PR-016-3-F03/502	1	DE-06-116/PR-016-3-F03/502	A	Projeto Executivo de Geometria - Perfil	12
<b>DRENAGEM</b>					13
PLV-DE-06-116/PR-016-3-H04/501	1	DE-06-116/PR-016-3-H04/501	A	Projeto Executivo de Drenagem - Planta	14
PLV-DE-06-116/PR-016-3-H04/502	1	DE-06-116/PR-016-3-H04/502	A	Projeto Executivo de Drenagem - Planta	15
PLV-DE-06-116/PR-016-3-H04/503	1	DE-06-116/PR-016-3-H04/503	A	Projeto Executivo de Drenagem - Planta	16
PLV-DE-06-116/PR-016-3-H01/501	1	DE-06-116/PR-016-3-H01/501	A	Planta de Bacias	17
<b>INTERFERÊNCIAS</b>					18
PLV-DE-06-116/PR-016-3-I01/501	0	DE-06-116/PR-016-3-I01/501	A	Cadastro de Interferência	19
PLV-DE-06-116/PR-016-3-I01/502	0	DE-06-116/PR-016-3-I01/502	A	Cadastro de Interferência	20
PLV-DE-06-116/PR-016-3-I01/503	1	DE-06-116/PR-016-3-I01/503	A	Cadastro de Interferência	21
<b>SINALIZAÇÃO</b>					22
PLV-DE-06-116/PR-016-3-L07/501	1	DE-06-116/PR-016-3-L07/501	A	Projeto de Sinalização e Segurança - Planta	23
PLV-DE-06-116/PR-016-3-L07/502	1	DE-06-116/PR-016-3-L07/502	A	Projeto de Sinalização e Segurança - Planta	24
PLV-DE-06-116/PR-016-3-L07/503	1	DE-06-116/PR-016-3-L07/503	A	Projeto de Sinalização e Segurança - Planta	25
PLV-DE-06-116/PR-016-3-L01/501	1	DE-06-116/PR-016-3-L01/501	A	Projeto de Sinalização e Segurança - Detalhe Horizontal	26
PLV-DE-06-116/PR-016-3-L02/501	0	DE-06-116/PR-016-3-L02/501	A	Projeto de Sinalização e Segurança - Detalhe Vertical	27
PLV-DE-06-116/PR-016-3-L03/501	0	DE-06-116/PR-016-3-L03/501	A	Detalhes Dispositivos de Segurança	28
<b>PAVIMENTAÇÃO</b>					29
PLV-DE-06-116/PR-016-3-P02/501	1	DE-06-116/PR-016-3-P02/501	A	Projeto Executivo de Pavimentação	30
PLV-DE-06-116/PR-016-3-P05/501	1	DE-06-116/PR-016-3-P05/501	A	Projeto de Pavimentação - Seções Tipo	31
<b>TERRAPLENAGEM</b>					32
PLV-DE-06-116/PR-016-3-Q02/501	1	DE-06-116/PR-016-3-Q02/501	A	Planta de Distribuição de Volumes	33
<b>GABIÃO</b>					34
NOU-DE-06-116-SP-016-7-G23-501	0	DE-06-116-SP-016-7-G23-501	A	IMPLANTAÇÃO	35
NOU-DE-06-116-SP-016-7-G23-502	0	DE-06-116-SP-016-7-G23-502	A	VISTA FRONTAL	36
NOU-DE-06-116-SP-016-7-G23-503	0	DE-06-116-SP-016-7-G23-503	A	SEÇÕES 1 e 2	37
NOU-DE-06-116-SP-016-7-G23-504	0	DE-06-116-SP-016-7-G23-504	A	SEÇÕES 3 e 4	38
NOU-DE-06-116-SP-016-7-G23-505	0	DE-06-116-SP-016-7-G23-505	A	SEÇÕES 5 e 6	39
NOU-DE-06-116-SP-016-7-G23-506	0	DE-06-116-SP-016-7-G23-506	A	SEÇÃO TÍPICA	40
NOU-DE-06-116-SP-016-7-G23-507	0	DE-06-116-SP-016-7-G23-507	A	SEQUENCIA EXECUTIVA	41
NOU-DE-06-116-SP-016-7-G23-508	0	DE-06-116-SP-016-7-G23-508	A	SEÇÃO GEOLÓGICA	42
<b>ILUMINAÇÃO</b>					43
ITT-DE-06-116-PR-016-3-E01-501	0	DE-06-116-PR-016-3-E01-501	A	PROJETO DE ILUMINAÇÃO	44

APRESENTAÇÃO

## **APRESENTAÇÃO**

O presente documento tem por objetivo apresentar a Agência Nacional de Transportes Terrestres – ANTT, o “as built” do Projeto Executivo da Rua Lateral do km 16,3 ao km 17,5 Pista Norte, município de Colombo/PR. Essa obra tem por objetivo cumprir parte do Programa de Exploração da Rodovia – 5.1.3 do PER.




MAPA DE LOCALIZAÇÃO




GEOMETRIA



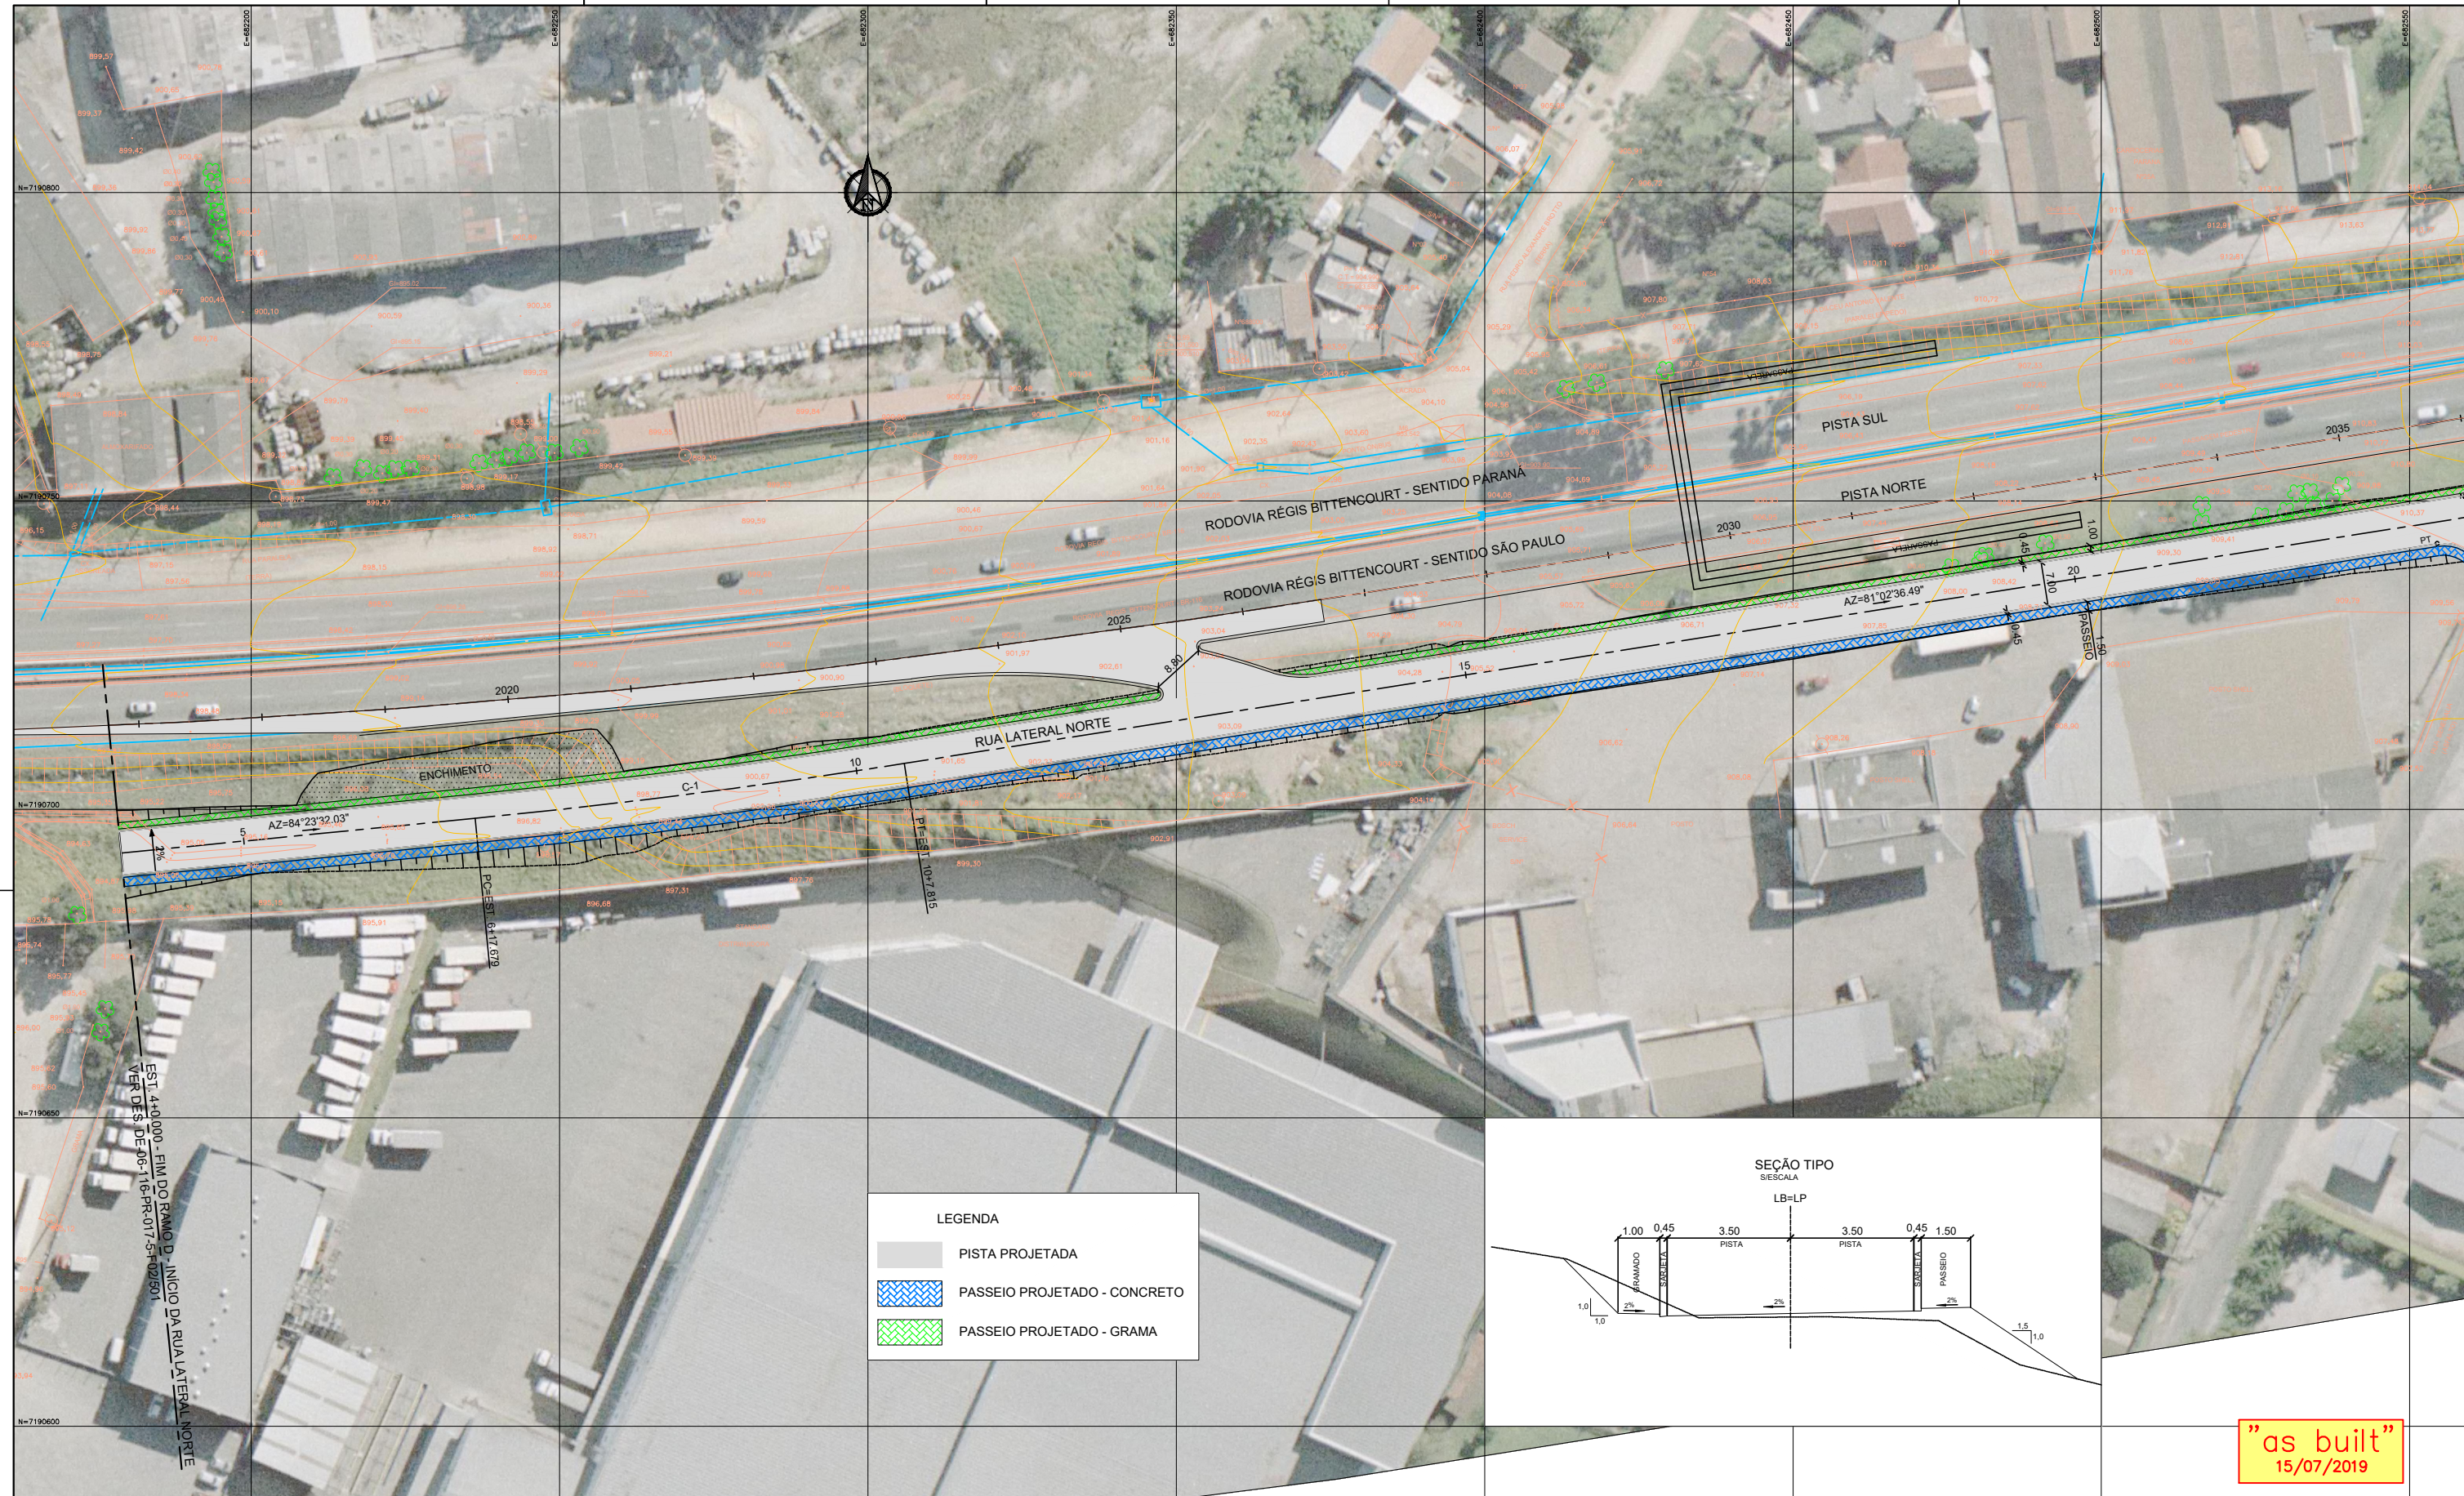

**LEGENDA**

- PISTA PROJETADA
- PASSEIO PROJETADO - CONCRETO
- PASSEIO PROJETADO - GRAMA

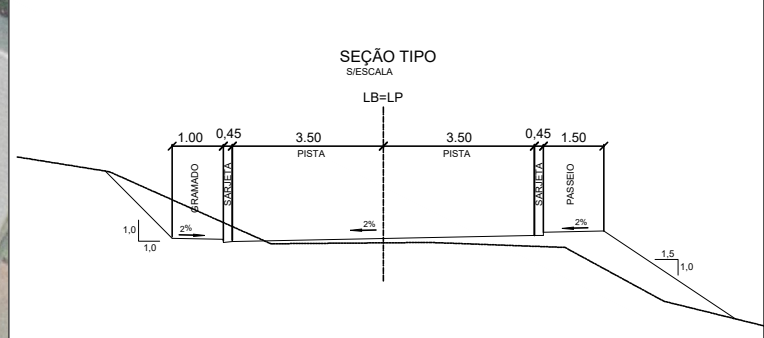


"as built"  
15/07/2019

- NOTAS:**
- 1 - MEDIDAS E COTAS EM METRO, EXCETO ONDE INDICADO.
  - 2 - VER TABELA DE CURVAS NO DES. DE-06-116-PR-016-3-F02/502
  - 3 - FOI ACRESCENTADO NO PROJETO EXECUTIVO O ACESSO DE ENTRADA E SAÍDA DO POSTO PARA GARANTIR O ACESSO EXISTENTE E O ATENDIMENTO AOS USUÁRIOS DA RODOVIA.



FIRMA PROJETISTA										Nº DESENHO ANTT: DE-06-116-PR-016-3-F02/501	REV.: A	
 <small>PLANVIA ENGENHARIA E CONSULTORIA</small>	A	15/07/2019				EMISSÃO INICIAL				LOCAL: RUA LATERAL NORTE km 16+300 ao km 17+500 - CURITIBA/PR		
	PLV-DE-06-116/PR-016-3-F02/501	REV. A	DATA	RESP. TEC./PROJETISTA	RESP. TEC./CONCES.	RESP. TEC./ANIT	ASSUNTO	DOC. REFERÊNCIA		RODOVIA: BR-116 RODOVIA REGIS BITTENCOURT	TRECHO: SÃO PAULO - CURITIBA	
										TÍTULO: PROJETO EXECUTIVO DE GEOMETRIA - PLANTA	ESCALAS: 1:500	FOLHA: 01/03



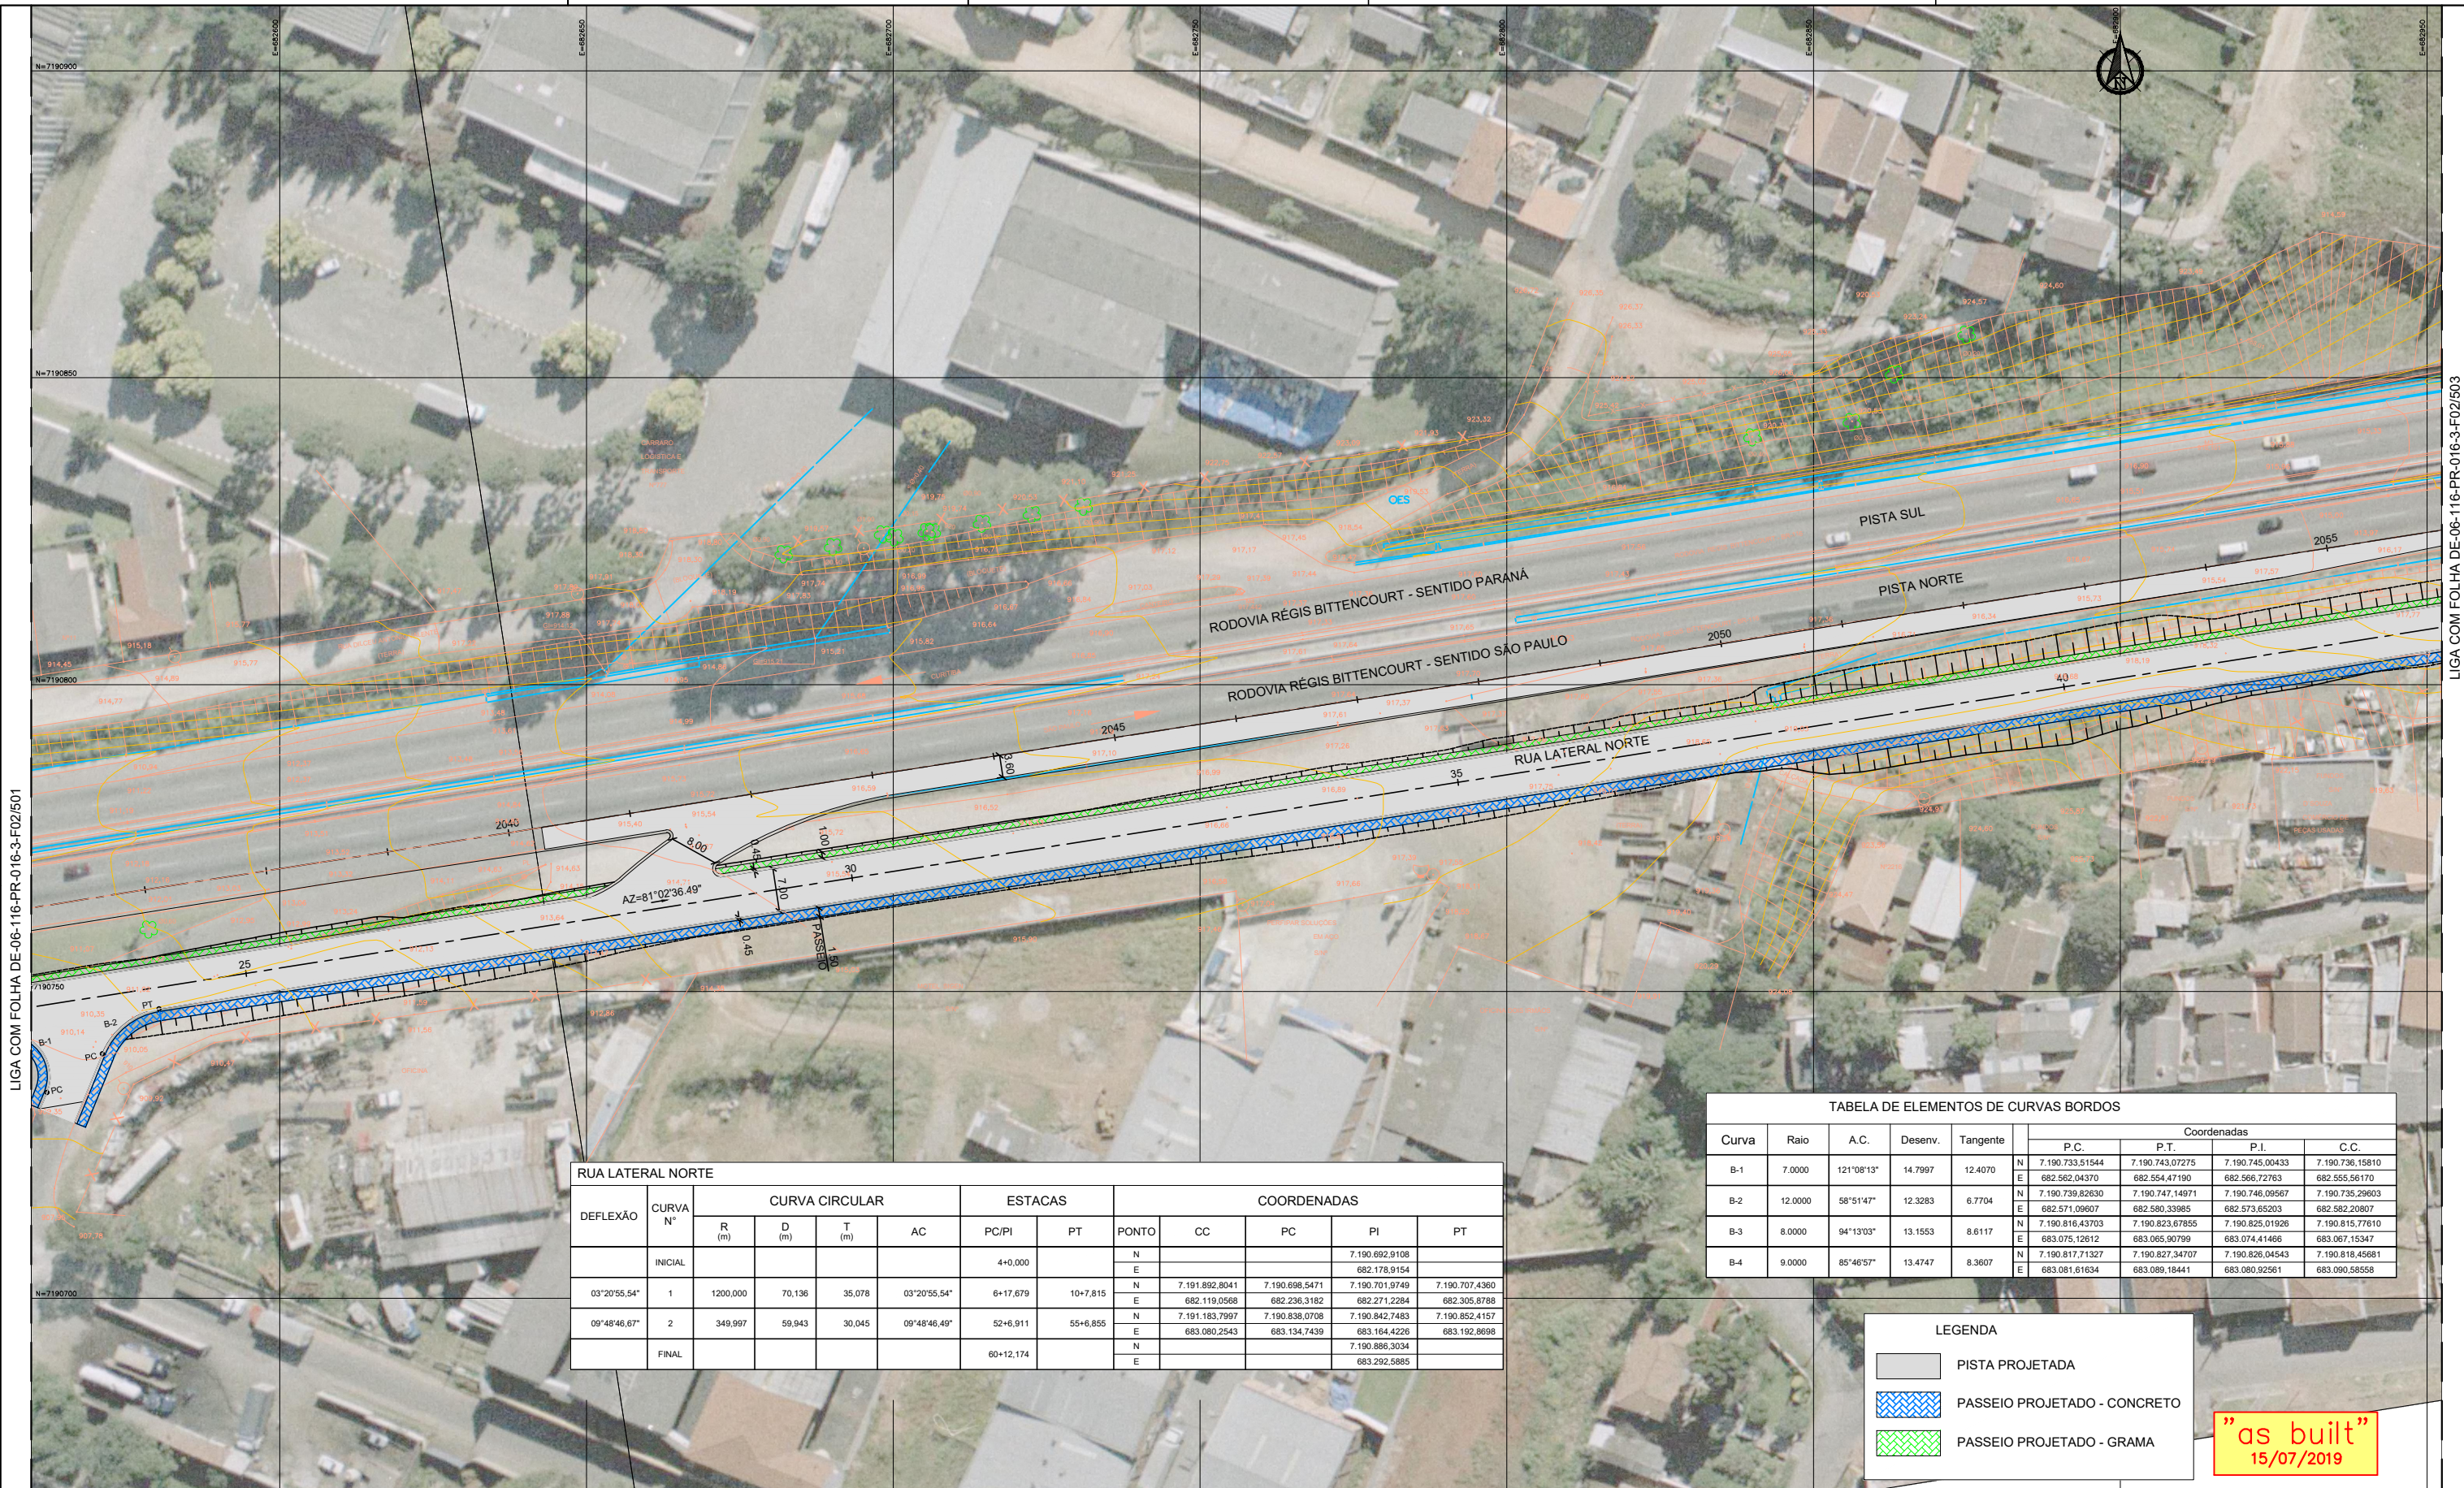

RUA LATERAL NORTE												
DEFLEXÃO	CURVA Nº	CURVA CIRCULAR				ESTACAS		COORDENADAS				
		R (m)	D (m)	T (m)	AC	PC/PI	PT	PONTO	CC	PC	PI	PT
	INICIAL					4+0.000		N				7.190.692,9108
								E				682.178,9154
03°20'55,54"	1	1200,000	70,136	35,078	03°20'55,54"	6+17,679	10+7,815	N	7.191.892,8041	7.190.698,5471	7.190.701,9749	7.190.707,4360
								E	682.119,0568	682.236,3182	682.271,2284	682.305,8788
09°48'46,67"	2	349,997	59,943	30,045	09°48'46,67"	52+6,911	55+6,855	N	7.191.183,7997	7.190.838,0708	7.190.842,7483	7.190.852,4157
								E	683.080,2543	683.134,7439	683.164,4226	683.192,8698
	FINAL					60+12,174		N				7.190.886,3034
								E				683.292,5885

TABELA DE ELEMENTOS DE CURVAS BORDOS									
Curva	Raio	A.C.	Desenv.	Tangente	Coordenadas				
					P.C.	P.T.	P.I.	C.C.	
B-1	7.0000	121°08'13"	14,7997	12,4070	N	7.190.733,51544	7.190.743,07275	7.190.745,00433	7.190.736,15810
					E	682.562,04370	682.554,47190	682.566,72763	682.555,56170
B-2	12.0000	58°51'47"	12,3283	6,7704	N	7.190.739,82630	7.190.747,14971	7.190.746,09567	7.190.735,29603
					E	682.571,09607	682.580,33985	682.573,65203	682.582,20807
B-3	8.0000	94°13'03"	13,1553	8,6117	N	7.190.816,43703	7.190.823,67855	7.190.825,01926	7.190.815,77610
					E	683.075,12612	683.065,90799	683.074,41466	683.067,15347
B-4	9.0000	85°46'57"	13,4747	8,3607	N	7.190.817,71327	7.190.827,34707	7.190.826,04543	7.190.818,45681
					E	683.081,61634	683.089,18441	683.080,92561	683.090,58558

**LEGENDA**


- PISTA PROJETADA
- PASSEIO PROJETADO - CONCRETO
- PASSEIO PROJETADO - GRAMA

**"as built"**  
15/07/2019

**NOTAS:**  
 1 - MEDIDAS E COTAS EM METRO, EXCETO ONDE INDICADO.  
 2 - FOI ACRESCENTADO NO PROJETO EXECUTIVO O ACESSO DE ENTRADA E SAÍDA DO POSTO PARA GARANTIR O ACESSO EXISTENTE E O ATENDIMENTO AOS USUÁRIOS DA RODOVIA.

FIRMA PROJETISTA		Nº DESENHO ANTT: DE-06-116-PR-016-3-F02/502		REV.: A
		LOCAL: RUA LATERAL NORTE km 16+300 ao km 17+500 - CURITIBA/PR		
PLV-DE-06-116/PR-016-3-F02/502		RODOVIA: BR-116 RODOVIA RÉGIS BITTENCOURT		TRECHO: SÃO PAULO - CURITIBA
REV. A	15/07/2019	TÍTULO: PROJETO EXECUTIVO DE GEOMETRIA - PLANTA		ESCALAS: 1:500
RESP. TEC./PROJETA	RESP. TEC./CONC.	RESP. TEC./ANIT	ASSUNTO	DOC. REFERÊNCIA
				FOLHA: 02/03



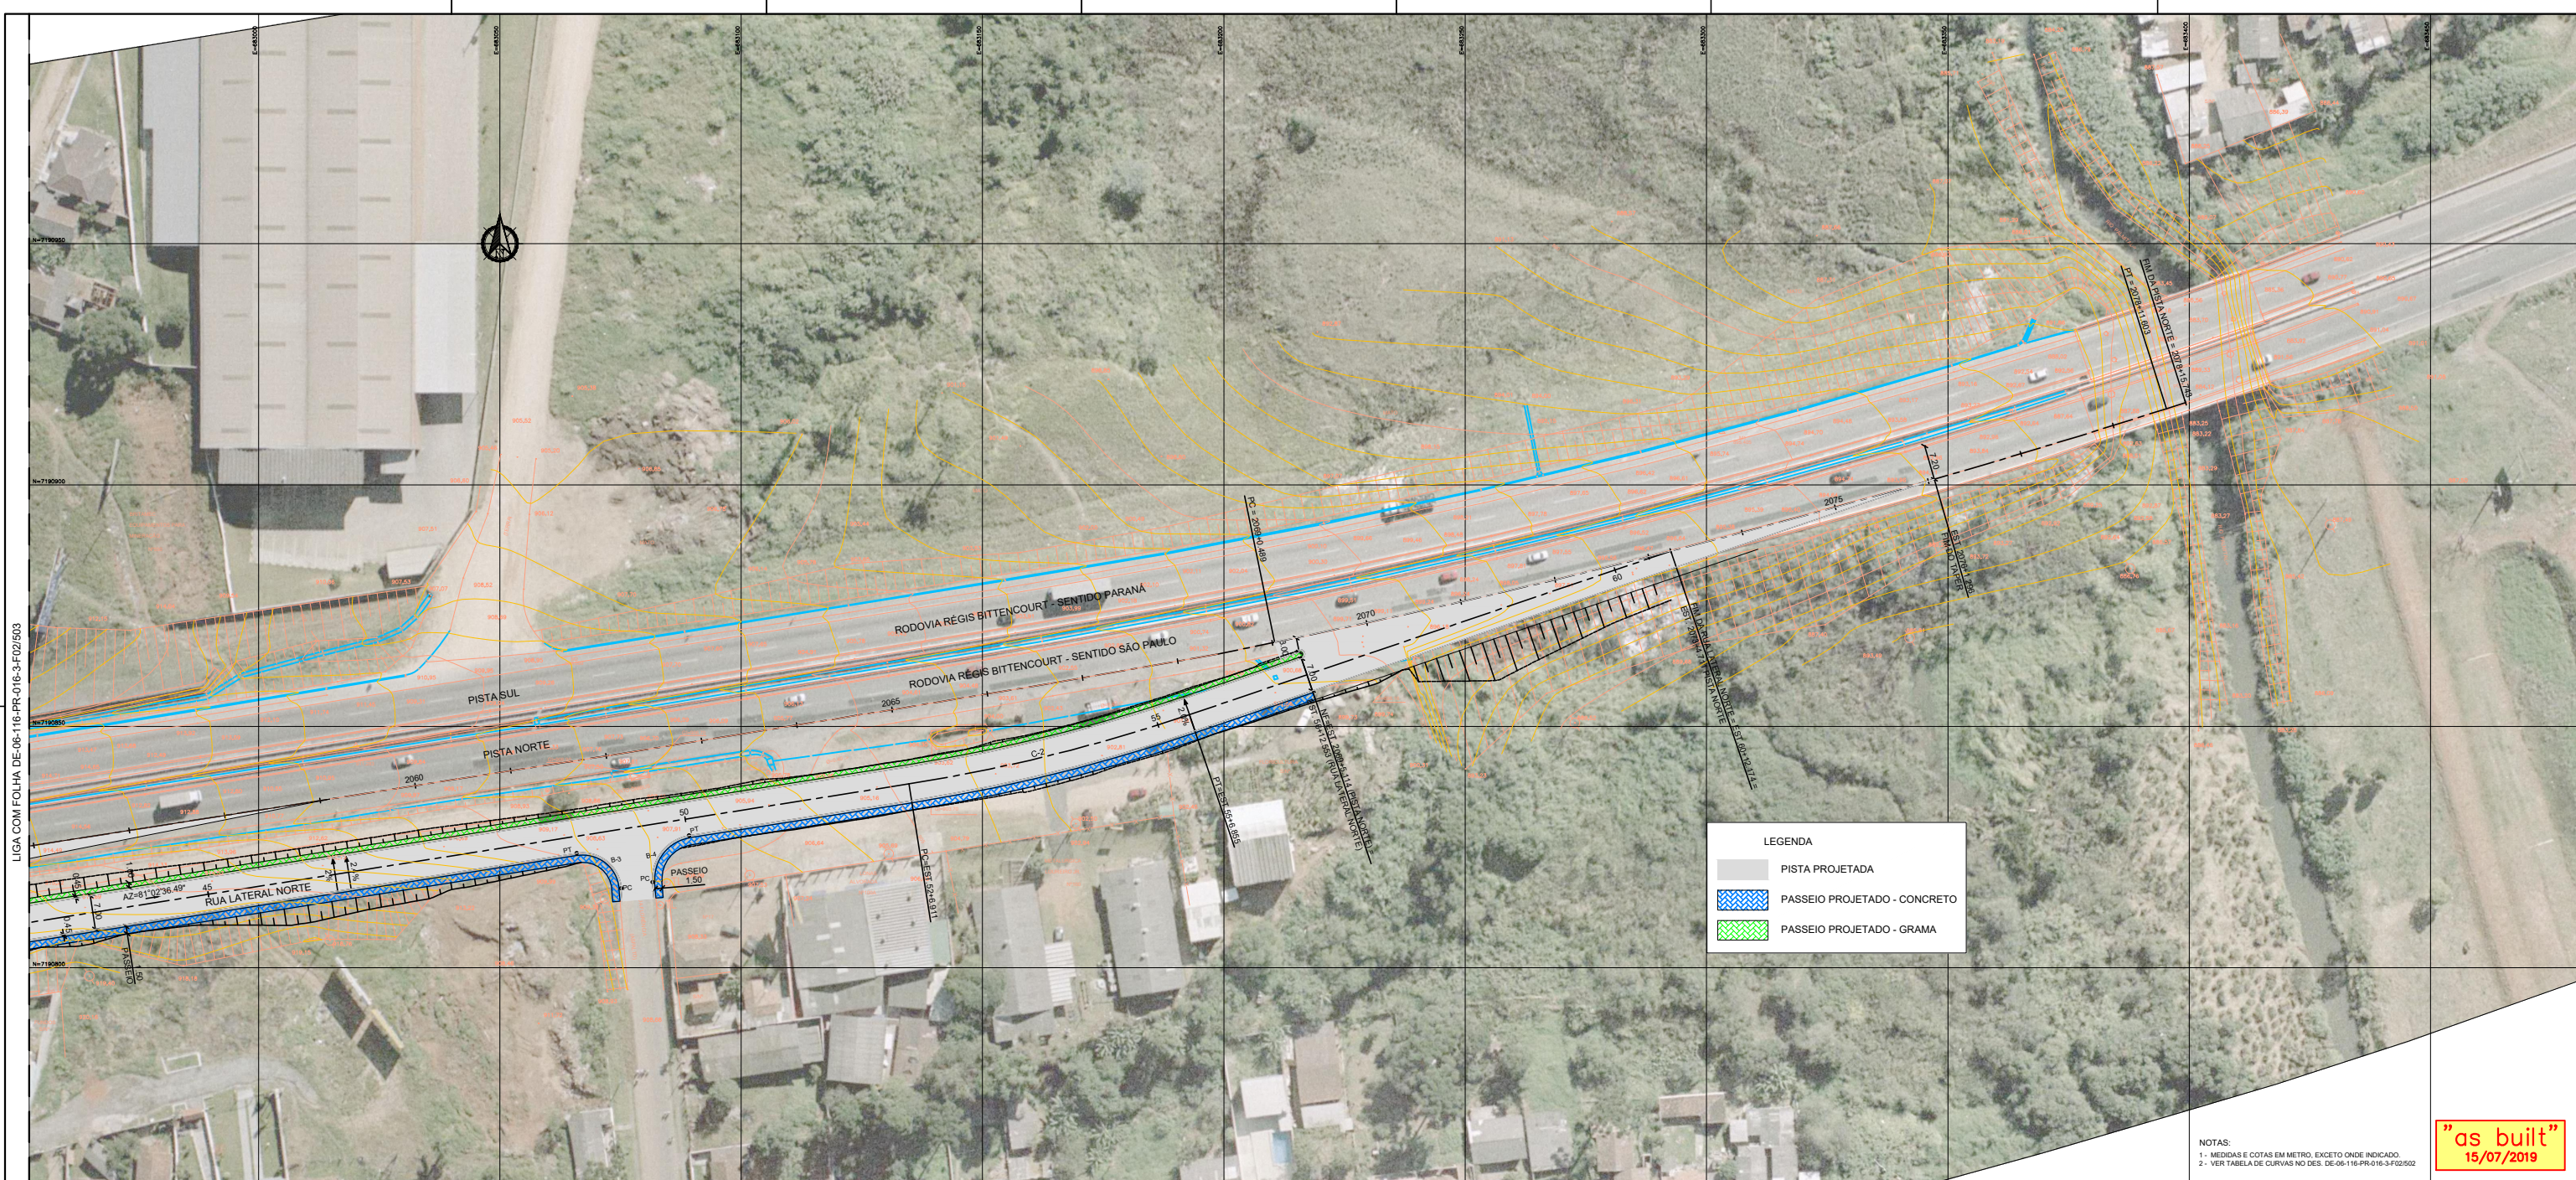

LIGA COM FOLHA DE 06-116-PR-016-3-F02/503

**LEGENDA**

- PISTA PROJETADA
- PASSEIO PROJETADO - CONCRETO
- PASSEIO PROJETADO - GRAMA


**NOTAS:**  
 1 - MEDIDAS E COTAS EM METRO, EXCETO ONDE INDICADO.  
 2 - VER TABELA DE CURVAS NO DES. DE-06-116-PR-016-3-F02/502

"as built"  
15/07/2019



FIRMA PROJETISTA										Nº DESENHO ANTT: DE-06-116-PR-016-3-F02/503		REV: A
										LOCAL: RUA LATERAL NORTE Km 16+300 ao km 17+500 - CURITIBA		
PLANVIA PROJETAR E CONSTRUIR										RODOVIA: BR-116 RODOVIA RÉGIS BITTENCOURT		TRECHO: SÃO PAULO - CURITIBA
FLY-DE-06-116-PR-016-3-F02/503										TÍTULO: PROJETO EXECUTIVO DE GEOMETRIA - PLANTA		ESCALAS: 1:500
										FOLHA: 0303		



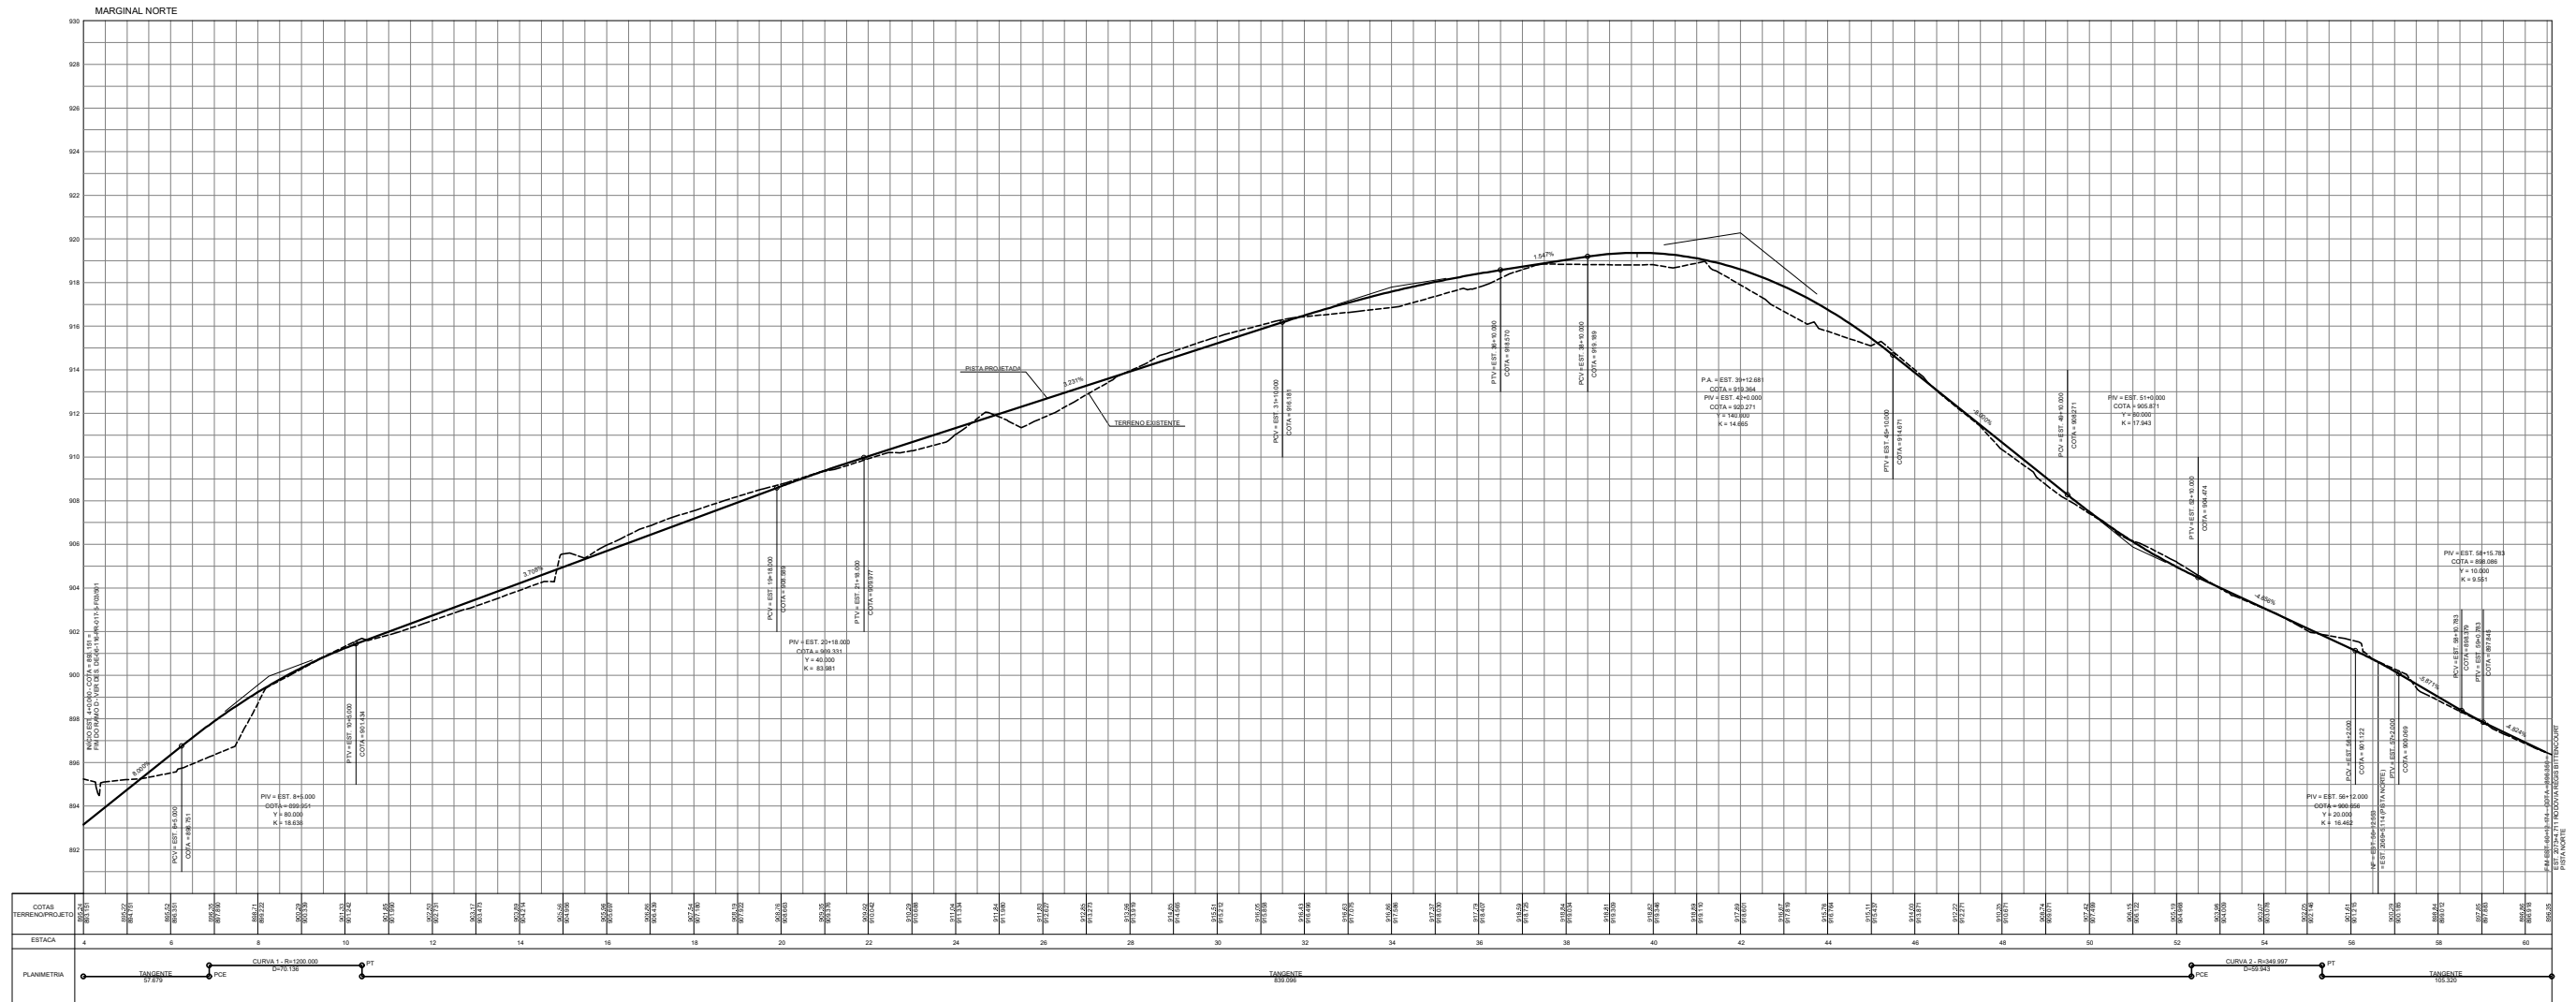


"as built" 15/07/2019




FIRMA PROJETISTA										Nº DESENHO ANTT: DE-06-116/PR-016-3-F03/501		REV. A
										LOCAL: RUA LATERAL NORTE km 16+300 ao km 17+500 - CURITIBA/PR		
PLANVIA Engenharia e Arquitetura S.A. Rua...										PROJETO: BR-116 RODOVIA REGIS BITTENCOURT		
PROJETO: BR-116 RODOVIA REGIS BITTENCOURT PROJETO EXECUTIVO DE GEOMETRIA - PERFIL										LOCAL: SÃO PAULO - CURITIBA		
PROJETO EXECUTIVO DE GEOMETRIA - PERFIL										ESCALAS: 1:1000		01/02

RODOVIA RÉGIS BITTENCOURT - PISTA NORTE

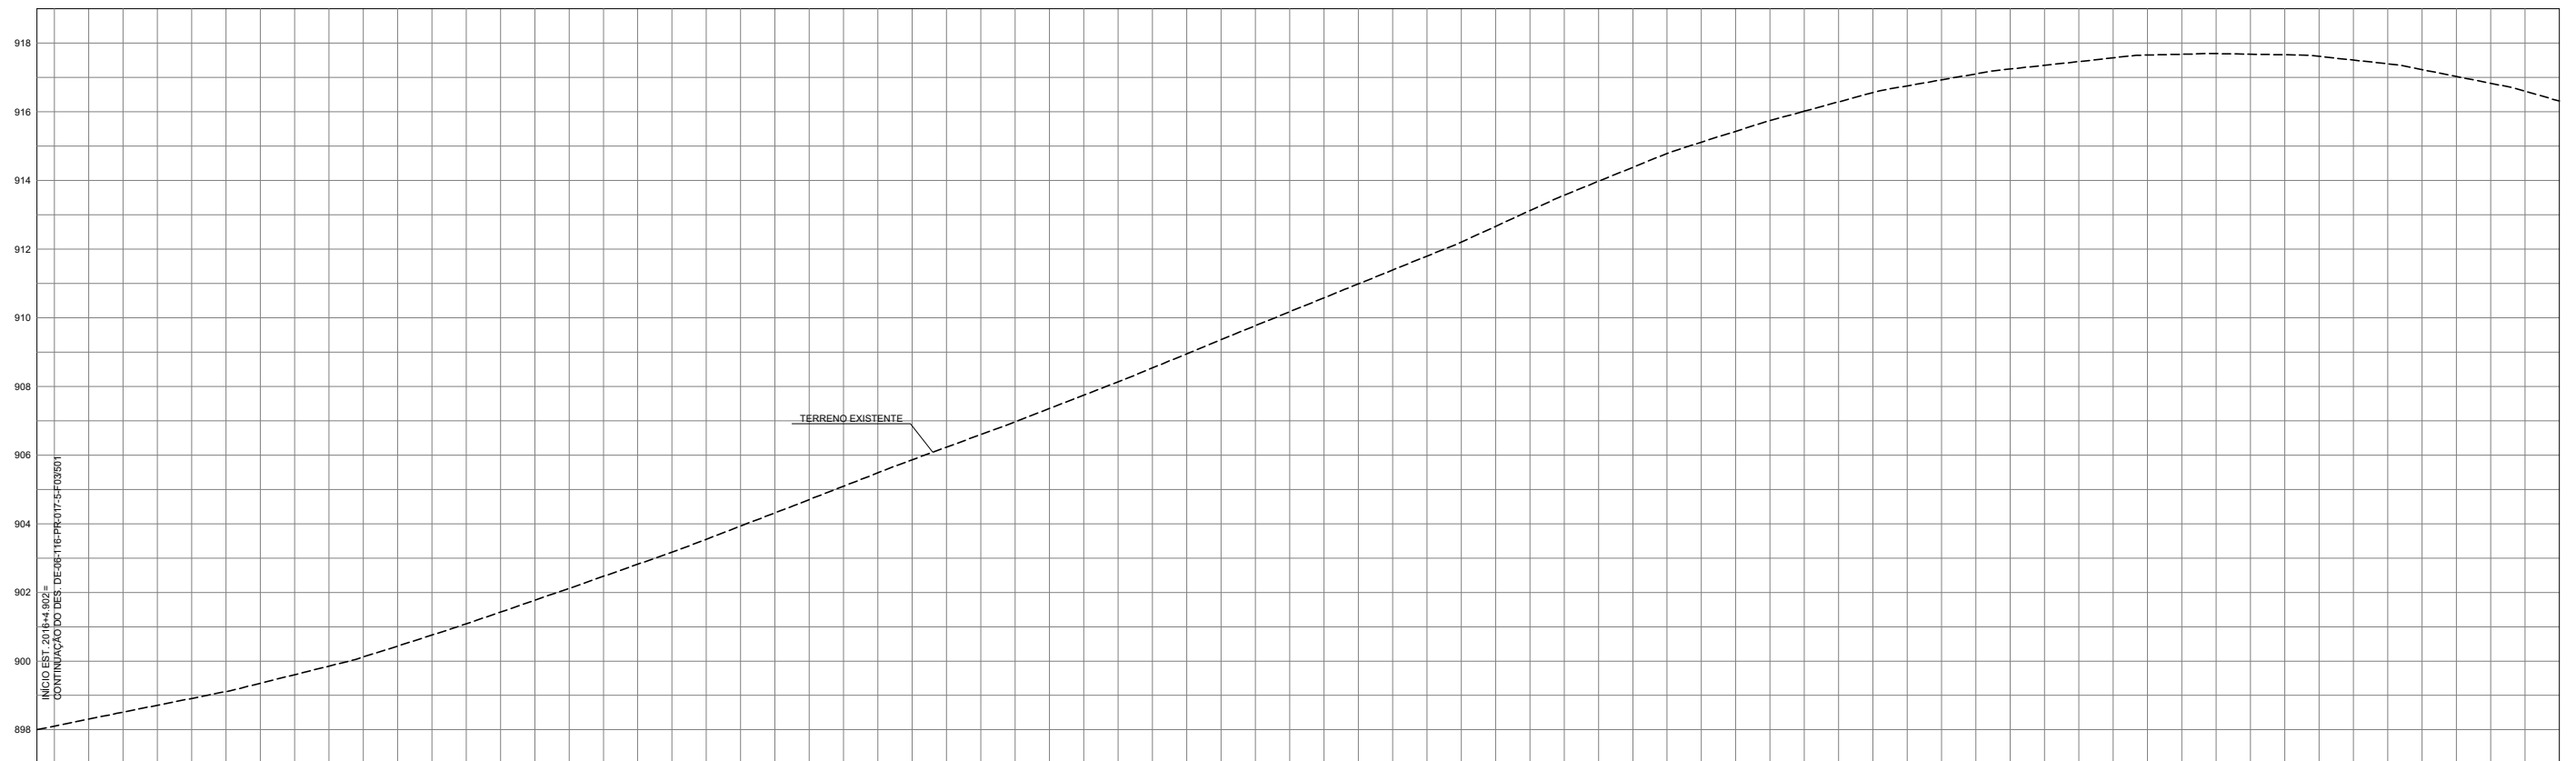

ESTACA	2018																																							
PLANIMETRIA	

RODOVIA RÉGIS BITTENCOURT - PISTA NORTE

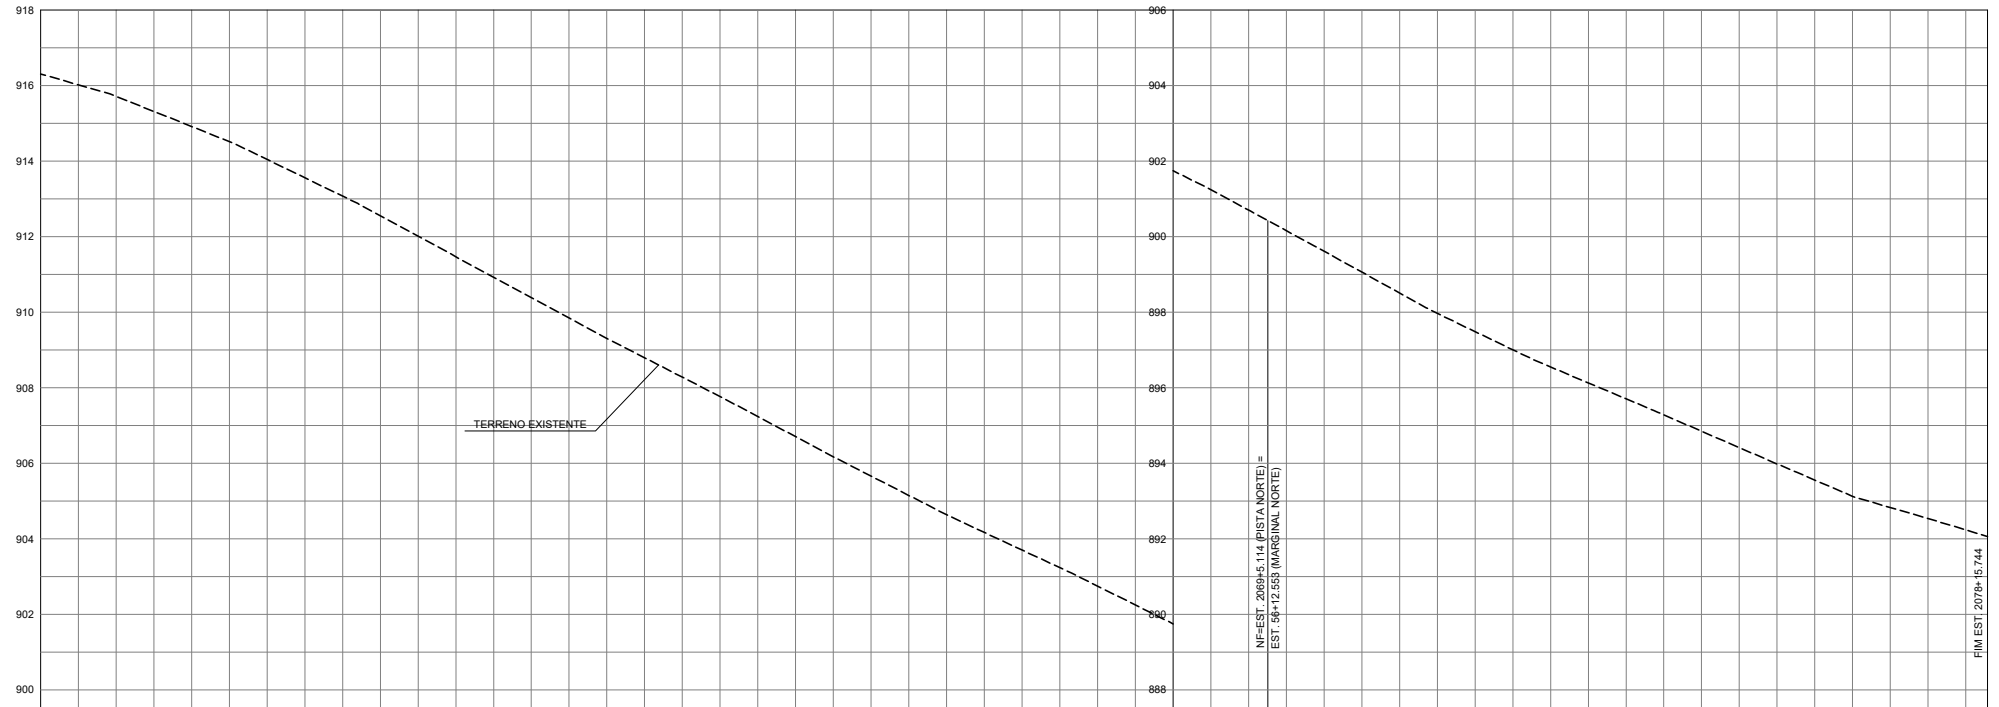

ESTACA	2054																												2056								2058								2060								2062								2064								2066								2068								2070								2072								2074								2076								2078							
PLANIMETRIA	


"as built"  
15/07/2019



FIRMA PROJETISTA								Nº DESENHO ANTT: DE-06-116/PR-016-3-F03/502				REV.: A							
								LOCAL: RUA LATERAL NORTE Km 16+300 ao km 17+500 - CURITIBA/PR											
PLV-DE-06-116/PR-016-3-F03/502				REV. A				RODOVIA: BR-116 RODOVIA REGIS BITTENCOURT				TRECHO: SÃO PAULO - CURITIBA							
REV. A				DATA: 15/07/2019				TÍTULO: PROJETO EXECUTIVO DE GEOMETRIA - PERFIL				ESCALAS: 1:1000				FOLHA: 02/02			
RESP. TEC./PROJETISTA				RESP. TEC./CONCES.				RESP. TEC./ANIT				ASSUNTO				DOC. REFERÊNCIA			



DRENAGEM

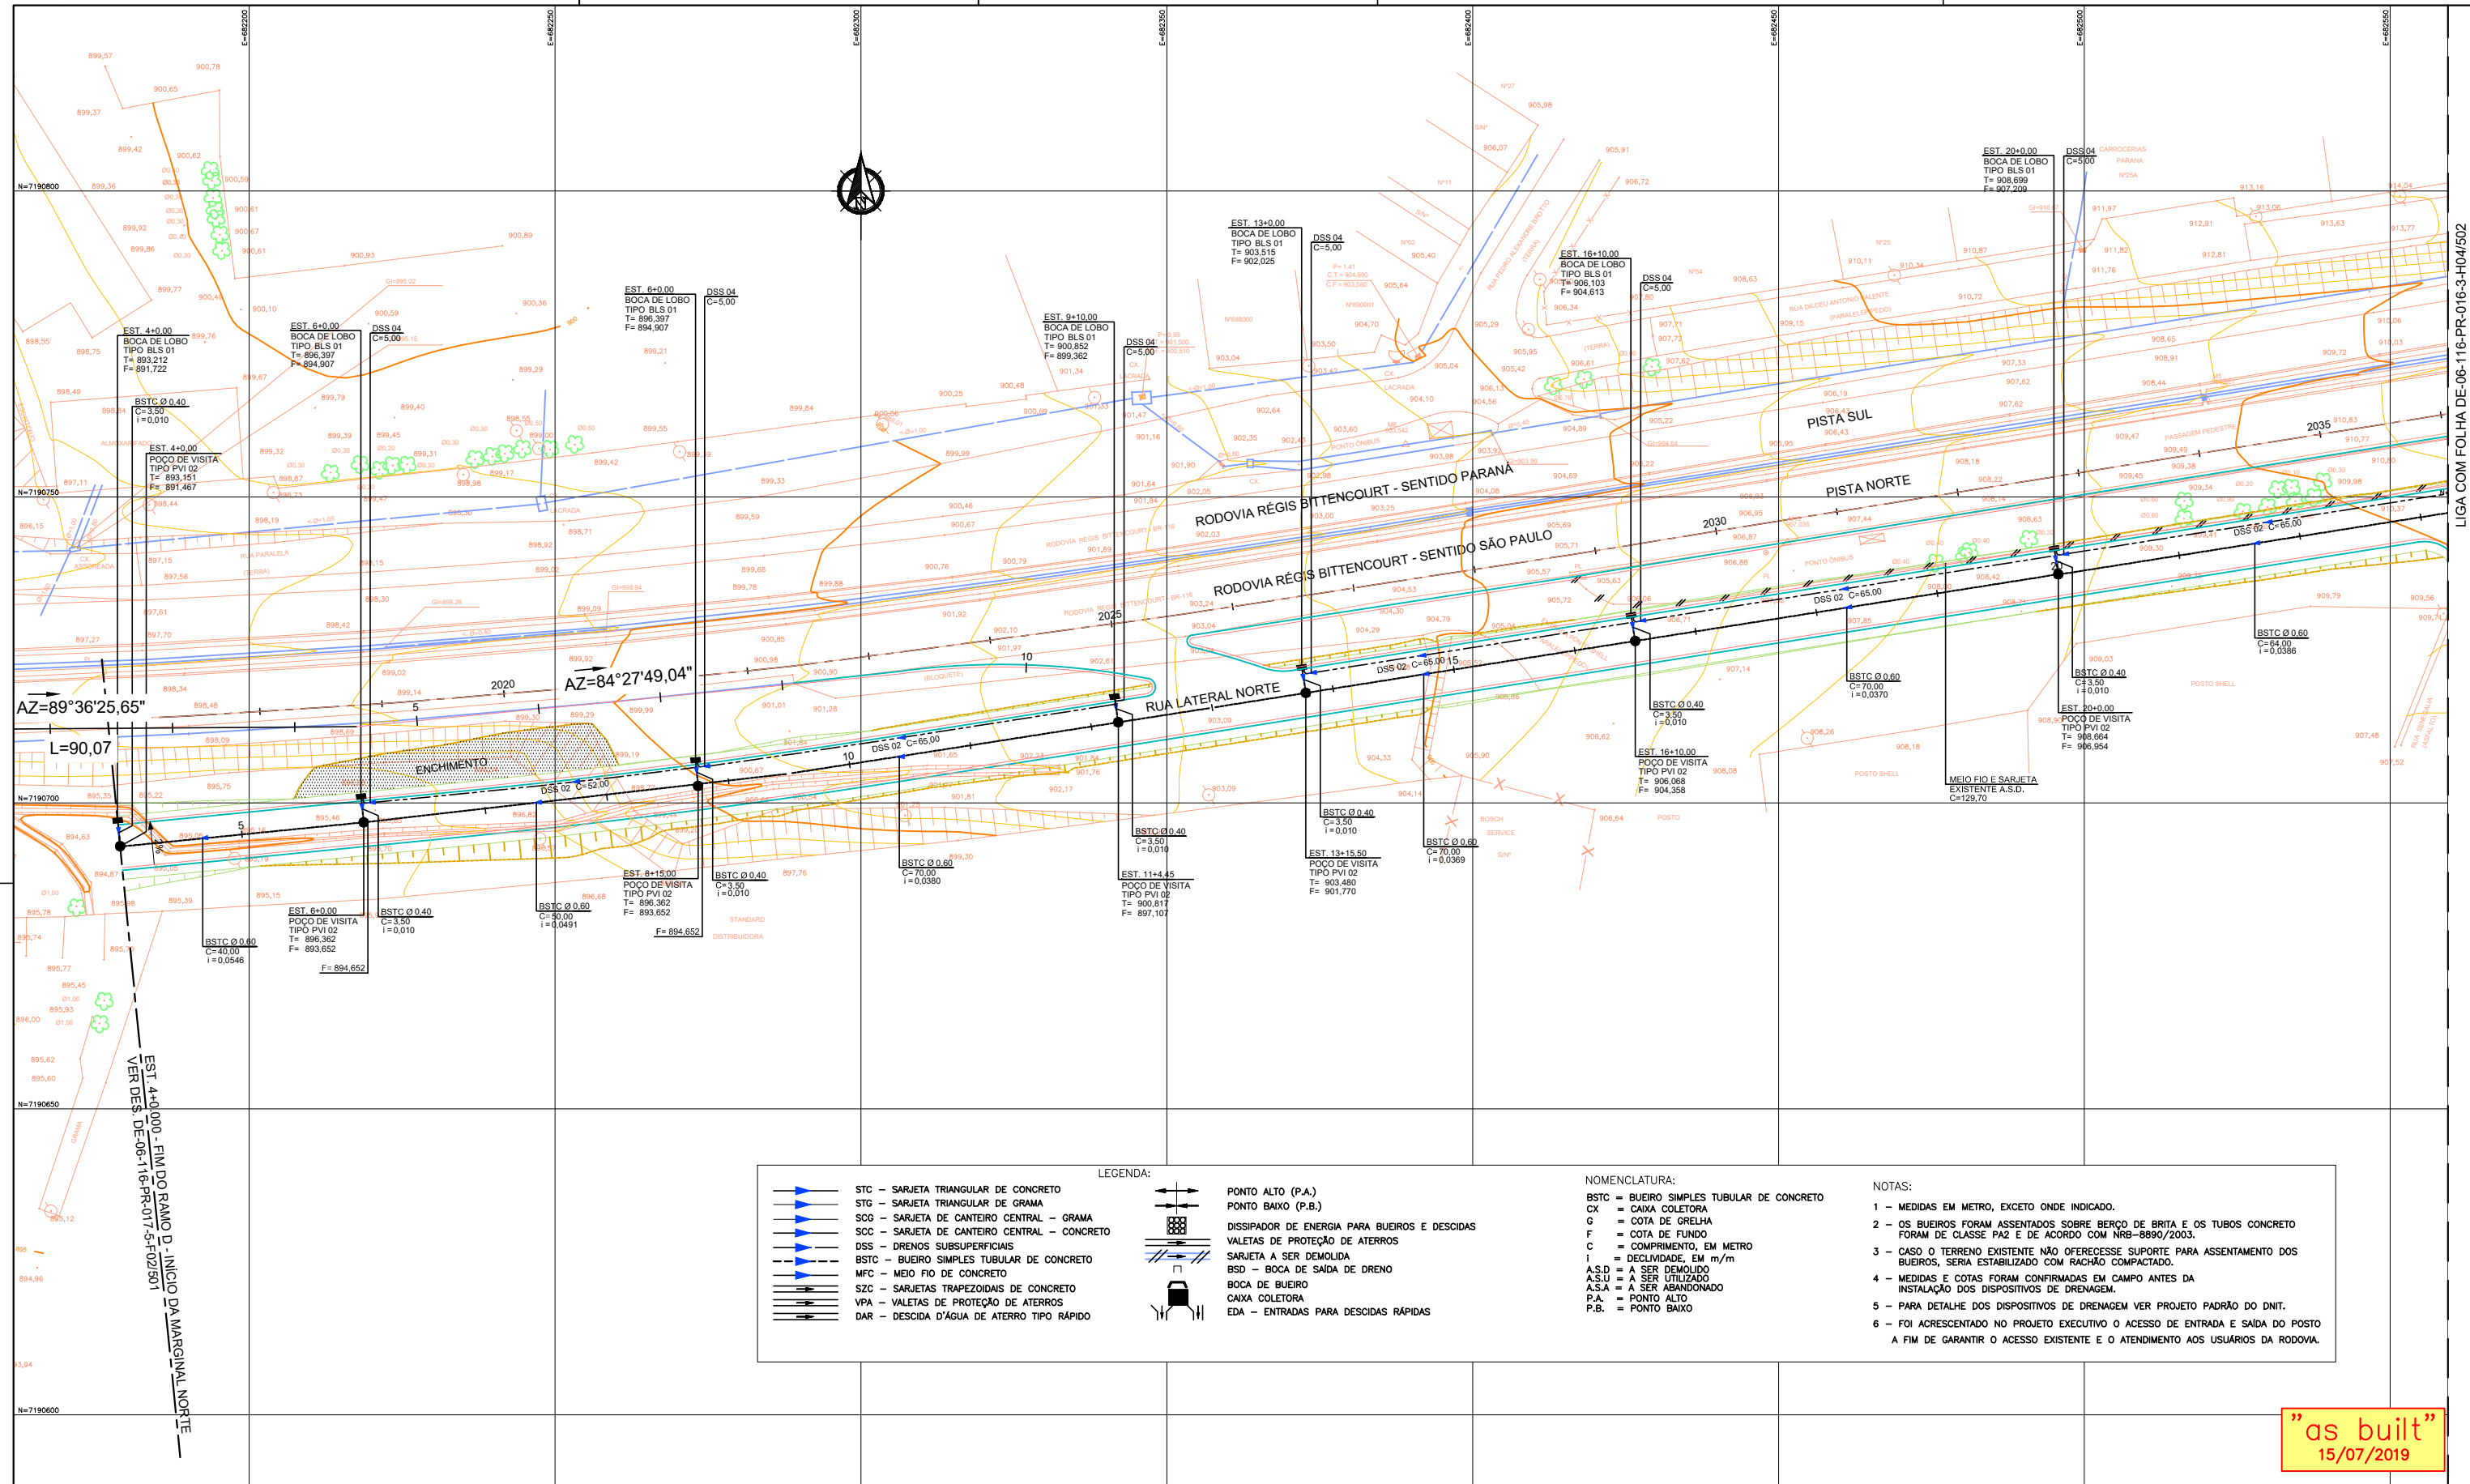


LEGENDA:		NOMENCLATURA:		NOTAS:	
	STC - SARJETA TRIANGULAR DE CONCRETO		BSTC = BUEIRO SIMPLES TUBULAR DE CONCRETO	1 - MEDIDAS EM METRO, EXCETO ONDE INDICADO.	
	STG - SARJETA TRIANGULAR DE GRAMA		CX = CAIXA COLETOIRA	2 - OS BUEIROS FORAM ASSENTADOS SOBRE BERÇO DE BRITA E OS TUBOS CONCRETO FORAM DE CLASSE PA2 E DE ACORDO COM NRB-8890/2003.	
	SCG - SARJETA DE CANTEIRO CENTRAL - GRAMA		F = COTA DE GRELHA	3 - CASO O TERRENO EXISTENTE NÃO OFERECESSE SUPORTE PARA ASSENTAMENTO DOS BUEIROS, SERIA ESTABILIZADO COM RACHÃO COMPACTADO.	
	SCC - SARJETA DE CANTEIRO CENTRAL - CONCRETO		G = COTA DE FUNDO	4 - MEDIDAS E COTAS FORAM CONFIRMADAS EM CAMPO ANTES DA INSTALAÇÃO DOS DISPOSITIVOS DE DRENAGEM.	
	DSS - DRENOS SUBSUPERFICIAIS		C = COMPRIMENTO, EM METRO	5 - PARA DETALHE DOS DISPOSITIVOS DE DRENAGEM VER PROJETO PADRÃO DO DNIT.	
	BSTC - BUEIRO SIMPLES TUBULAR DE CONCRETO		i = DECLIVIDADE, EM m/m	6 - FOI ACRESCENTADO NO PROJETO EXECUTIVO O ACESSO DE ENTRADA E SAÍDA DO POSTO A FIM DE GARANTIR O ACESSO EXISTENTE E O ATENDIMENTO AOS USUÁRIOS DA RODOVIA.	
	MFC - MEIO FIO DE CONCRETO		A.S.D = A SER DEMOLIDO		
	SZC - SARJETAS TRAPEZOIDAIS DE CONCRETO		A.S.U = A SER UTILIZADO		
	VPA - VALETAS DE PROTEÇÃO DE ATERROS		A.S.A = A SER ABANDONADO		
	DAR - DESCIDA D'ÁGUA DE ATERRO TIPO RÁPIDO		P.A. = PONTO ALTO		
			P.B. = PONTO BAIXO		

"as built"  
15/07/2019

FIRMA PROJETISTA		Nº DESENHO ANT: DE-06-116-PR-016-3-H04/501		REV.: A
 PLANVIA ENGENHARIA E CONSULTORIA		LOCAL: RUA LATERAL NORTE km 16+300 ao km 17+500 - CURITIBA/PR		
PLV-DE-06-116/PR-016-3-H04/501		RODOVIA: BR-116 RODOVIA REGIS BITTENCOURT		TRECHO: SÃO PAULO - CURITIBA
REV. A	REV. DATA	RESP. TEC./CONCES.	RESP. TEC./ANTT	ASSUNTO
				EMISSÃO INICIAL
				DOC. REFERÊNCIA
PROJETO EXECUTIVO DE DRENAGEM - PLANTA			ESCALAS: 1:500	FOLHA: 01/03



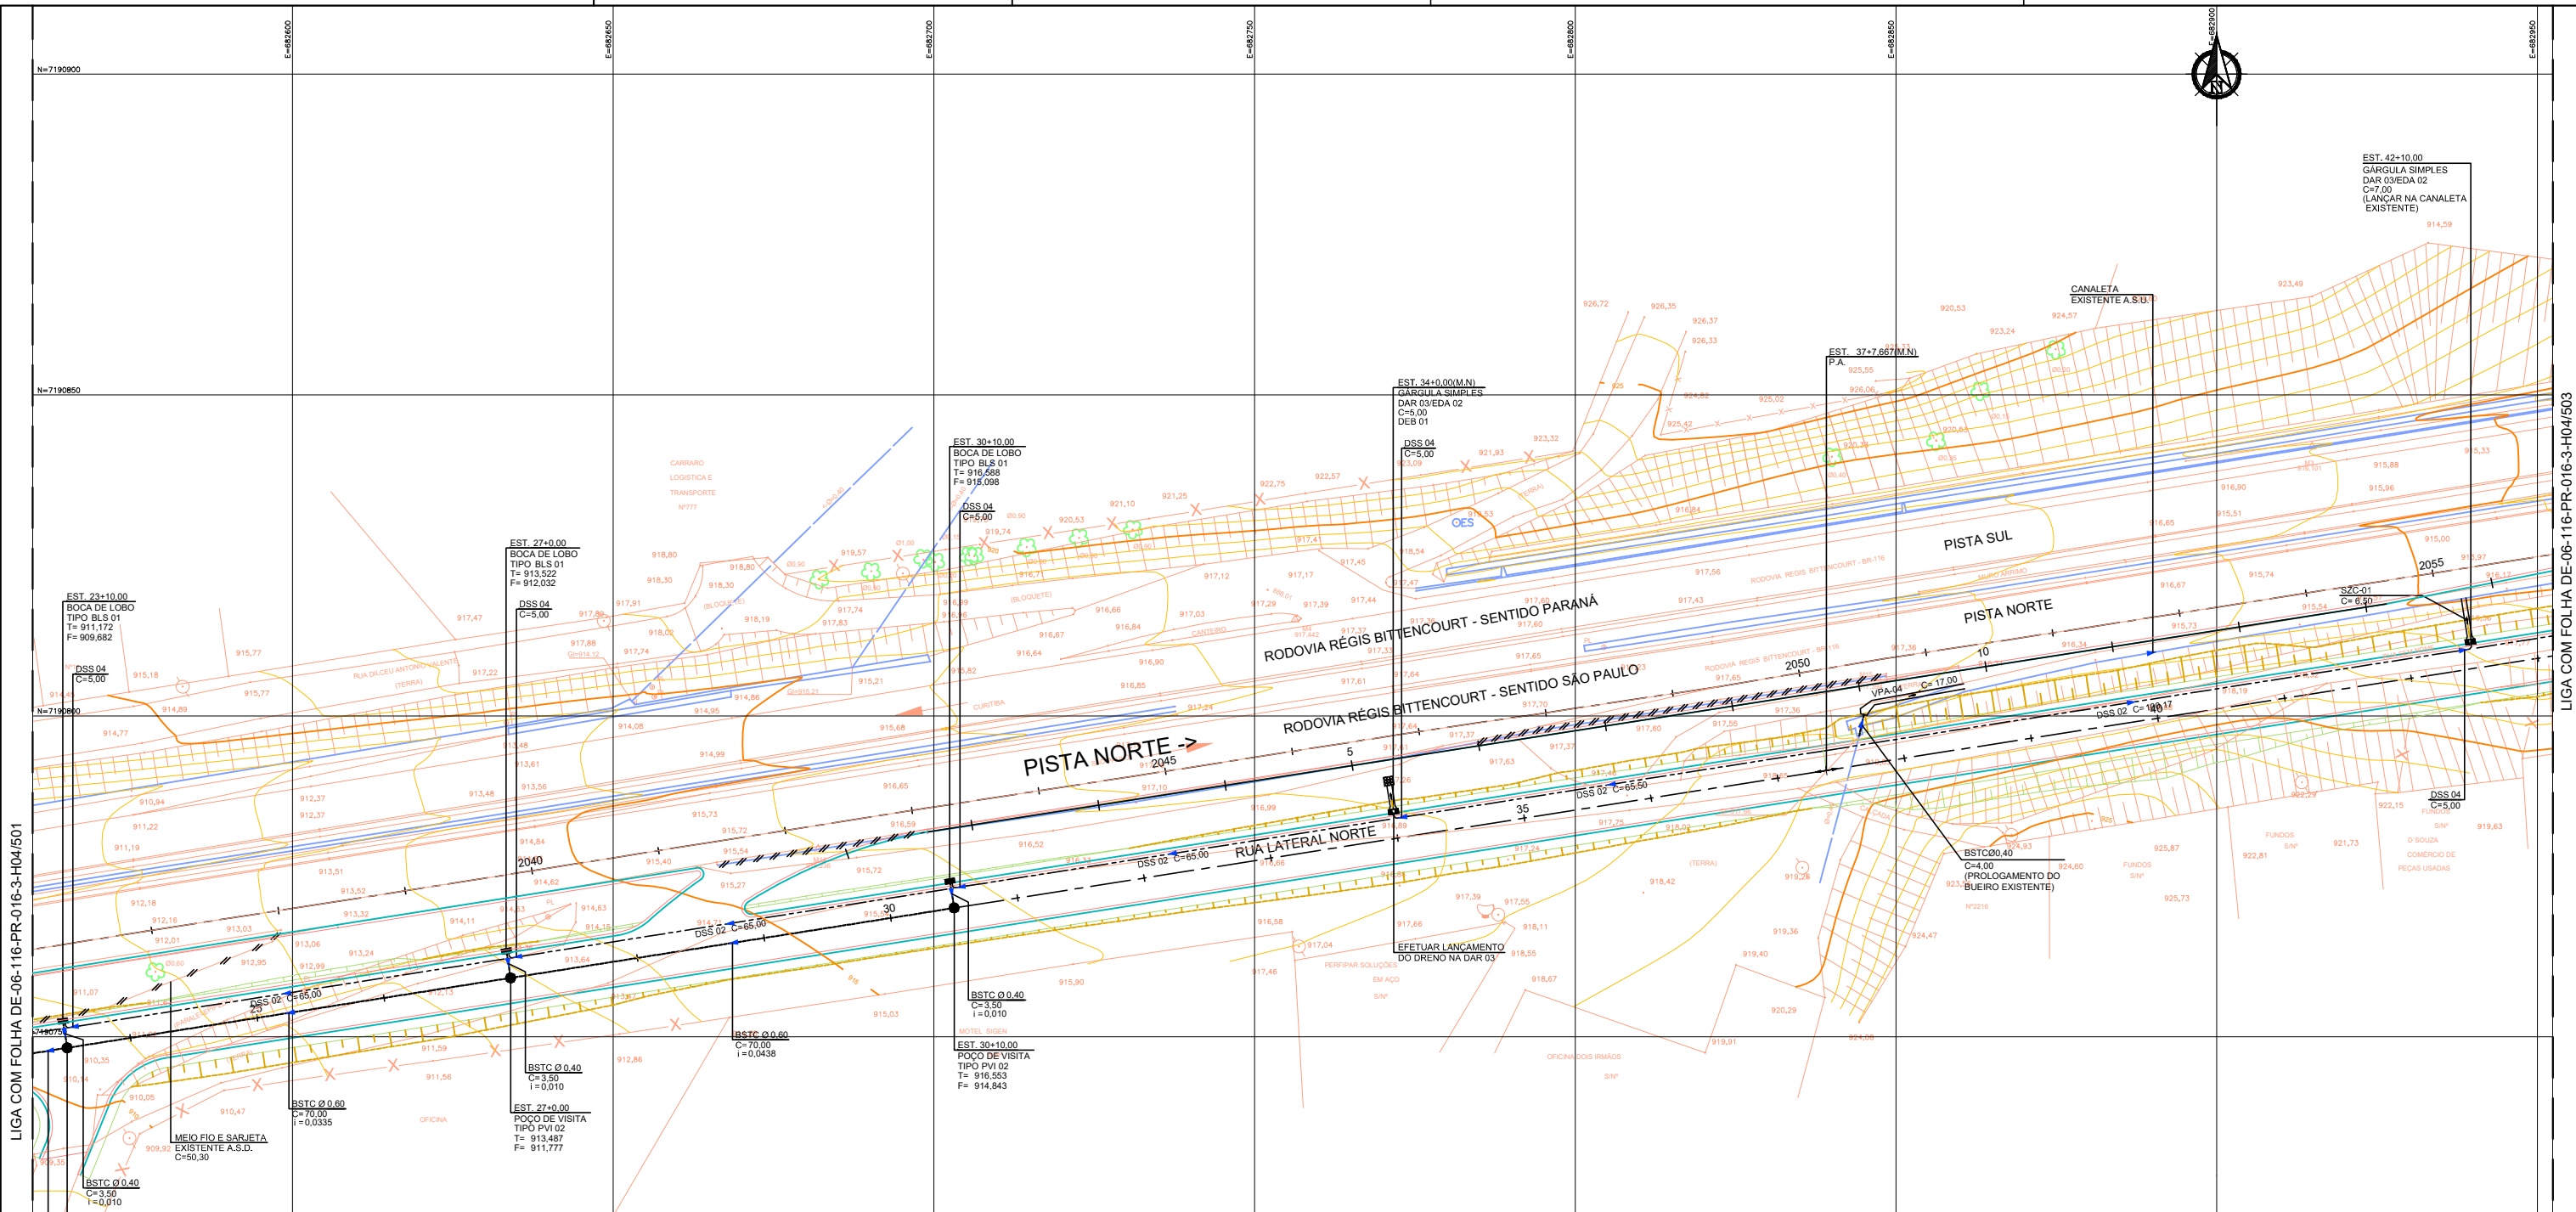

LIGA COM FOLHA DE-06-116-PR-016-3-H04/501

LIGA COM FOLHA DE-06-116-PR-016-3-H04/503

**LEGENDA:**

- STC - SARJETA TRIANGULAR DE CONCRETO
- STG - SARJETA TRIANGULAR DE GRAMA
- SCG - SARJETA DE CANTEIRO CENTRAL - GRAMA
- SCC - SARJETA DE CANTEIRO CENTRAL - CONCRETO
- DSS - DRENO SUPERFICIAIS
- BSTC - BUEIRO SIMPLES TUBULAR DE CONCRETO
- MFC - MEIO FIO DE CONCRETO
- SZC - SARJETAS TRAPEZOIDAIS DE CONCRETO
- VPA - VALETAS DE PROTEÇÃO DE ATERROS
- DAR - DESCIDA D'ÁGUA DE ATERRO TIPO RÁPIDO
- PONTO ALTO (P.A.)
- PONTO BAIXO (P.B.)
- DISSIPADOR DE ENERGIA PARA BUEIROS E DESCIDAS
- VALETAS DE PROTEÇÃO DE ATERROS
- SARJETA A SER DEMOLIDA
- BSD - BOCA DE SAÍDA DE DRENO
- BOCA DE BUEIRO
- CAIXA COLETORA
- EDA - ENTRADAS PARA DESCIDAS RÁPIDAS

**NOMENCLATURA:**

- BSTC = BUEIRO SIMPLES TUBULAR DE CONCRETO
- CX = CAIXA COLETORA
- G = COTA DE GRELHA
- F = COTA DE FUNDO
- C = COMPRIMENTO, EM METRO
- i = DECLIVIDADE, EM m/m
- A.S.D = A SER DEMOLIDO
- A.S.U = A SER UTILIZADO
- A.S.A = A SER ABANDONADO
- P.A. = PONTO ALTO
- P.B. = PONTO BAIXO

**NOTAS:**

- 1 - MEDIDAS EM METRO, EXCETO ONDE INDICADO.
- 2 - OS BUEIROS FORAM ASSENTADOS SOBRE BERÇO DE BRITA E OS TUBOS CONCRETO FORAM DE CLASSE PA2 E DE ACORDO COM NRB-8890/2003.
- 3 - CASO O TERRENO EXISTENTE NÃO OFERECESSE SUPORTE PARA ASSENTAMENTO DOS BUEIROS, SERIA ESTABILIZADO COM RACHÃO COMPACTADO.
- 4 - MEDIDAS E COTAS FORAM CONFIRMADAS EM CAMPO ANTES DA INSTALAÇÃO DOS DISPOSITIVOS DE DRENAGEM.
- 5 - PARA DETALHE DOS DISPOSITIVOS DE DRENAGEM VER PROJETO PADRÃO DO DNIT.
- 6 - FOI ACRESCENTADO NO PROJETO EXECUTIVO O ACESSO DE ENTRADA E SAÍDA DO POSTO A FIM DE GARANTIR O ACESSO EXISTENTE E O ATENDIMENTO AOS USUÁRIOS DA RODOVIA.


"as built"  
15/07/2019



FIRMA PROJETISTA						Nº DESENHO ANTT: DE-06-116-PR-016-3-H04/502		REV.: A
		A		15/07/2019		LOCAL: RUA LATERAL NORTE km 16+300 ao km 17+500 - CURITIBA/PR		
		PLV-DE-06-116/PR-016-3-H04/502		REV. A		RODOVIA: BR-116 RODOVIA REGIS BITTENCOURT		TRECHO: SÃO PAULO - CURITIBA
RESP. TEC./PROJETISTA		RESP. TEC./CONCES.		RESP. TEC./ANIT		TÍTULO: PROJETO EXECUTIVO DE DRENAGEM - PLANTA		ESCALAS: 1:500
				ASSUNTO		DOC. REFERÊNCIA		FOLHA: 02/03



LIGA COM FOLHA DE-06-116-PR-016-3-H04/503

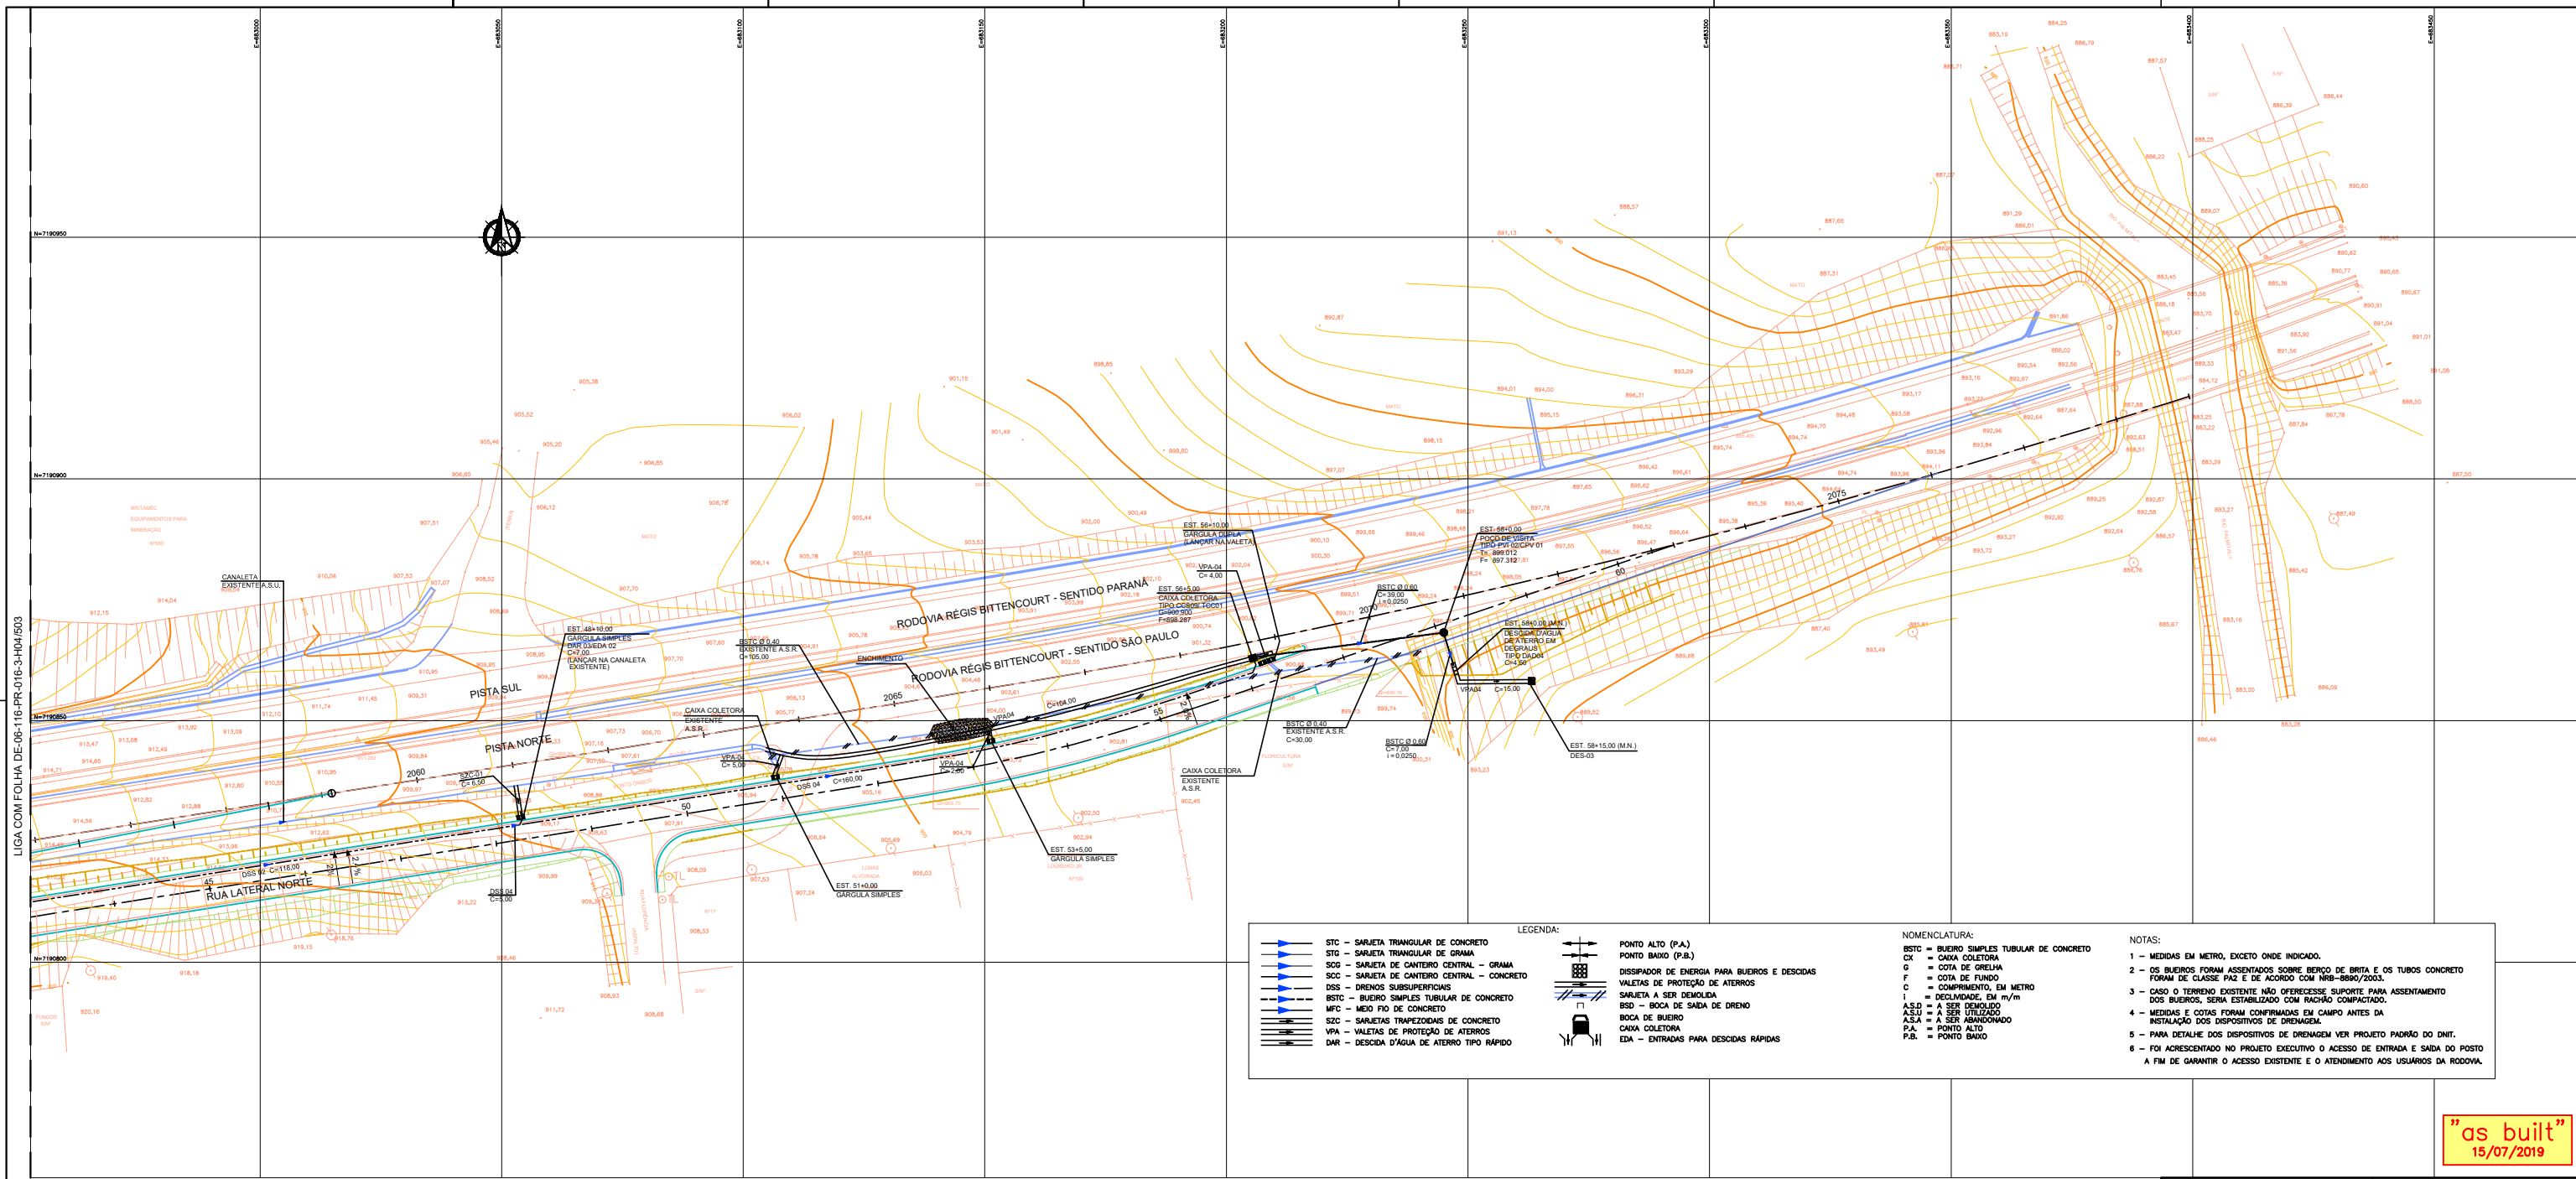


"as built"  
15/07/2019

FIRMA PROJETISTA										Nº DESENHO ANTT: DE-06-116-PR-016-3-H04/503		REV: A	
										LOCAL: RUA LATERAL NORTE km 16+300 ao km 17+500 - CURITIBA/PR			
										RODOVIA: BR-116 RODOVIA REGIS BITTENCOURT		TRECHO: SÃO PAULO - CURITIBA	
										TÍTULO: PROJETO EXECUTIVO DE DRENAGEM - PLANTA		ESCALAS: 1:500	FOLHA: 03/03





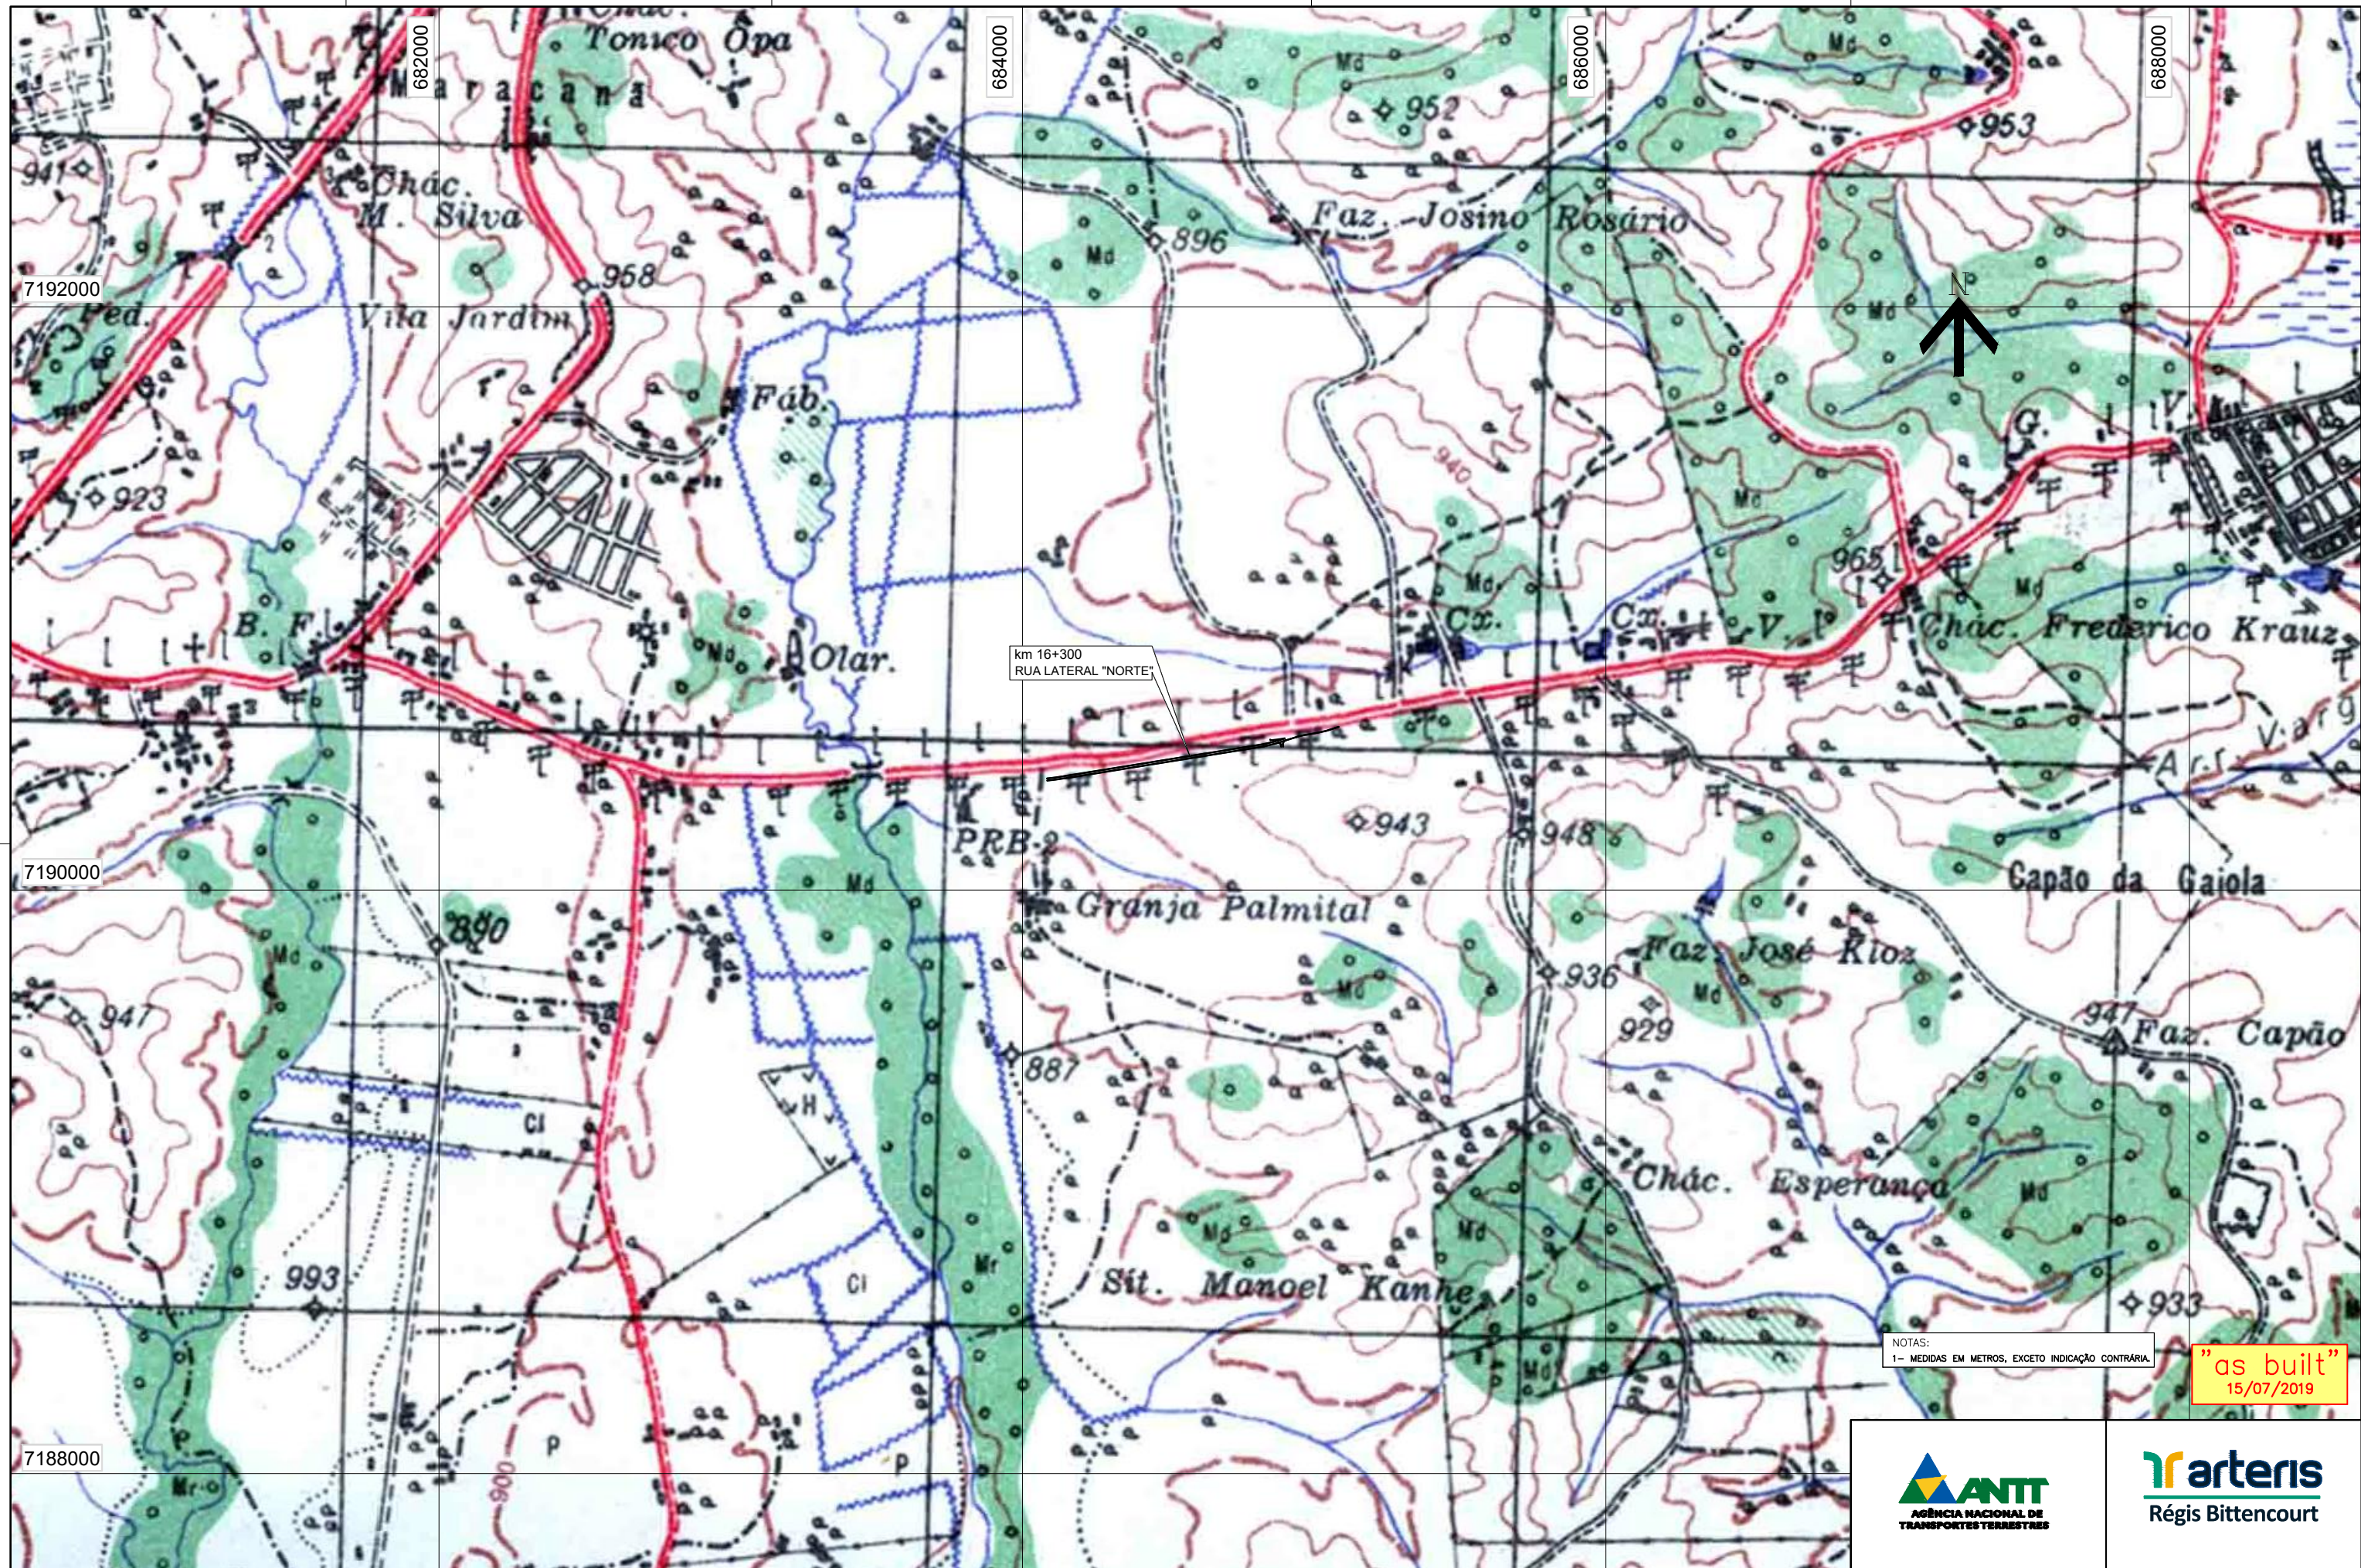

km 16+300  
RUA LATERAL "NORTE"



NOTAS:  
1- MEDIDAS EM METROS, EXCETO INDICAÇÃO CONTRÁRIA.

"as built"  
15/07/2019




FIRMA PROJETISTA									
PLV-DE-06-116PR-016-3-H01501	REV. A	REV.	DATA	RESP. TEC. PROJETISTA	RESP. TEC. CONCES.	RESP. TEC. ANTT	EMISSÃO INICIAL	ASSUNTO	DOC. REFERÊNCIA

Nº DESENHO ANTT:	DE-06-116-PR-016-3-H01-501	REV.:	A
LOCAL:	RUA LATERAL NORTE km 16+300	TRECHO:	SÃO PAULO - CURITIBA
RODOVIA:	BR-116 RODOVIA REGIS BITTENCOURT	ESCALA:	1:10.000
TÍTULO:	PROJETO DE DRENAGEM - PLANTA DE BACIAS	FOLHA:	0101



INTERFERÊNCIAS

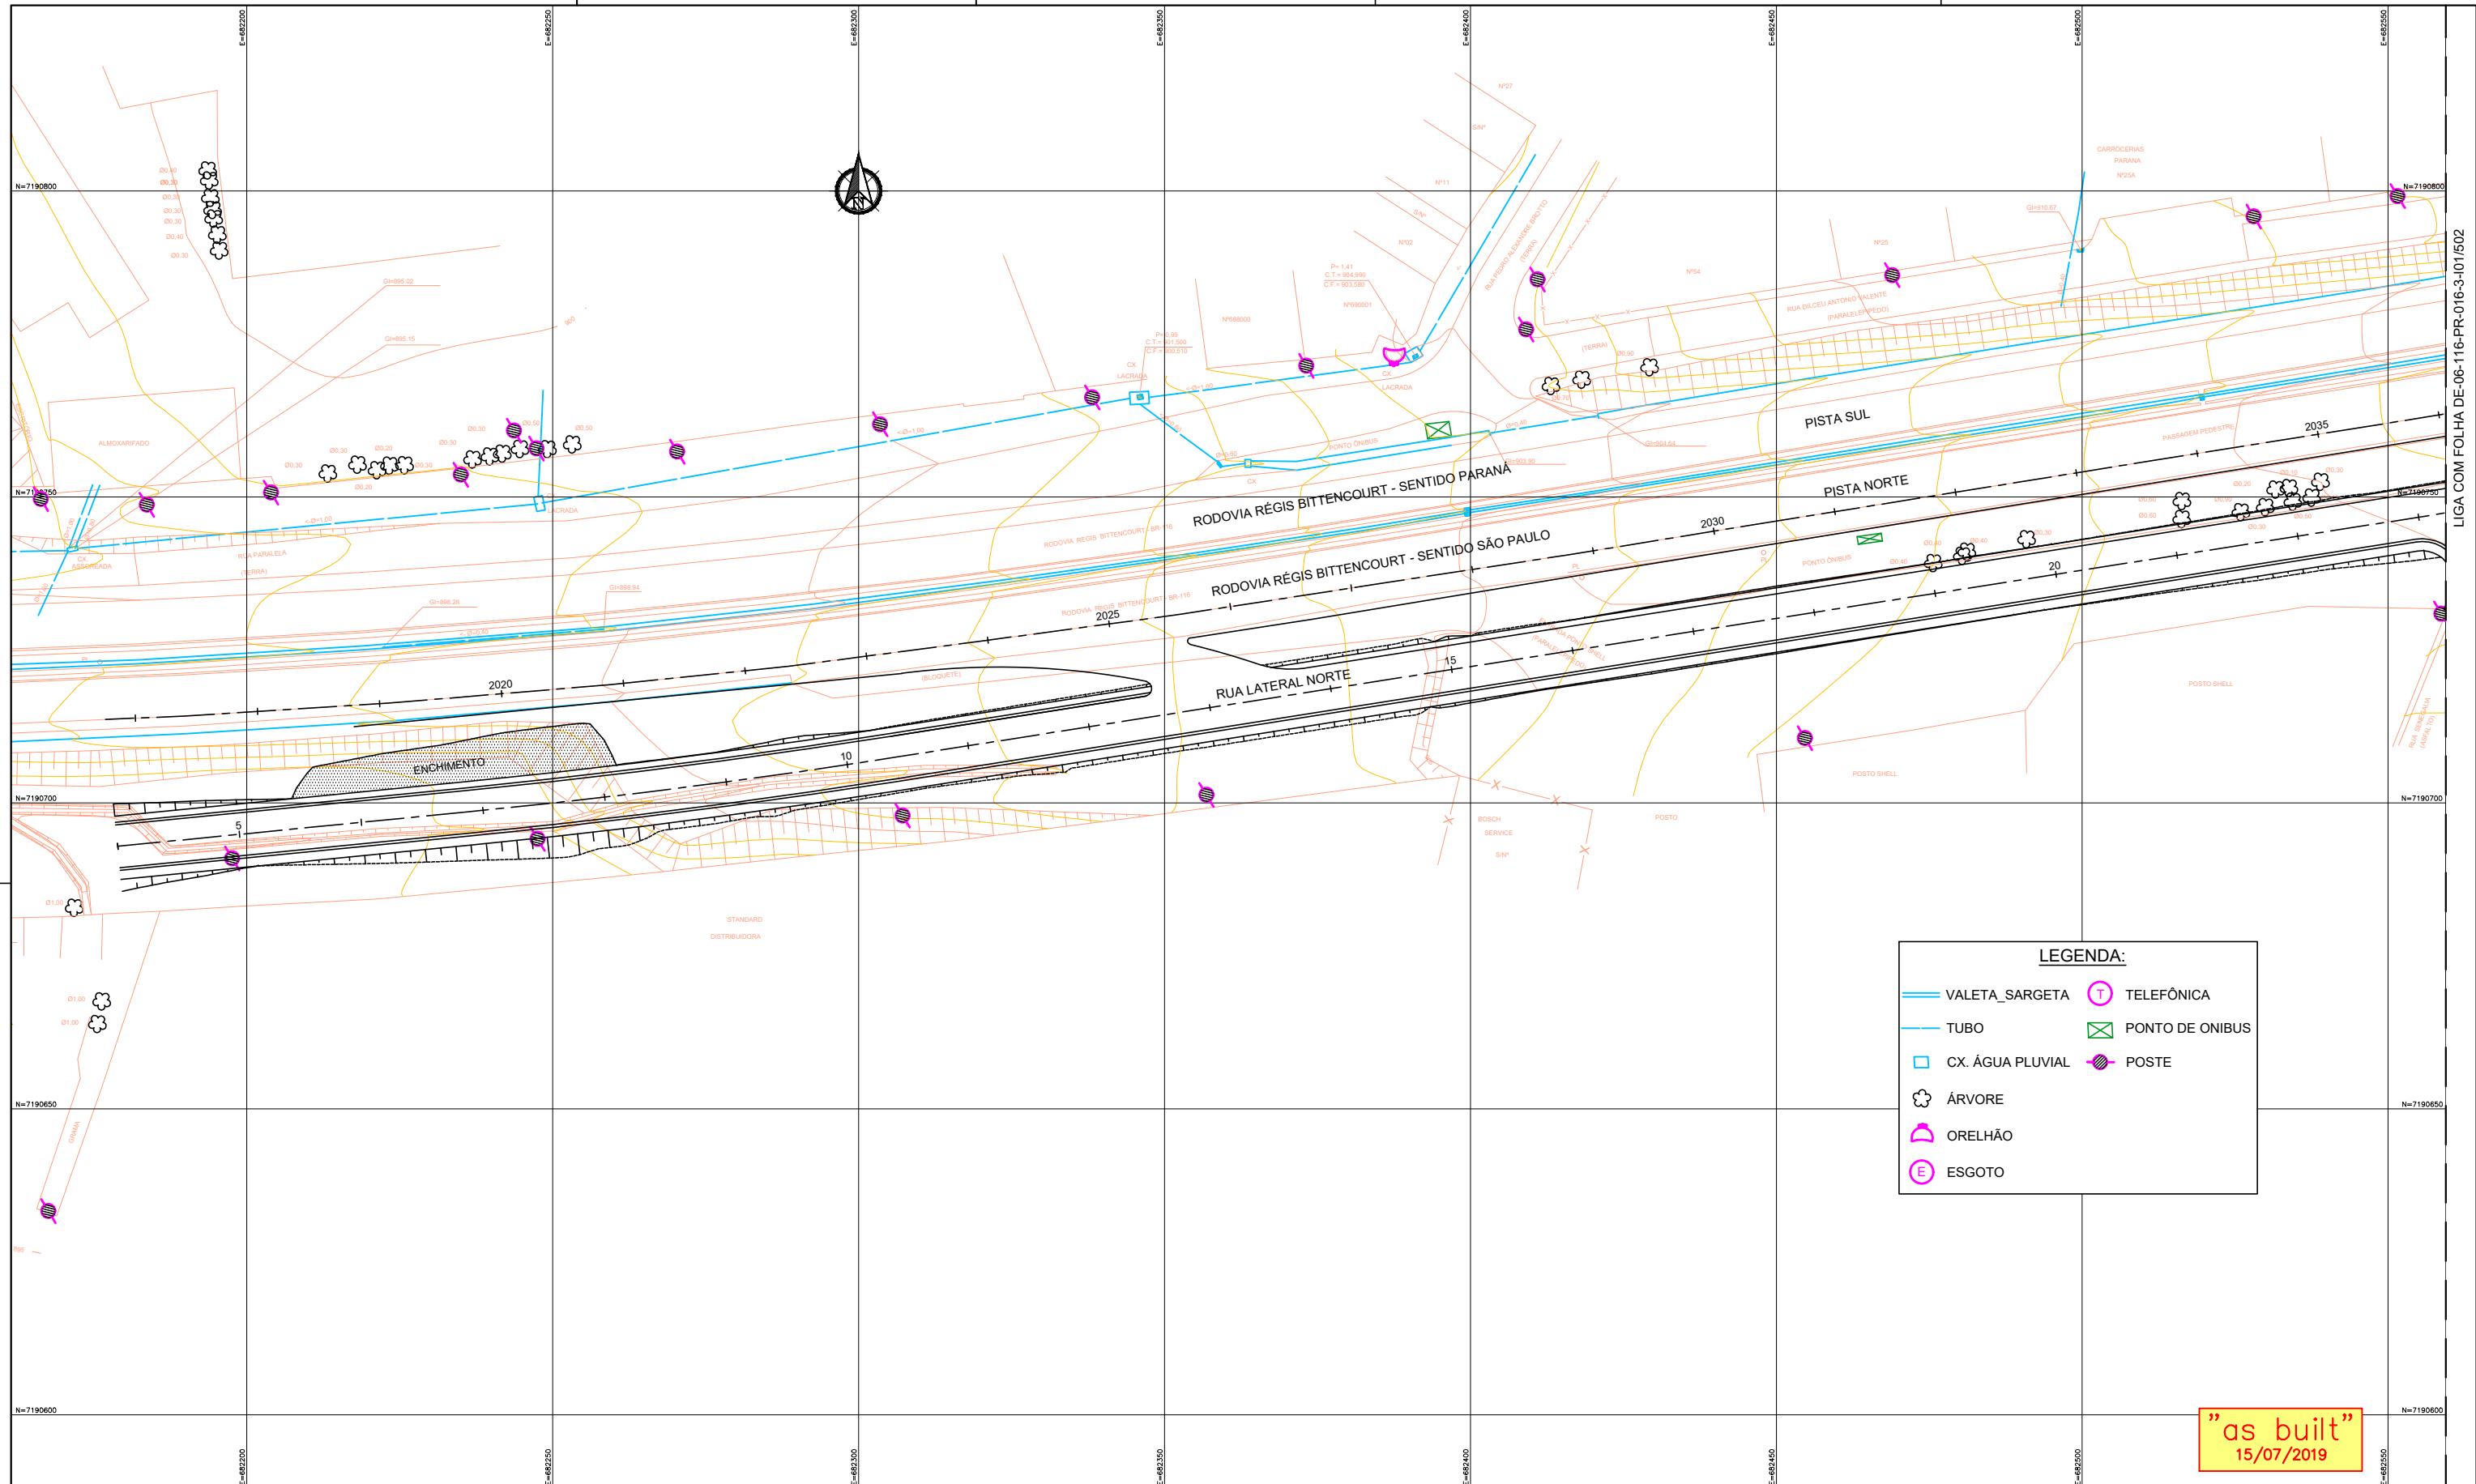

**LEGENDA:**

	VALETA_SARGETA		TELFÔNICA
	TUBO		PONTO DE ÔNIBUS
	CX. ÁGUA PLUVIAL		POSTE
	ÁRVORE		
	ORELHÃO		
	ESGOTO		


"as built"  
15/07/2019

NOTA:  
1 - FOI ACRESCENTADO NO PROJETO EXECUTIVO O ACESSO DE ENTRADA E SAÍDA DO POSTO PARA GARANTIR O ACESSO EXISTENTE E O ATENDIMENTO AOS USUÁRIOS DA RODOVIA.



FIRMA PROJETISTA									
PLV-DE-06-116/PR-016-3-401501	REV. A	REV.	DATA	RESP. TEC./PROJETISTA	RESP. TEC./CONCES.	RESP. TEC./ANTT	ASSUNTO	EMISSÃO INICIAL	DOC. REFERÊNCIA

Nº DESENHO ANTT:	DE-06-116-PR-016-3-401501	REV.:	A
LOCAL:	RUA LATERAL NORTE Km 16+300 ao km 17+500 - CURITIBA/PR		
RODOVIA:	BR-116 RODOVIA REGIS BITTENCOURT	TRECHO:	SÃO PAULO - CURITIBA
TÍTULO:	CADASTRO DE INTERFERÊNCIA PLANTA km 16,3	ESCALAS:	1:500
		FOLHA:	01/03

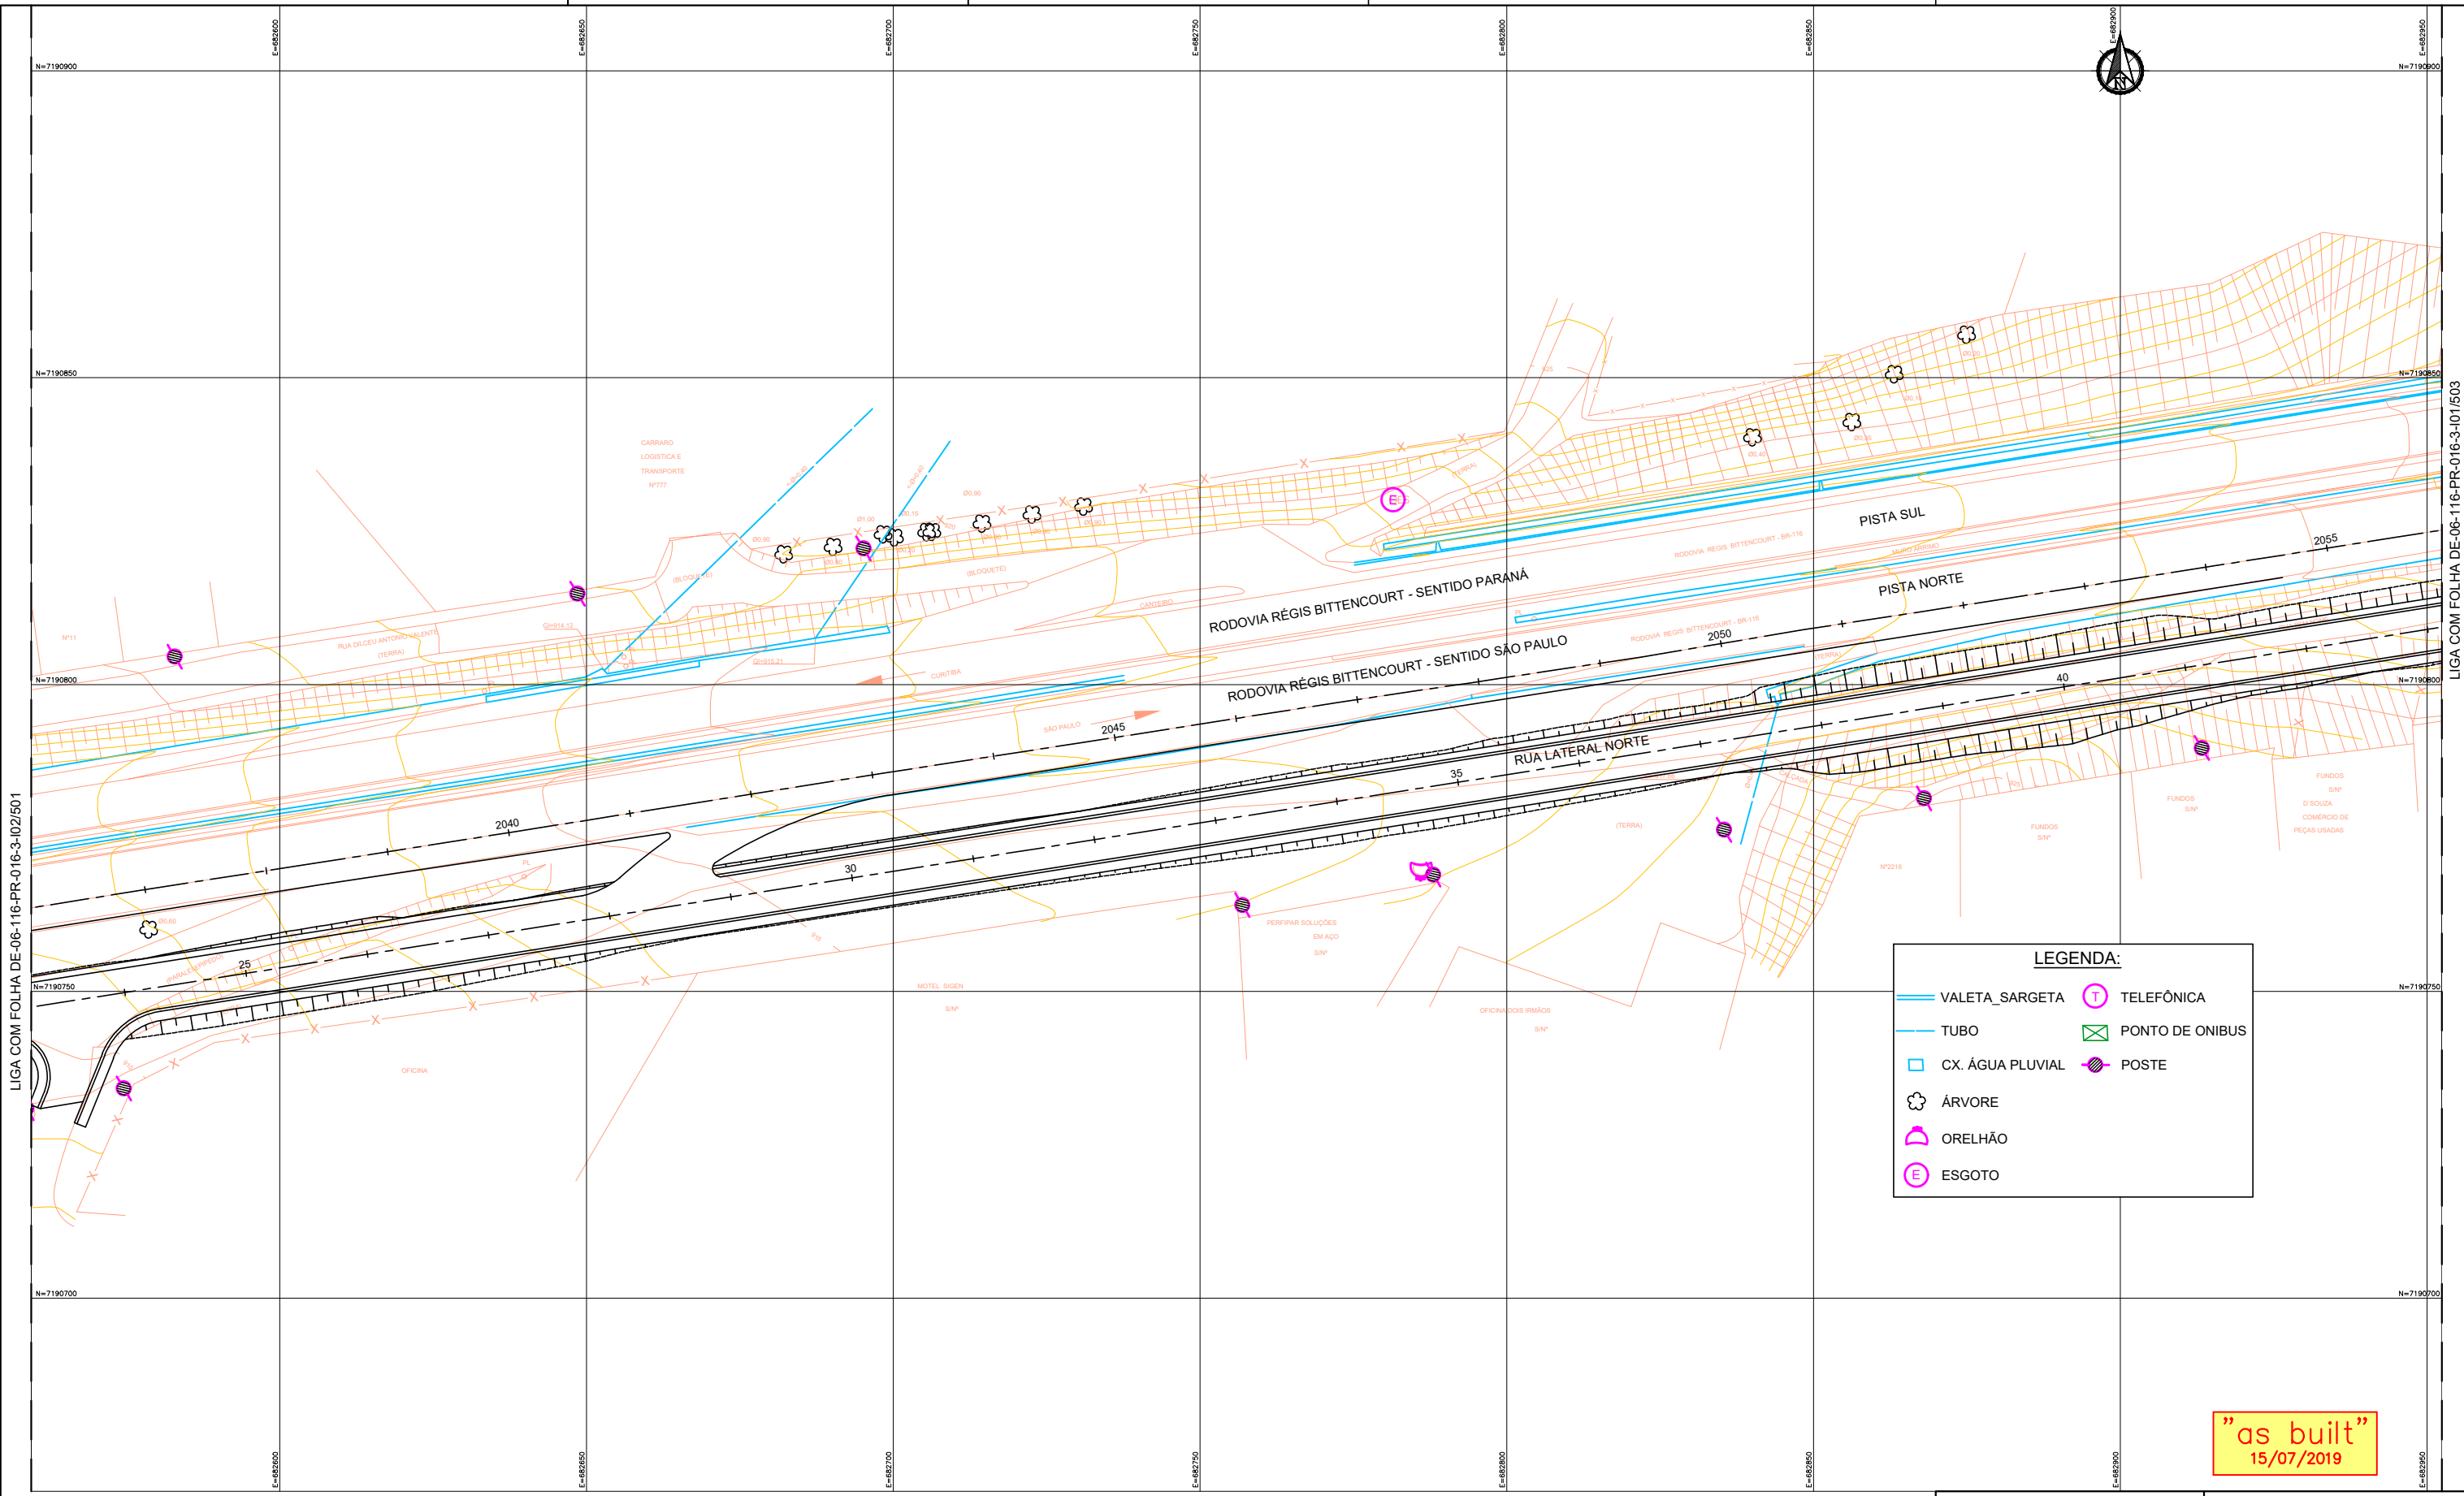

LIGA COM FOLHA DE-06-116-PR-016-3-102/501

LIGA COM FOLHA DE-06-116-PR-016-3-101/503

**LEGENDA:**

- VALETA\_SARGETA
- TUBO
- CX. ÁGUA PLUVIAL
- ÁRVORE
- ORELHÃO
- ESGOTO
- TELFÔNICA
- PONTO DE ONIBUS
- POSTE

"as built"  
15/07/2019


**NOTA:**  
1 - FOI ACRESCENTADO NO PROJETO EXECUTIVO O ACESSO DE ENTRADA E SAÍDA DO POSTO PARA GARANTIR O ACESSO EXISTENTE E O ATENDIMENTO AOS USUÁRIOS DA RODOVIA.



FIRMA PROJETISTA								
	A	15/07/2019	EMISSÃO INICIAL	ASSUNTO	DOC. REFERÊNCIA			
	REV. A	REV. DATA	RESP. TEC./PROJETISTA	RESP. TEC./CONCES.	RESP. TEC./INT.			

Nº DESENHO ANTT: DE-06-116-PR-016-3-101/502	REV.: A
LOCAL: RUA LATERAL NORTE km 16+300 ao km 17+500 - CURITIBA	
RODOVIA: BR-116 RODOVIA REGIS BITTENCOURT	TRECHO: SÃO PAULO - CURITIBA
TÍTULO: CADASTRO DE INTERFERÊNCIA PLANTA km 16,3	ESCALAS: 1:500
	FOLHA: 02/03



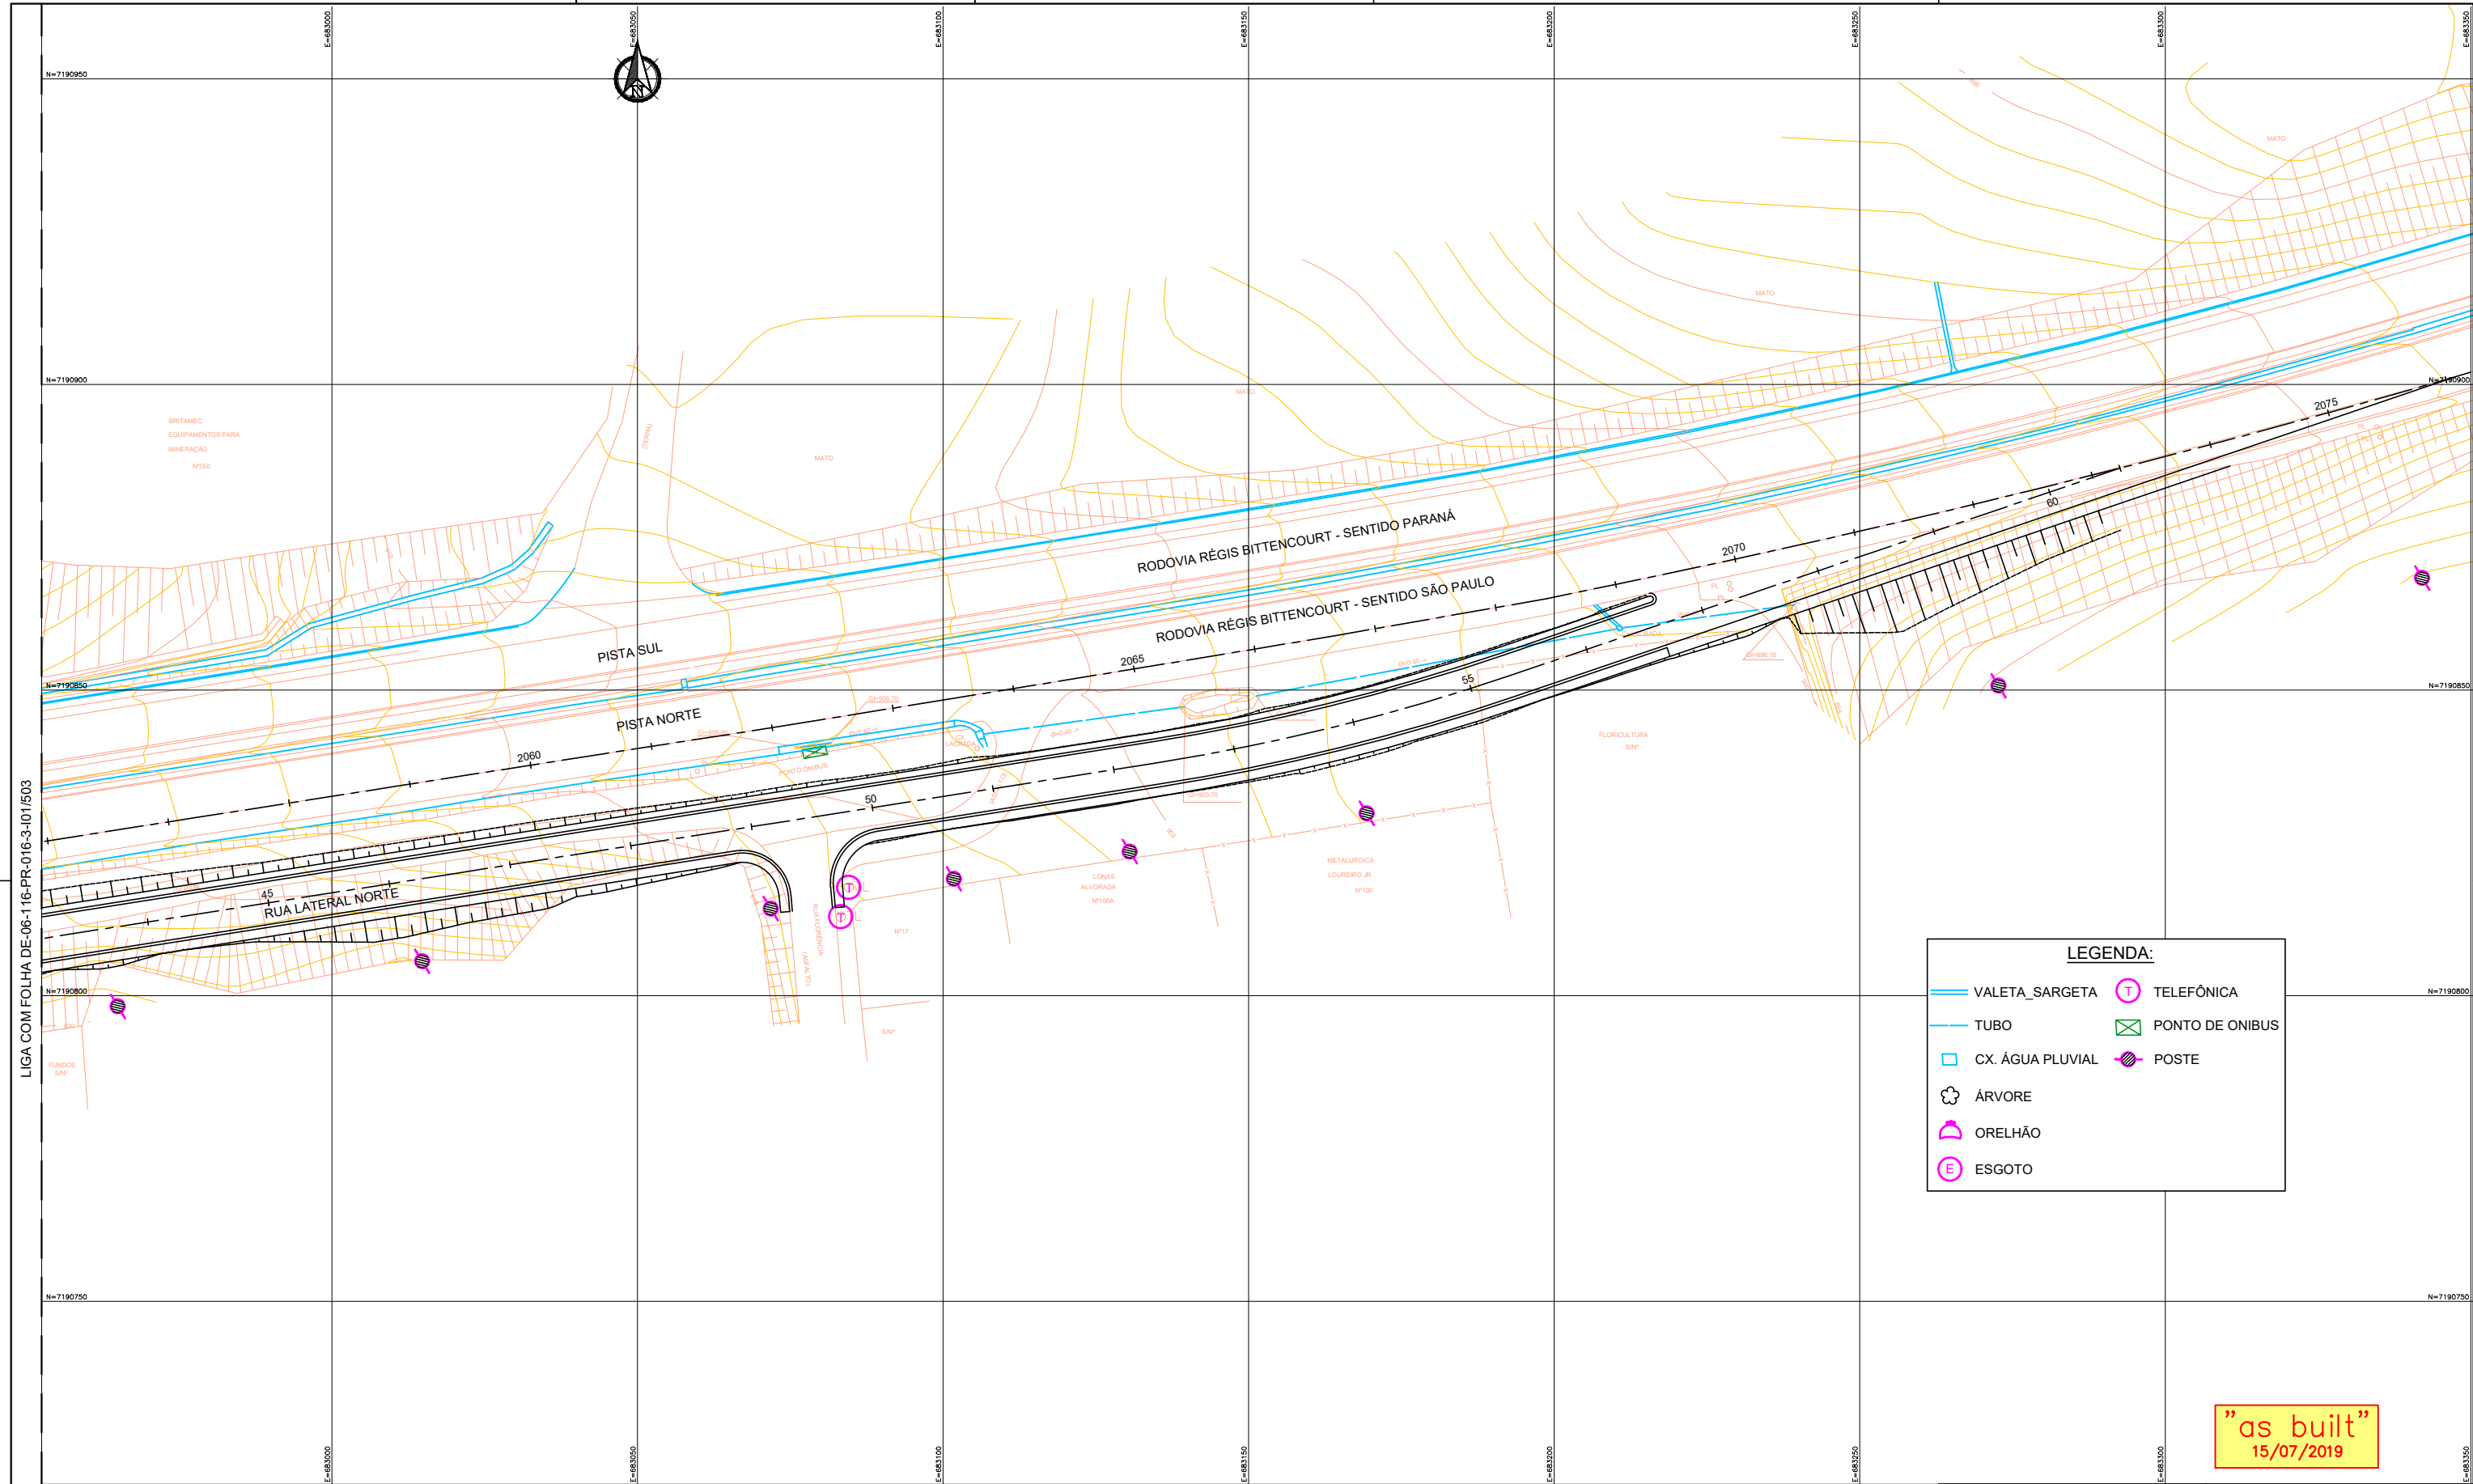

LIGA COM FOLHA DE-06-116-PR-016-3-101/503

LEGENDA:	
	VALETA_SARGETA
	TUBO
	CX. ÁGUA PLUVIAL
	ÁRVORE
	ORELHÃO
	ESGOTO
	TELFÔNICA
	PONTO DE ONIBUS
	POSTE


"as built"  
15/07/2019



FIRMA PROJETISTA										
PLV-DE-06-116/PR-016-3-101/503	REV. A	REV.	DATA	RESP. TEC./PROJETISTA	RESP. TEC./CONCES.	RESP. TEC./ANIT	ASSUNTO	DOC. REFERÊNCIA		

Nº DESENHO ANTT:	DE-06-116-PR-016-3-101/503	REV.:	A
LOCAL:	RUA LATERAL NORTE Km 16+300 ao km 17+500 - CURITIBA/PR		
RODOVIA:	BR-116 RODOVIA REGIS BITTENCOURT	TRECHO:	SÃO PAULO - CURITIBA
TÍTULO:	CADASTRO DE INTERFERÊNCIA PLANTA Km 16,3	ESCALAS:	1:500
		FOLHA:	03/03

**SINALIZAÇÃO**

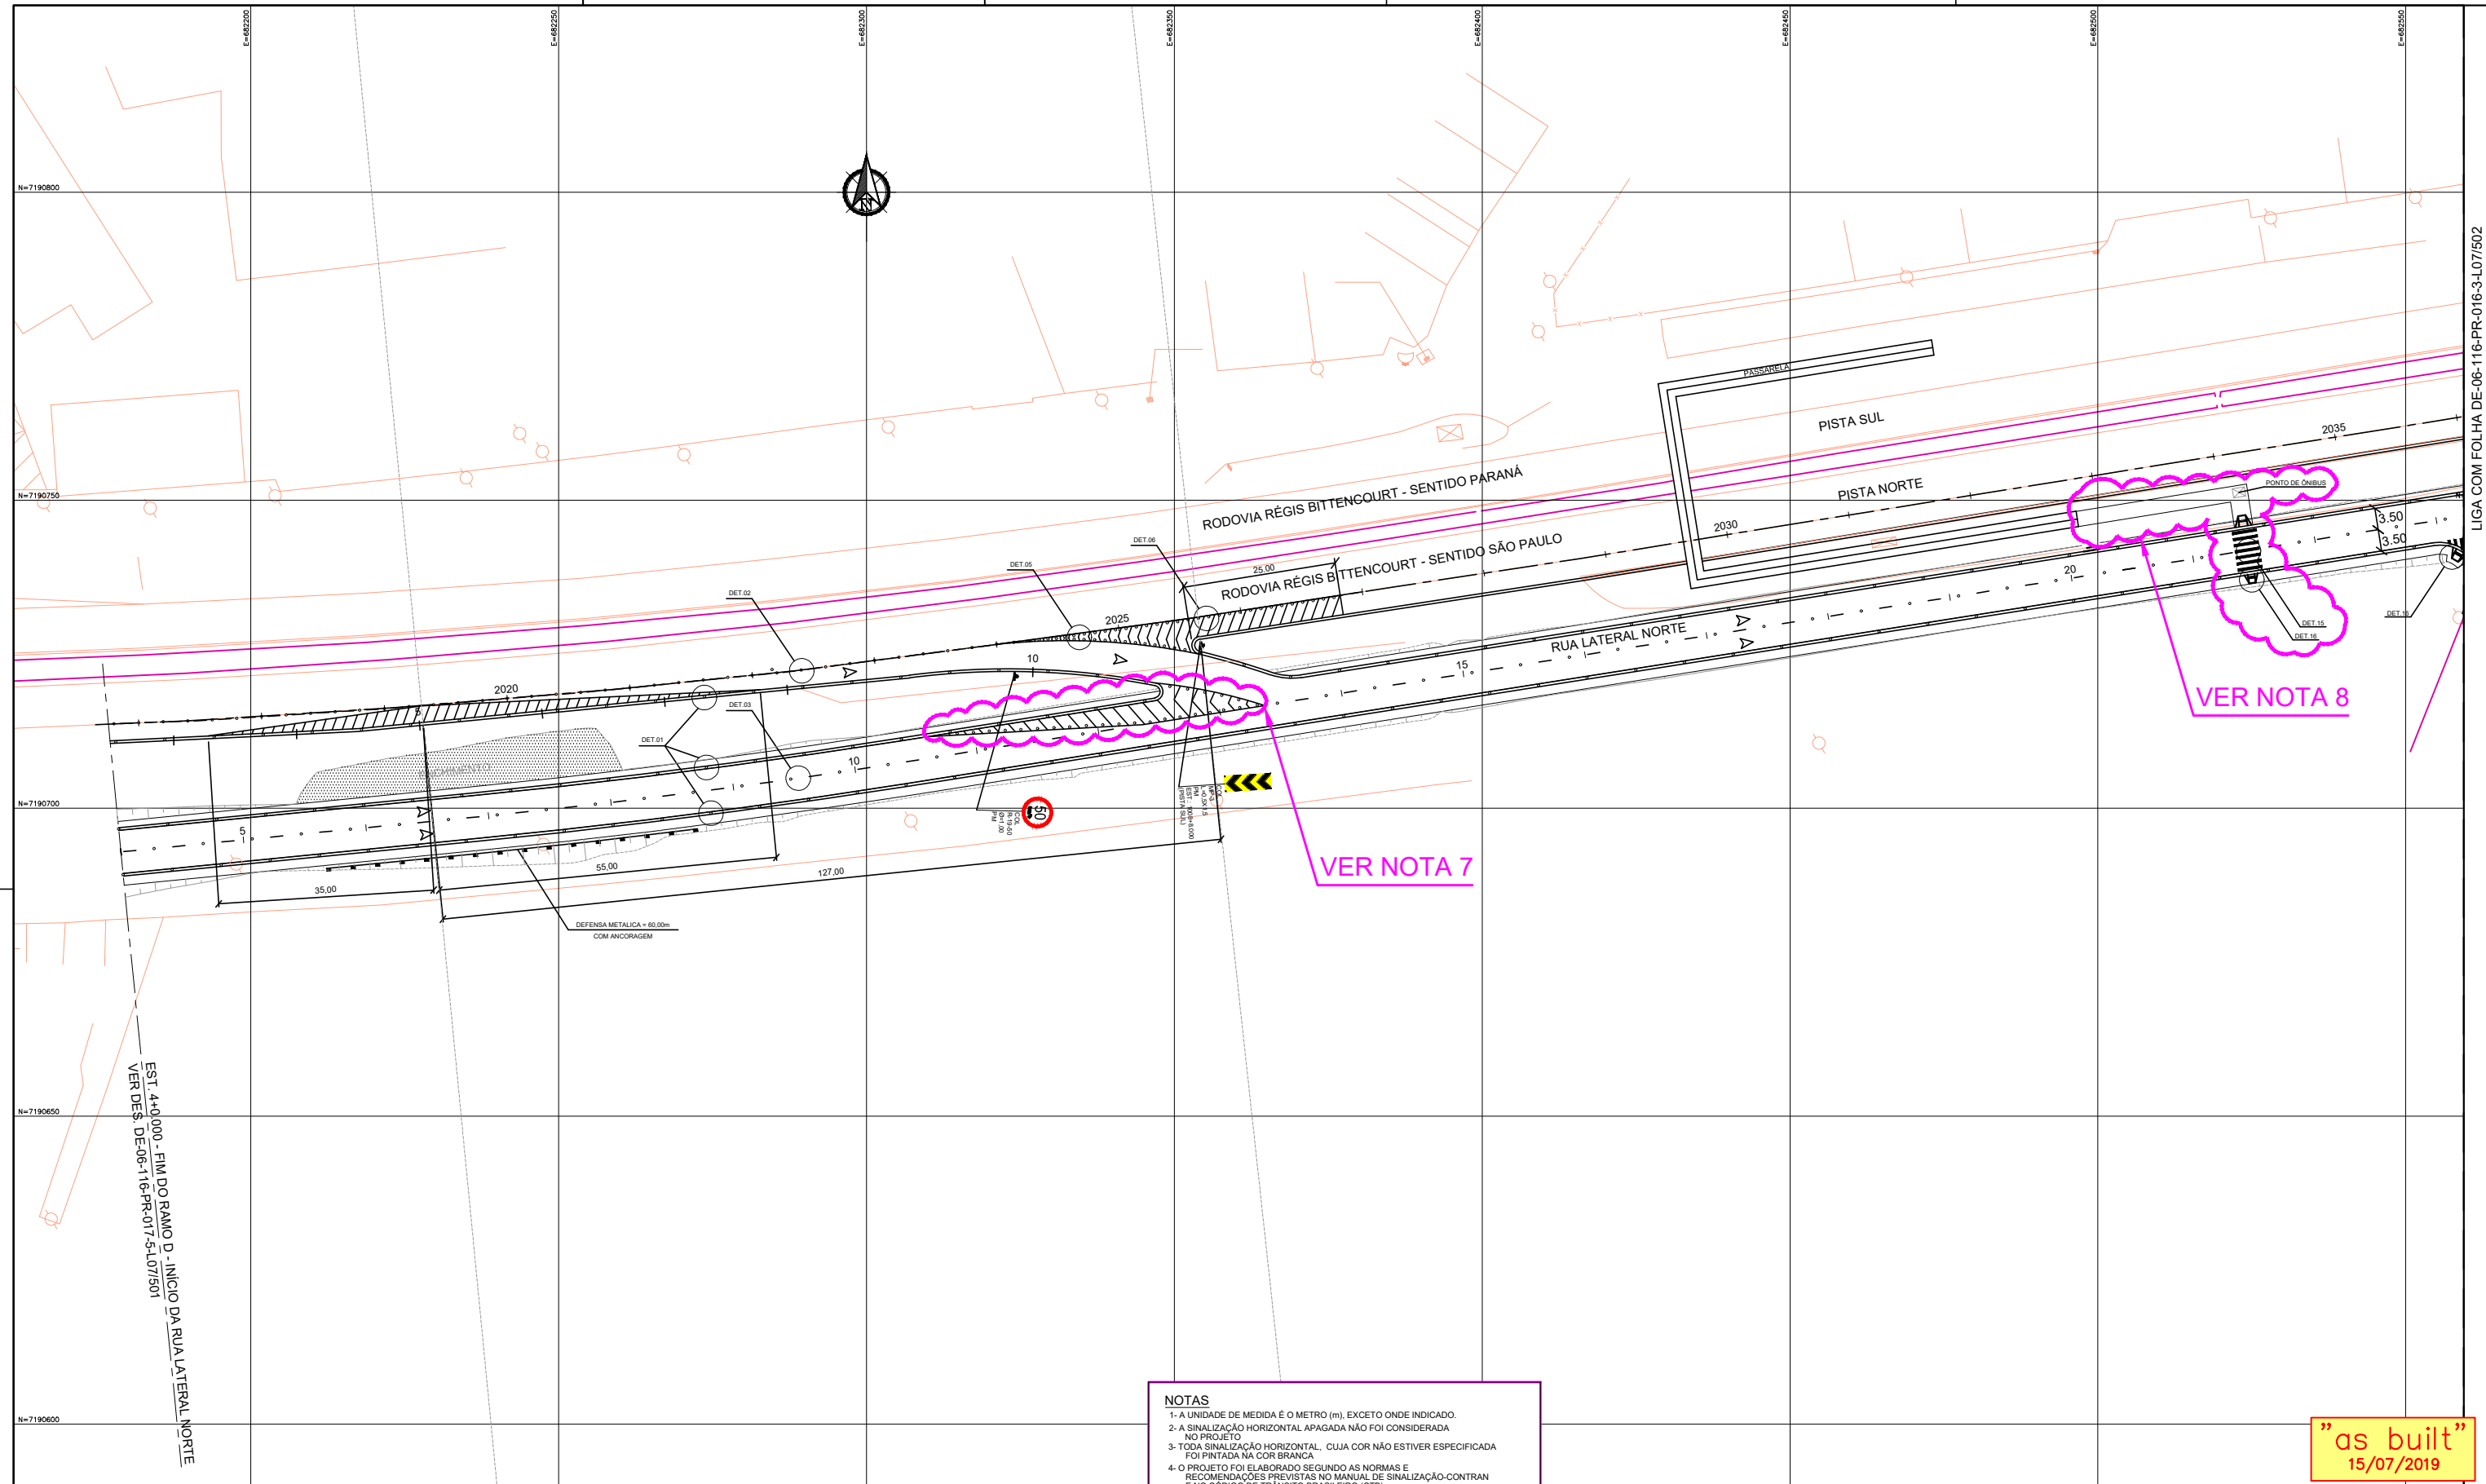

**NOTAS**

- 1- A UNIDADE DE MEDIDA É O METRO (m), EXCETO ONDE INDICADO.
- 2- A SINALIZAÇÃO HORIZONTAL APAGADA NÃO FOI CONSIDERADA NO PROJETO
- 3- TODA SINALIZAÇÃO HORIZONTAL, CUJA COR NÃO ESTIVER ESPECIFICADA FOI PINTADA NA COR BRANCA
- 4- O PROJETO FOI ELABORADO SEGUNDO AS NORMAS E RECOMENDAÇÕES PREVISTAS NO MANUAL DE SINALIZAÇÃO-CONTRAN E NO CÓDIGO DE TRÂNSITO BRASILEIRO (CTB).
- 5- O PROJETO DE DISPOSITIVOS DE SEGURANÇA FOI ELABORADO DE ACORDO COM AS NORMAS TÉCNICAS NBR 6971 E 14885, DA ABNT.
- 6- FOI ACRESCENTADO NO PROJETO EXECUTIVO O ACESSO DE ENTRADA E SAÍDA DO POSTO PARA GARANTIR O ACESSO EXISTENTE E O ATENDIMENTO AOS USUÁRIOS DA RODOVIA
- 7- SINALIZAÇÃO HORIZONTAL APLICADA COMO ADEQUAÇÃO DE SEGURANÇA PARA EVITAR CONFLITO DA ALÇA DE ACESSO COM A MARGINAL
- 8- Prolongamento de calçamento e remanejamento de faixa de pedestre para evitar conflito do fluxo de pedestres com o fluxo de veículos no acesso do posto de gasolina.

**FAIXA DE DESACELERAÇÃO:**  
 VELOCIDADE DIRETRIZ = 60 km/h  
 VELOCIDADE DA CURVA DE SAÍDA = 50 km/h  
 RAMPA ASCENDENTE = 8%  
 FATOR MULTIPLICADOR DE GREIDE = 0,80  
 COMPRIMENTO MÍNIMO DA FAIXA INCLUSIVE TAPER = 44,00 m

**OBS:**

- 1- VER DETALHE HORIZONTAL NO DESENHO DE-06-116/PR-016-3-L01/501
- 2- VER DETALHE VERTICAL NO DESENHO DE-06-116/PR-016-3-L02/501
- 3- VER DETALHE DISP. DE SEGURANÇA NO DESENHO DE-06-116/PR-016-3-L03/501

**QUADRO DE CANALIZAÇÃO**

TIPO	COR DO REFLETIVO	COL. (unid.)	RET. (unid.)
TACHA BRANCA REFLETIVA MONODIRECIONAL	BRANCA	147	-
TACHÃO BRANCO REFLETIVA MONODIRECIONAL	BRANCA	-	-
TACHA AMARELA REFLETIVA BIDIRECIONAL	AMARELA	-	-
CONE	BRANCO	-	-

**QUADRO DE DEFENSA METÁLICA**

TIPO	COLOCAR	RETIRAR
SEMIMALEÁVEL	44,00 m	-
ANCORAGEM	16,00 m	-
CATADIÓPTICOS	15,00 un	-

**QUADRO DE SINALIZAÇÃO HORIZONTAL**

TIPO	COR	PINTAR (m2)	APAGAR(m2)
RESINA ACRÍLICA MECÂNICA	BRANCA	129,76	-
RESINA ACRÍLICA MANUAL	AMARELA	-	-
	BRANCA	12,48	-
	AMARELA	-	-

**LEGENDA**


- PLACAS DE REGULAMENTAÇÃO E ADVERTÊNCIA EM PONTALETE DE MADEIRA
- SUPORTE METÁLICO OU MADEIRA PARA PLACAS DE ORIENTAÇÃO, SERVIÇO E EDUCATIVA
- BEIPESSA METÁLICA A COLOCAR
- COL= PLACAS A COLOCAR
- PM= PONTALETE DE MADEIRA
- PTM= PERFIL TUBULAR METÁLICO
- PI= PERFIL METÁLICO

FIRMA PROJETISTA									
PLV-DE-06-116/PR-016-3-L07/501	REV. A	REV.	DATA	RESP. TEC./PROJETISTA	RESP. TEC./CONCES.	RESP. TEC./ANTT	ASSUNTO	DOC. REFERÊNCIA	
			15/07/2019				EMISSÃO INICIAL		

AGÊNCIA NACIONAL DE TRANSPORTES TERRESTRES

Régis Bittencourt

Nº DESENHO ANTT:	DE-06-116/PR-016-3-L07/501	REV.:	A
LOCAL:	RUA LATERAL NORTE km 16+300 ao km 17+500 - CURITIBA/PR		
RODOVIA:	BR-116 RODOVIA REGIS BITTENCOURT	TRECHO:	SÃO PAULO - CURITIBA
TÍTULO:	PROJETO DE SINALIZAÇÃO E SEGURANÇA - PLANTA	ESCALAS:	1:500
		FOLHA:	01/03

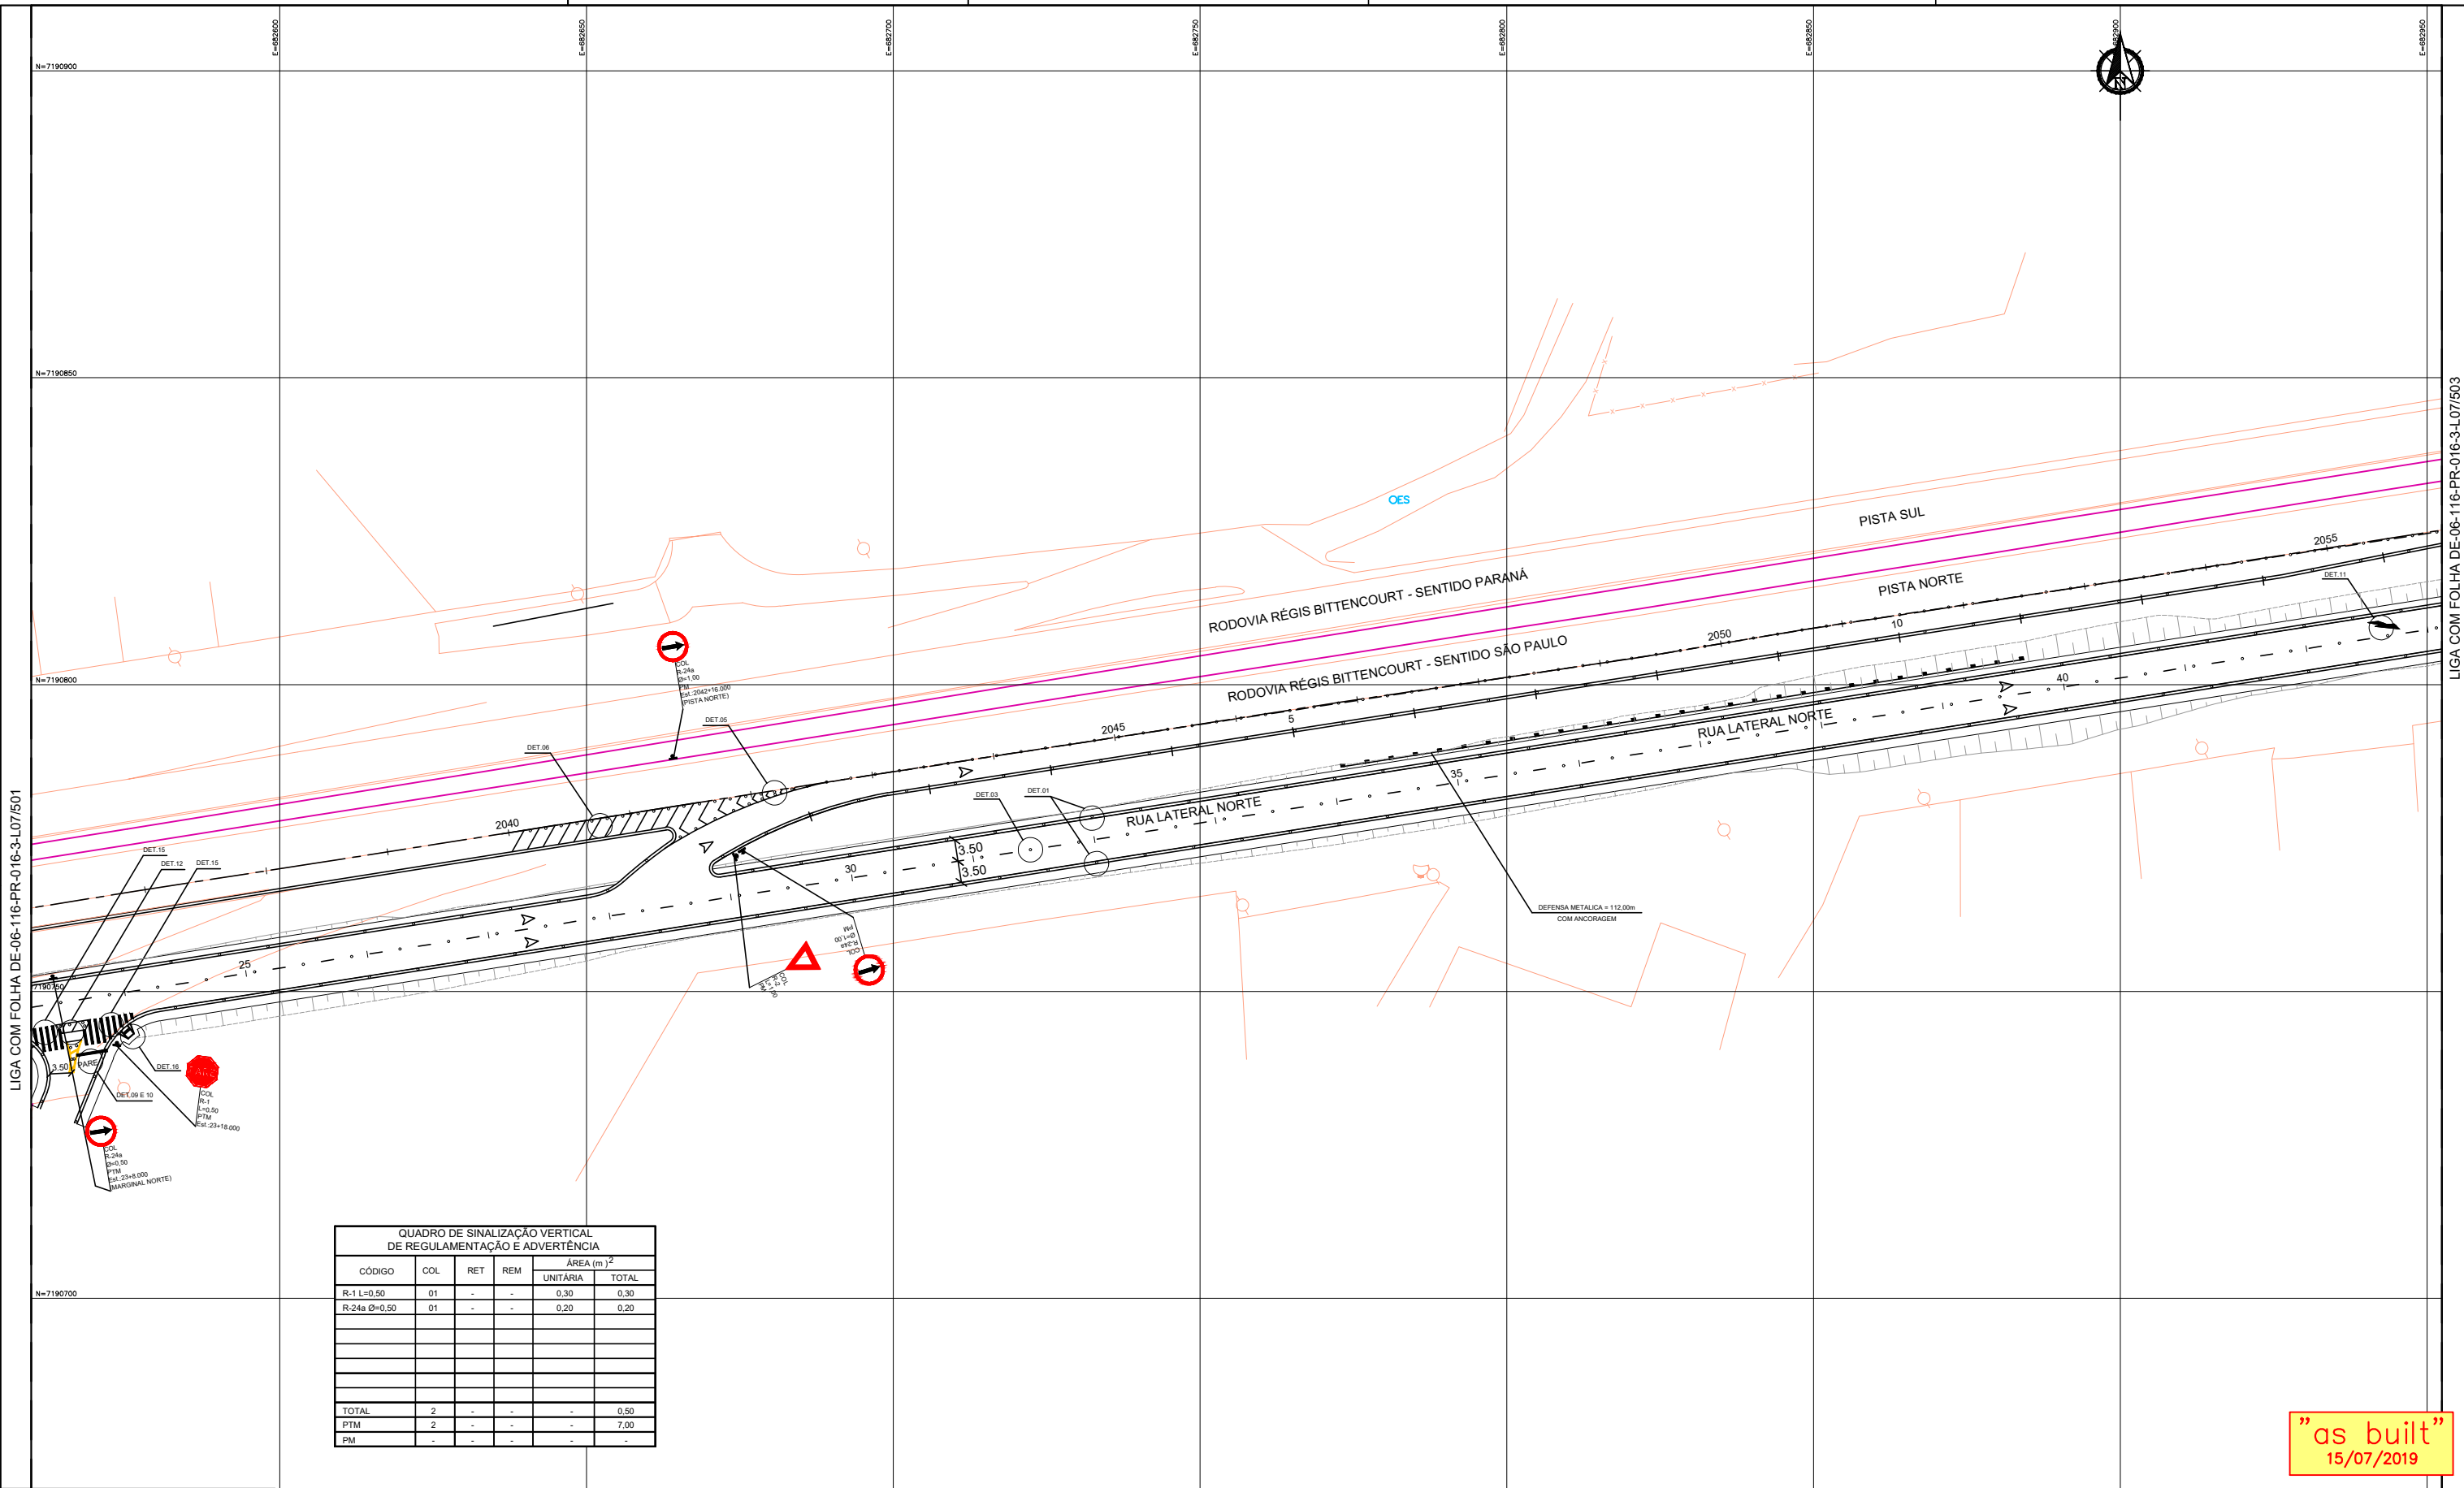

**QUADRO DE SINALIZAÇÃO VERTICAL DE REGULAMENTAÇÃO E ADVERTÊNCIA**

CÓDIGO	COL	RET	REM	ÁREA (m <sup>2</sup> )	
				UNITÁRIA	TOTAL
R-1 L=0,50	01	-	-	0,30	0,30
R-24a Ø=0,50	01	-	-	0,20	0,20
TOTAL	2	-	-	-	0,50
PTM	2	-	-	-	7,00
PM	-	-	-	-	-

**QUADRO DE DEFENSA METÁLICA**

TIPO	COLOCAR	RETIRAR
SEMIMALEÁVEL	96,00 m	-
ANCORAGEM	16,00 m	-
CATADIÓPTICOS	24 un	-

**QUADRO DE SINALIZAÇÃO HORIZONTAL**

TIPO	COR	PINTAR (m <sup>2</sup> )	APAGAR (m <sup>2</sup> )
RESINA ACRÍLICA MECÂNICA	BRANCA	139,42	-
RESINA ACRÍLICA MECÂNICA	AMARELA	1,59	-
RESINA ACRÍLICA MANUAL	BRANCA	23,90	-
RESINA ACRÍLICA MANUAL	AMARELA	1,13	-

**LEGENDA**

- PLACAS DE REGULAMENTAÇÃO E ADVERTÊNCIA EM PONTELETE DE MADEIRA
- SUPORTE METÁLICO OU MADEIRA PARA PLACAS DE ORIENTAÇÃO, SERVIÇO E EDUCATIVA
- DEFENSA METÁLICA A COLOCAR
- COL = PLACAS A COLOCAR
- PM = PONTELETE DE MADEIRA
- PTM = PERFIL TUBULAR METÁLICO
- PI = PERFIL METÁLICO

**NOTAS**

- 1- A UNIDADE DE MEDIDA É O METRO (m), EXCETO ONDE INDICADO.
- 2- A SINALIZAÇÃO HORIZONTAL APAGADA NÃO FOI CONSIDERADA NO PROJETO
- 3- TODA SINALIZAÇÃO HORIZONTAL, CUJA COR NÃO ESTIVER ESPECIFICADA PINTADA NA COR BRANCA
- 4- O PROJETO FOI ELABORADO SEGUNDO AS NORMAS E RECOMENDAÇÕES PREVISTAS NO MANUAL DE SINALIZAÇÃO-CONTRAN E NO CÓDIGO DE TRÂNSITO BRASILEIRO (CTB).
- 5- O PROJETO DE DISPOSITIVOS DE SEGURANÇA FOI ELABORADO DE ACORDO COM AS NORMAS TÉCNICAS NBR 6971 E 14885, DA ABNT.
- 6- FOI ACRESCENTADO NO PROJETO EXECUTIVO O ACESSO DE ENTRADA E SAÍDA DO POSTO PARA GARANTIR O ACESSO EXISTENTE E O ATENDIMENTO AOS USUÁRIOS DA RODOVIA.

**FAIXA DE ACELERAÇÃO:**  
 VELOCIDADE DIRETRIZ = 60 km/h  
 VELOCIDADE DA CURVA DE ENTRADA = 50 km/h  
 RAMPA ASCENDENTE = 3,231%  
 FATOR MULTIPLICADOR DE GREIDE = 1,40  
 COMPRIMENTO MÍNIMO DA FAIXA INCLUSIVE TAPER = 77,00 m

- OBS:**
- 1- VER DETALHE HORIZONTAL NO DESENHO DE-06-116/PR-016-3-L01/501
  - 2- VER DETALHE VERTICAL NO DESENHO DE-06-116/PR-016-3-L02/501
  - 3- VER DETALHE DISP. DE SEGURANÇA NO DESENHO DE-06-116/PR-016-3-L03/501

**"as built"**  
15/07/2019

**QUADRO DE CANALIZAÇÃO**

TIPO	COR DO REFLETIVO	COL (unid.)	RET (unid.)
TACHA BRANCA REFLETIVA MONODIRECIONAL	BRANCA	161	-
TACHA BRANCO REFLETIVA MONODIRECIONAL	BRANCA	-	-
TACHA AMARELA REFLETIVA BIDIRECIONAL	AMARELA	-	-
CONE	BRANCO	-	-

FIRMA PROJETISTA

PLANVIA  
ENGENHARIA E CONSULTORIA


REV.	DATA	RESP. TEC./PROJETISTA	RESP. TEC./CONCES.	RESP. TEC./ANTT	ASSUNTO	DOC. REFERÊNCIA
A	15/07/2019				EMISSÃO INICIAL	

**ANTT**  
AGÊNCIA NACIONAL DE TRANSPORTES TERRESTRES

**arteris**  
Régis Bittencourt

Nº DESENHO ANTT: DE-06-116/PR-016-3-L07/502  
 LOCAL: RUA LATERAL NORTE km 16+300 ao km 17+500 - CURITIBA  
 RODOVIA: BR-116 RODOVIA REGIS BITTENCOURT TRECHO: SÃO PAULO - CURITIBA  
 TÍTULO: PROJETO DE SINALIZAÇÃO E SEGURANÇA - PLANTA  
 ESCALAS: 1:500 FOLHA: 02/03

LIGA COM FOLHA DE-06-116-PR-016-3-L07/503

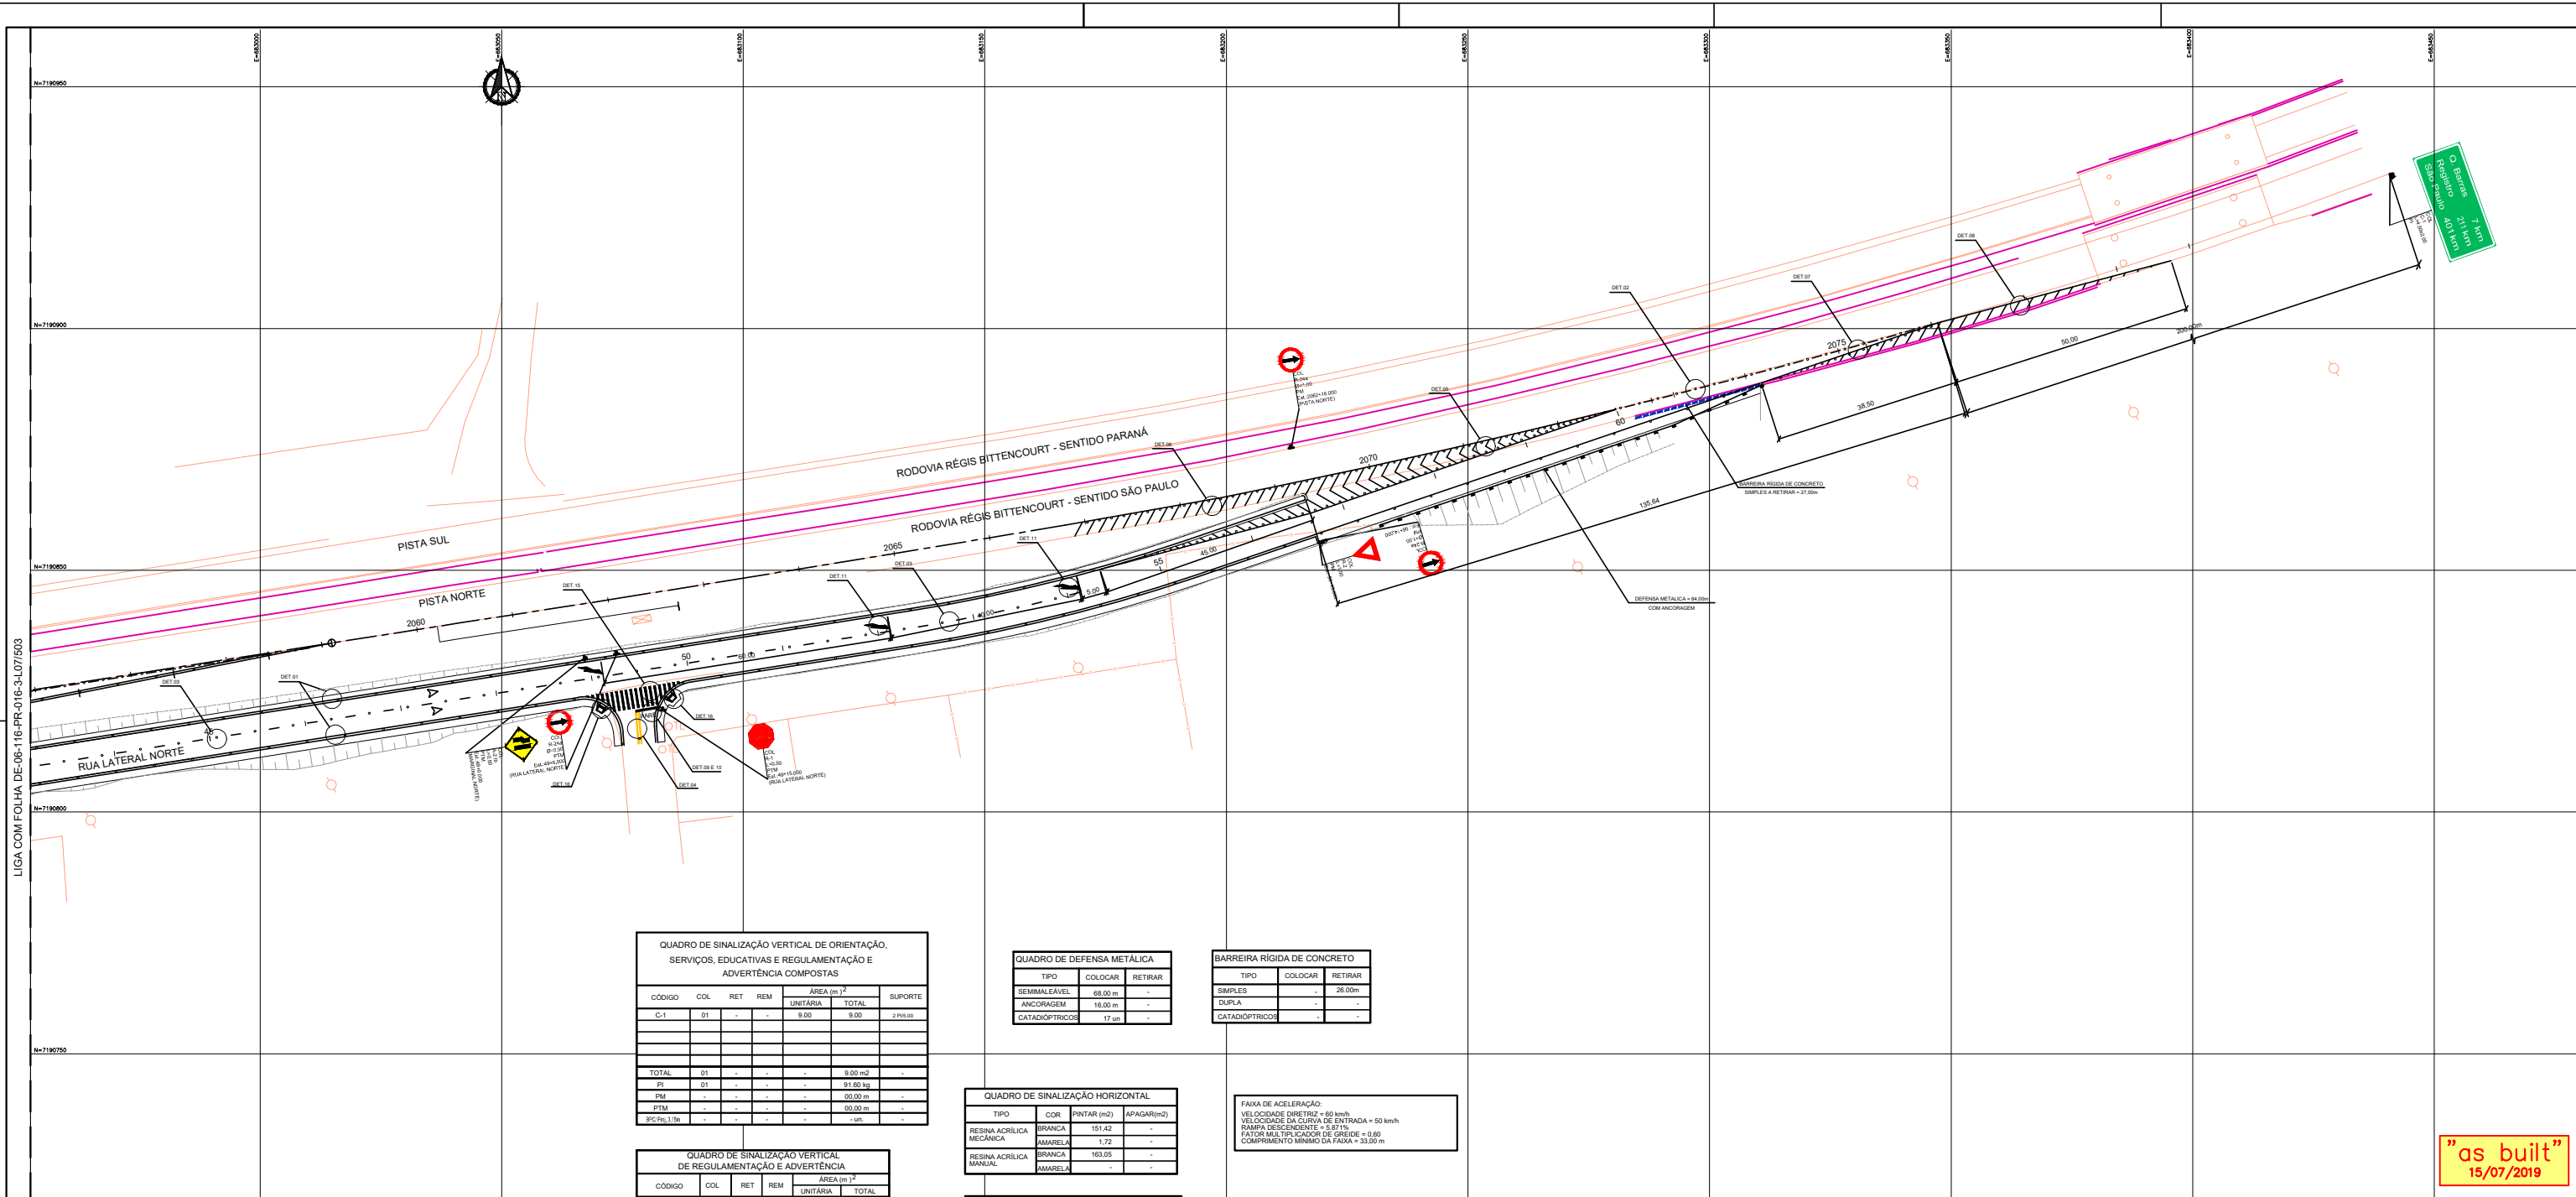

**QUADRO DE SINLIZAÇÃO VERTICAL DE ORIENTAÇÃO, SERVIÇOS, EDUCATIVAS E REGULAMENTAÇÃO E ADVERTÊNCIA COMPOSTAS**

CÓDIGO	COL	RET	REM	ÁREA (m <sup>2</sup> )		SUPORTE
				UNITÁRIA	TOTAL	
C-1	01	-	-	9,00	9,00	2.350,00
TOTAL	01	-	-	9,00 m <sup>2</sup>	-	-
PI	01	-	-	-	-	91,60 kg
PM	-	-	-	-	-	00,00 m
PTM	-	-	-	-	-	00,00 m
PC 100, 1,0m	-	-	-	-	-	-

**QUADRO DE DEFENSA METÁLICA**

TIPO	COLOCAR	RETRABAR
SEMMALEIVEL	08,00 m	-
ANCORAGEM	16,00 m	-
CATAÓPTICOS	17 m	-

**BARRERA RÍGIDA DE CONCRETO**

TIPO	COLOCAR	RETRABAR
SIMPLES	-	28,00m
DUPLA	-	-
CATAÓPTICOS	-	-

**QUADRO DE SINLIZAÇÃO VERTICAL DE REGULAMENTAÇÃO E ADVERTÊNCIA**

CÓDIGO	COL	RET	REM	ÁREA (m <sup>2</sup> )		SUPORTE
				UNITÁRIA	TOTAL	
R-1 L=0,50	01	-	-	0,30	0,30	-
R-2 L=1,00	01	-	-	0,43	0,43	-
R-24a Ø=1,00	02	-	-	0,79	1,57	-
R-24a Ø=0,50	01	-	-	0,20	0,20	-
A-21b L=0,50	01	-	-	0,25	0,25	-
TOTAL	06	-	-	-	2,57	-
PTM	3	-	-	-	-	10,50
PM	-	-	-	-	-	10,50

**QUADRO DE SINLIZAÇÃO HORIZONTAL**

TIPO	COR	PINTAR (m <sup>2</sup> )	AFAGAR (m <sup>2</sup> )
RESINA ACRILICA MECANICA	BRANCA	151,42	-
RESINA ACRILICA MANUAL	BRANCA	183,05	-
	AMARELA	-	-

**FAIXA DE ACELERAÇÃO:**  
 VELOCIDADE DIRETRIZ = 60 km/h  
 VELOCIDADE DA CURVA DE ENTRADA = 60 km/h  
 RAMPA DESCENDENTE = 5,97 %  
 FATOR MULTIPLICADOR DE GREDE = 0,60  
 COMPRIMENTO MÍNIMO DA FAIXA = 33,00 m

**QUADRO DE CANALIZAÇÃO**

TIPO	COR DO REFLETIVO	COL (unid.)	RET (unid.)
TACHA BRANCA REFLETIVA MONODIRECCIONAL	BRANCA	211	-
TACHA BRANCO REFLETIVA MONODIRECCIONAL	BRANCA	-	-
TACHA AMARELA REFLETIVA BIDIRECCIONAL	AMARELA	2	-
CCONE	BRANCO	-	-

**LEGENDA**  
 ◆ PLACAS DE REGULAMENTAÇÃO E ADVERTÊNCIA EM PONTELE DE MADEIRA  
 ◆ SUPORTE METÁLICO OU MADEIRA PARA PLACAS DE ORIENTAÇÃO, SERVIÇO E EDUCATIVA  
 ◆ DEFENSA METÁLICA A COLOCAR  
 COL= PLACAS A COLOCAR  
 PM= PONTELE DE MADEIRA  
 PTM= PERLA TUBULAR METÁLICA  
 PI= PERLA METÁLICA

**NOTAS**  
 1- A UNIDADE DE MEDIDA E O METRO (m), EXCETO ONDE INDICADO.  
 2- A SINLIZAÇÃO HORIZONTAL APAGADA NÃO FOI CONSIDERADA NO PROJETO.  
 3- TODA SINLIZAÇÃO HORIZONTAL, CUJA COR NÃO ESTIVER ESPECIFICADA PINTADA NA COR BRANCA.  
 4- O PROJETO FOI ELABORADO SEGUNDO AS NORMAS E RECOMENDAÇÕES PREVISTAS NO MANUAL DE SINLIZAÇÃO-CONTRAN E NO CÓDIGO DE TRÁNSITO BRASILEIRO (CTB).  
 5- O PROJETO DE DISPOSITIVOS DE SEGURANÇA FOI ELABORADO DE ACORDO COM AS NORMAS TÉCNICAS NBR 8971 E 14885, DA ABNT.

**OBS:**  
 1- VER DETALHE HORIZONTAL NO DESENHO DE-06-116-PR-016-3-L01/501  
 2- VER DETALHE VERTICAL NO DESENHO DE-06-116-PR-016-3-L02/501  
 3- VER DETALHE DISP. DE SEGURANÇA NO DESENHO DE-06-116-PR-016-3-L03/501

"as built"  
15/07/2019

FIRMA PROJETISTA
















PLANVIA  
ENGENHARIA E CONSULTORIA LTDA.

PLV-DE-06-116-PR-016-3-L07/503

--------	--------	
Nº DESENHO ANTT	DE-06-116/PR-016-3-L07/503	REV.	A
LOCAL	MARGINAL NORTE Km 16+300 ao km 17+500 - CURITIBA	TRECHO	SÃO PAULO - CURITIBA
RODOVIA	BR-116 RODOVIA REGIS BITTENCOURT	ESCALAS	1:500
TÍTULO	PROJETO DE SINLIZAÇÃO E SEGURANÇA - PLANTA	FOLHA	03/03



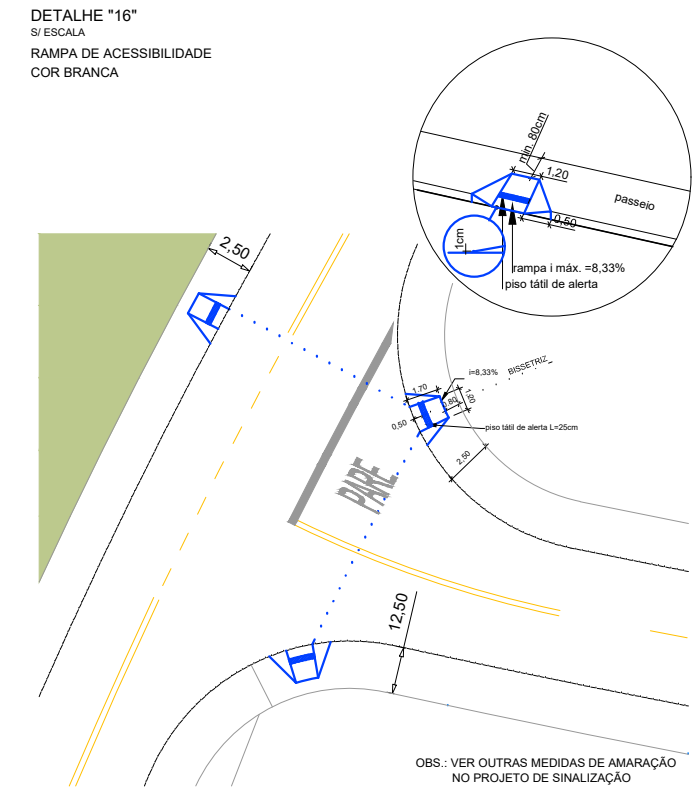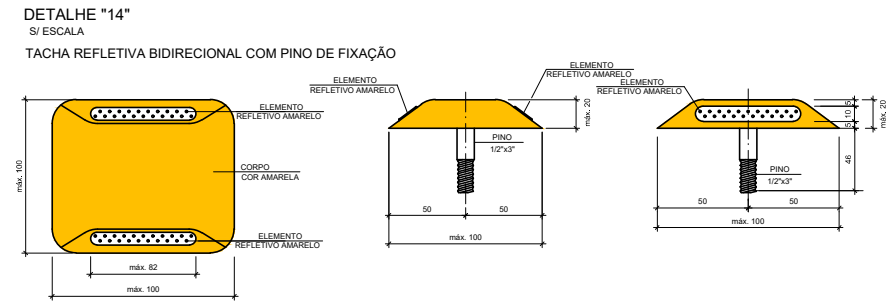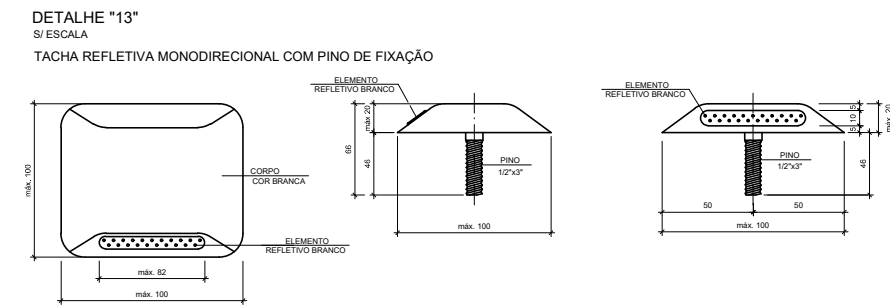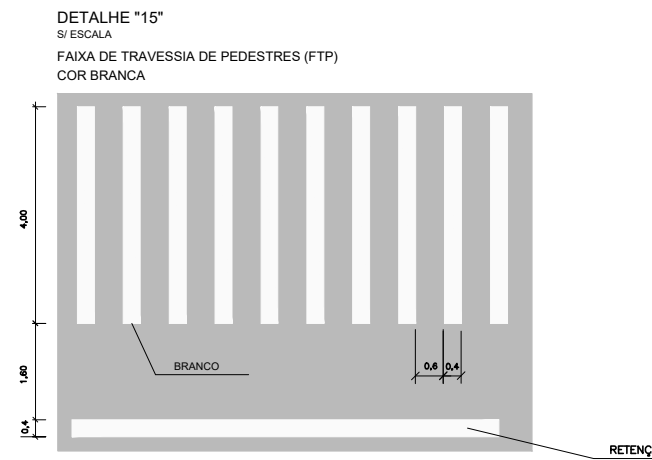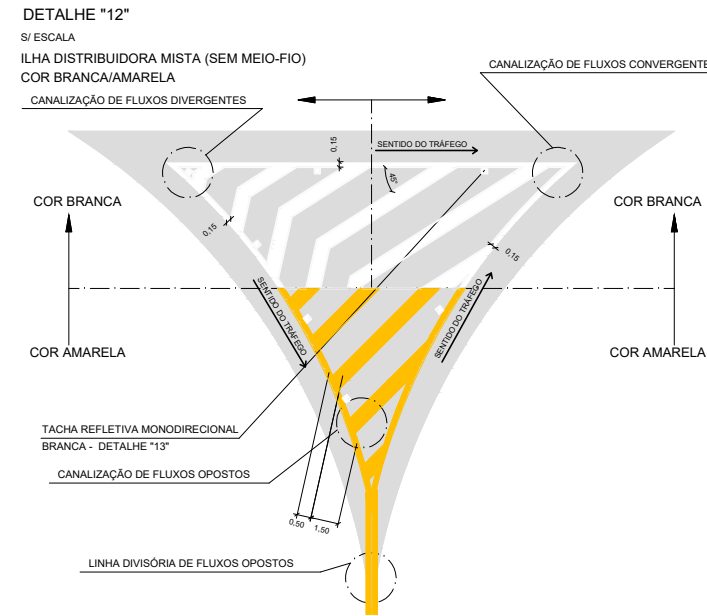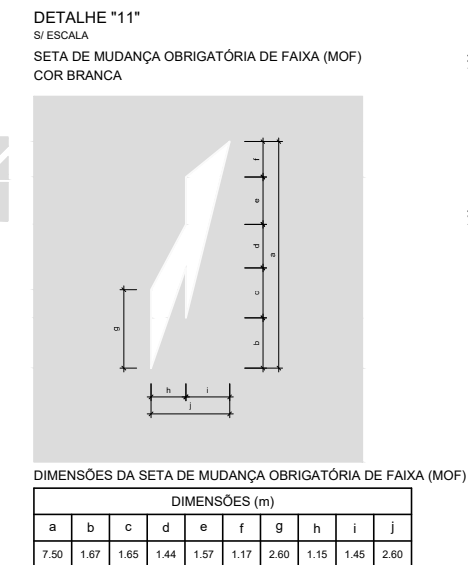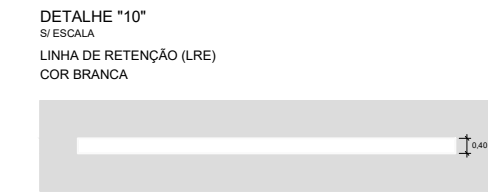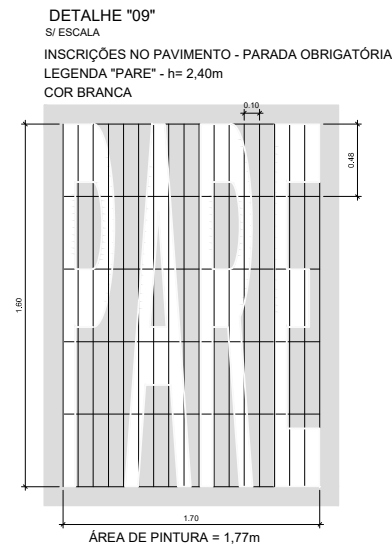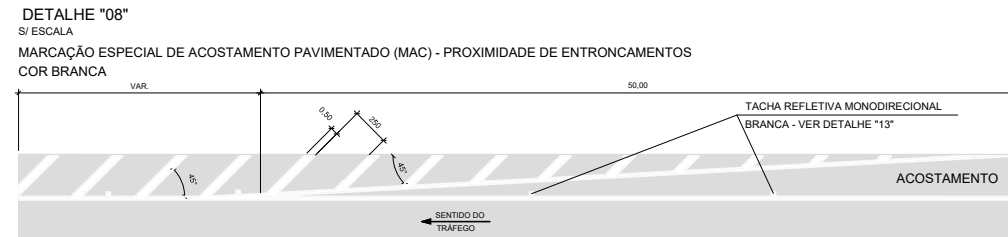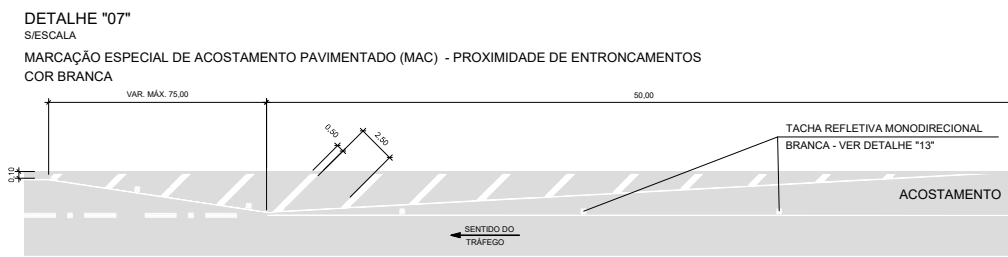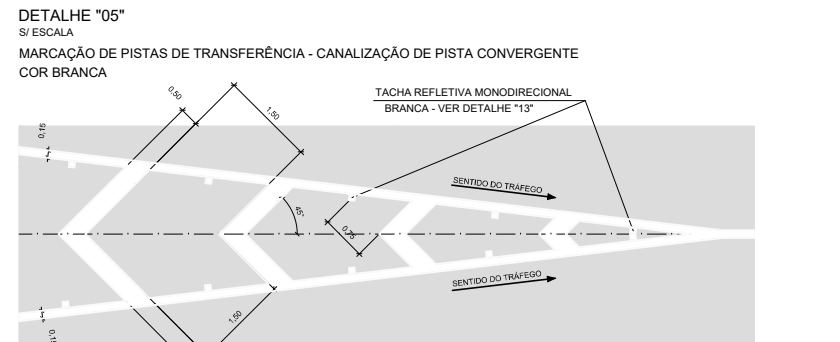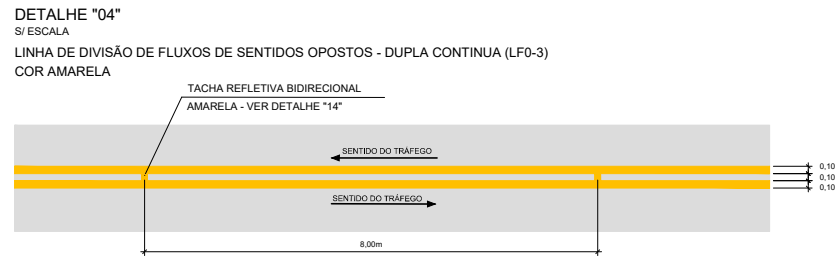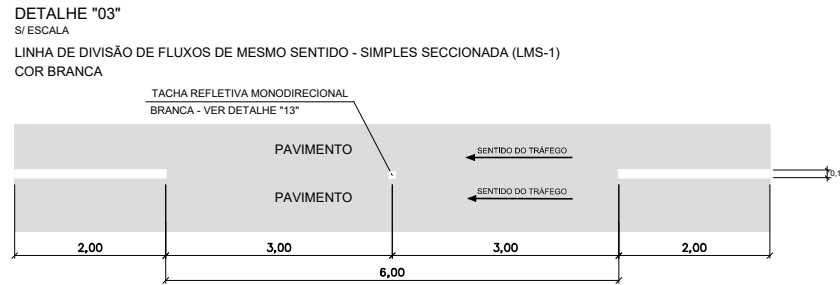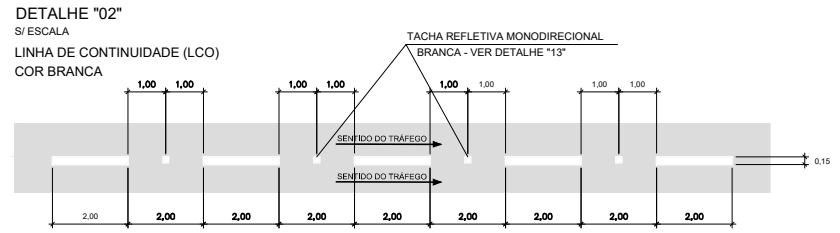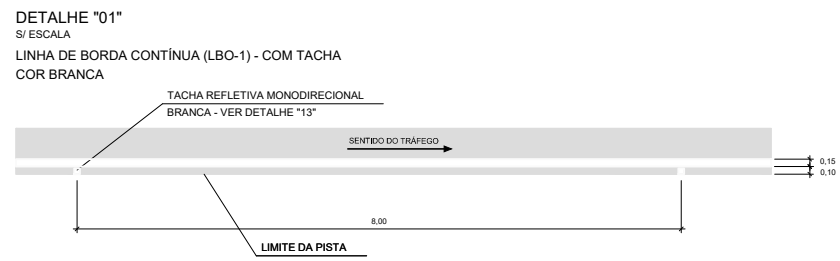


- NOTAS**
- 1- A UNIDADE DE MEDIDA É METRO (m);
  - 2- TODA SINALLZAÇÃO HORIZONTAL, CUJA COR NÃO ESTIVER ESPECIFICADA FOI PINTADA NA COR BRANCA.
  - 3- O PROJETO FOI ELABORADO SEGUNDO AS NÓRMAS E RECOMENDAÇÕES PREVISTAS NO MANUAL DE SINALLZAÇÃO RODOVIÁRIA-CONTRAN E NO CÓDIGO DE TRÁNSITO BRASILEIRO - CTB
  - 4- FORAM COLOCADAS TACHAS REFLETIVAS MONODIRECIONAIS BRANCAS EM TODA EXTENSÃO SOBRE A SINALLZAÇÃO HORIZONTAL BRANCA E TACHATACHÓES AMARELOS SOBRE TODA SINALLZAÇÃO AMARELA, CONFORME INDICAÇÃO DOS DETALHES DE PINTURA.
  - 5- PARA PROJETO VER DESENHO DE-06-116/PR-016-3-L07/501 AO 503.

"as built"  
15/07/2019



FIRMA PROJETA										Nº DESENHO ANTT: DE-06-116/PR-016-3-L01/501	REV.: A	
										LOCAL: RUA LATERAL NORTE km 16+300 ao km 17+500 - CURITIBA/PR		
	A	15/07/2019								RODOVIA: BR-116 RODOVIA REGIS BITTENCOURT	TRECHO: SÃO PAULO - CURITIBA	
PLV-DE-06-116/PR-016-3-L01/501	REV. A	REV.	DATA	RESP. TEC./PROJETISTA	RESP. TEC./CONCES.	RESP. TEC./ANIT	ASSUNTO	EMISSÃO INICIAL		TÍTULO: PROJETO DE SINALLZAÇÃO E SEGURANÇA DETALHE HORIZONTAL	ESCALA: 1:1.000	FOLHA: 01/01
									DOC. REFERÊNCIA			

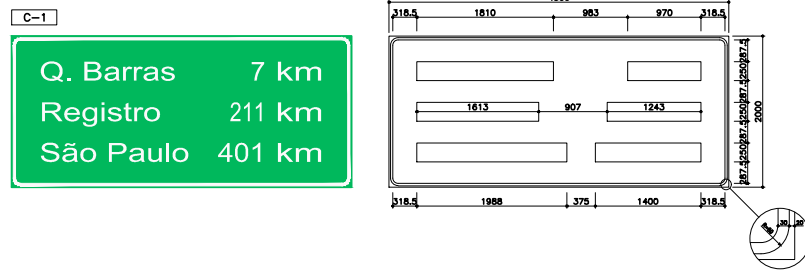

H=250	210	35	50	125	0	125	203	48	165	100	125	60	125	38	165	73	165	1810

Série E(M)	R	a	g	l	e	t	r	o	Total							
H=250	203	45	165	55	165	100	50	73	165	50	130	80	125	38	170	1613


Série E(M)	S	8	o	P	a	u	i	o	Total									
H=250	203	55	165	78	170	125	0	125	203	38	165	100	165	100	50	78	170	1988

Série E(M)	7	k	m	Total				
H=250	203	125	0	125	165	78	275	970

Série E(M)	2	1	1	k	m	Total						
H=250	203	58	75	65	75	125	0	125	165	78	275	1243

Série E(M)	4	0	1	k	m	Total						
H=250	233	60	210	55	75	125	0	125	165	78	275	1400

PLACAS REGULAMENTAÇÃO - COLOCAR

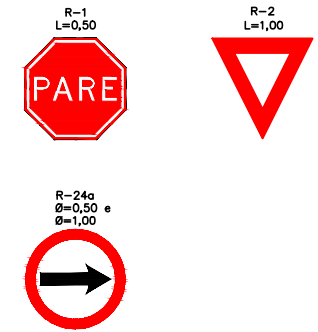


PLACAS ADVERTÊNCIA - COLOCAR




MARCADOR DE PERIGO - COLOCAR




PLACA DE REGULAMENTAÇÃO/ADVERTÊNCIA COMPOSTA E DE INDICAÇÃO S/ ESC.

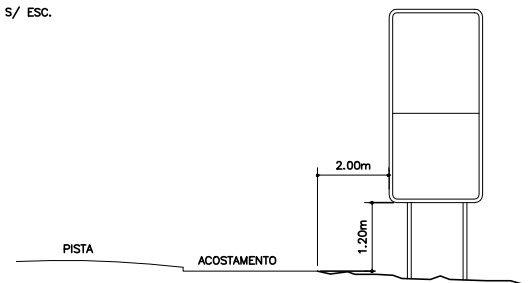

PLACA DE REGULAMENTAÇÃO/ADVERTÊNCIA S/ ESC.

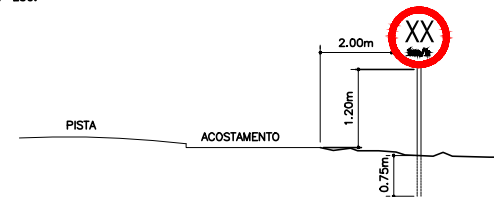

PLACA DE REGULAMENTAÇÃO/ADVERTÊNCIA URBANA S/ ESC.

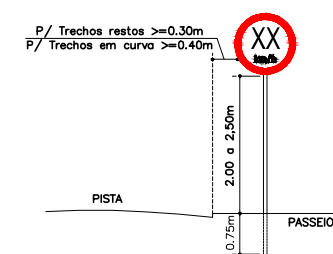

NOTAS:

- 1- UNIDADE DE MEDIDA EM MILÍMETRO (mm), EXCETO ONDE INDICADO.
- 2- PROJETO ELABORADO DE ACORDO COM O MANUAL DE SINALIZAÇÃO DE TRÁNSITO - DENATRAN, MANUAL DE SINALIZAÇÃO RODOVIÁRIA - DNER/1999 E ESPECIFICAÇÕES DO PROGRAMA DE EXPLORAÇÃO RODOVIÁRIA - PER;
- 3- AS PLACAS DE REGULAMENTAÇÃO FORAM CONFECCIONADAS EM CHAPA DE AÇO #18mm, GALVANIZADA, TER FUNDO BRANCO EM PELÍCULA GRAU TÉCNICO (GT), ORLAS E TARIJAS VERMELHAS EM PELÍCULA GRAU TÉCNICO (GT) E SíMBOLOS, LETRAS E NÚMEROS PRETOS EM PELÍCULA NÃO REFLETIVA;
- 4- AS PLACAS DE ADVERTÊNCIA FORAM CONFECCIONADAS EM CHAPA DE AÇO #18mm, E NÚMEROS PRETOS EM PELÍCULA NÃO REFLETIVA;
- 5- OS MARCADORES DE PERIGO, MP-1, MP2 E MP-3, FORAM CONFECCIONADOS EM CHAPA DE AÇO #18mm, GALVANIZADA, TER FUNDO PRETO NÃO REFLETIVO E TARIJAS AMARELAS EM PELÍCULA REFLETIVA GRAU TÉCNICO (GT);
- 6- AS DEMAIS PLACAS DIAGRAMADAS FORAM CONFECCIONADAS EM CHAPA DE AÇO #18mm, GALVANIZADA E MÓDULADA, NAS CORES E ESPECIFICADAS NA DIAGRAMAÇÃO, EM PELÍCULA REFLETIVA GRAU TÉCNICO (GT), EXCETO OS ELEMENTOS NA COR PRETA QUE FORAM EM PELÍCULA NÃO REFLETIVA;
- 7- PARA PROJETO VER DESENHOS DE-06-116/PR-016-3-L07/501 AO 503.


"as built" 15/07/2019




FIRMA PROJETISTA								Nº DESENHO ANTT: DE-06-116/PR-016-3-L02/501		REV.: A	
								LOCAL: RUA LATERAL NORTE km 16+300 ao km 17+500 - CURITIBA/PR			
PLV-DE-06-116/PR-016-3-L02/501		REV. A	15/07/2019	RESP. T. PROJ. EMISSÃO INICIAL				RODOVIA: BR-116 RODOVIA REGIS BITTENCOURT		TRECHO: SÃO PAULO - CURITIBA	
		REV.	DATA	RESP. T. PROJ. EMISSÃO INICIAL	RESP. T. CONCES.	RESP. T. ANTT	ASSUNTO	TÍTULO: PROJETO DE SINALIZAÇÃO E SEGURANÇA		ESCALAS: SEM ESCALA	FOLHA: 01/01
								DETALHE VERTICAL			
								DOC. REFERÊNCIA			

DEFENSA METÁLICA SEMIMALEÁVEL


ANCORAGEM SIMPLES

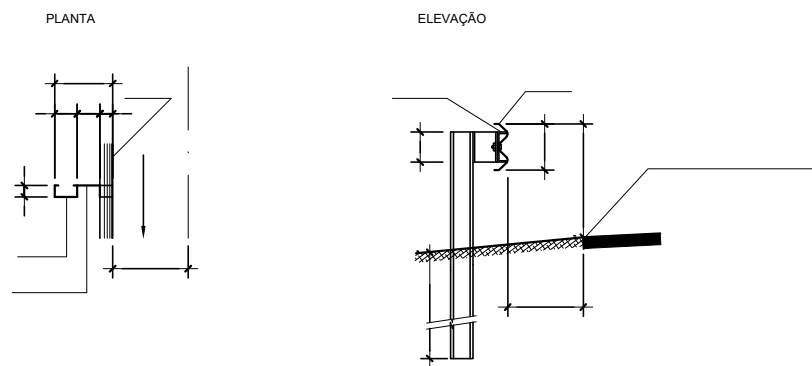



IMPLANTAÇÃO JUNTO A TALUDES DE ATERRO (H>2.40m)

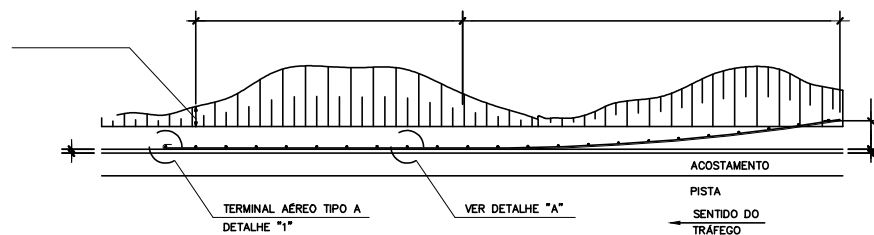


DETALHE "1"  
TERMINAL AÉREO PARA DEFENSA METÁLICA SEMIMALEÁVEL SIMPLES TIPO "A"

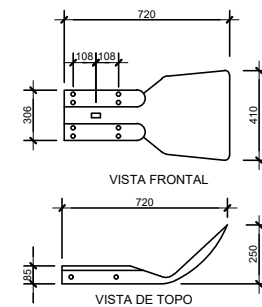


DETALHE "2"  
TERMINAL PARA DEFENSA METÁLICA SEMIMALEÁVEL DUPLA TIPO "B"

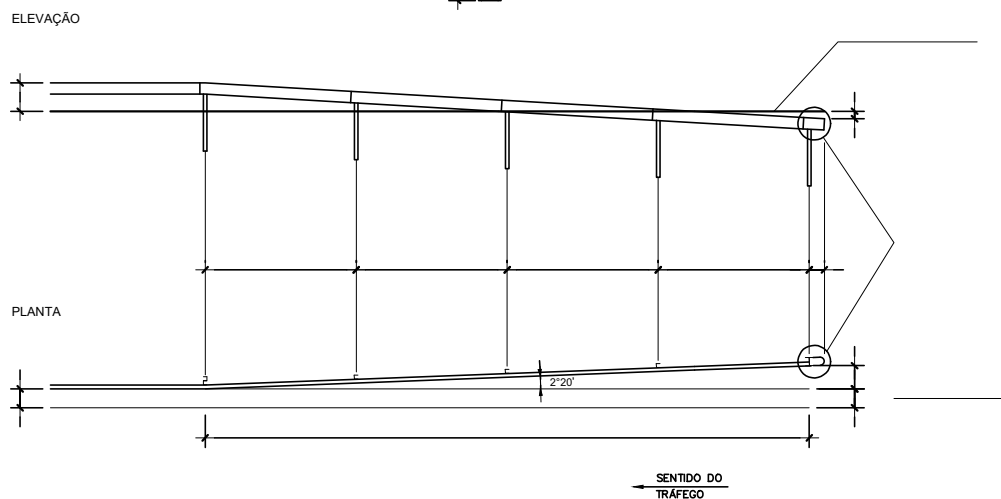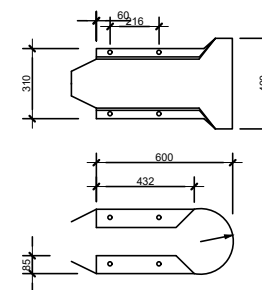


IMPLANTAÇÃO JUNTO A OBSTÁCULOS FIXOS LATERAIS À PISTA SIMPLES

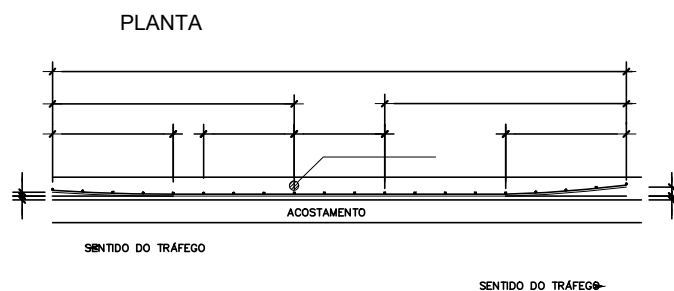




DETALHE "A"  
IMPLANTAÇÃO DE DEFENSA METÁLICA JUNTO A TALUDE DE ATERRO

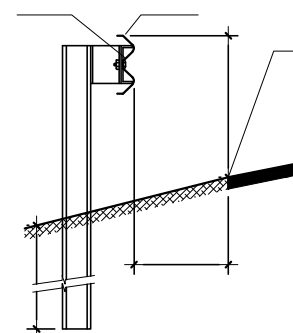

DETALHE "3"  
TERMINAL PARA DEFENSA METÁLICA SEMIMALEÁVEL SIMPLES TIPO "C"

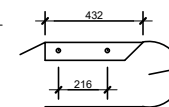

DETALHE "4"  
REFLETOR DE DEFENSA E BARREIRA

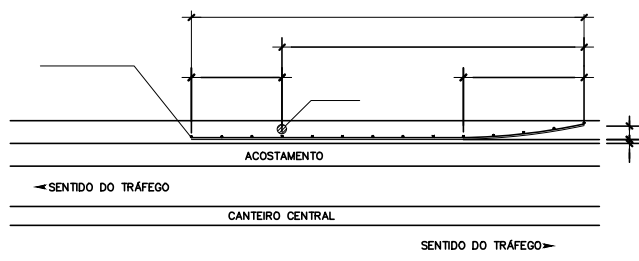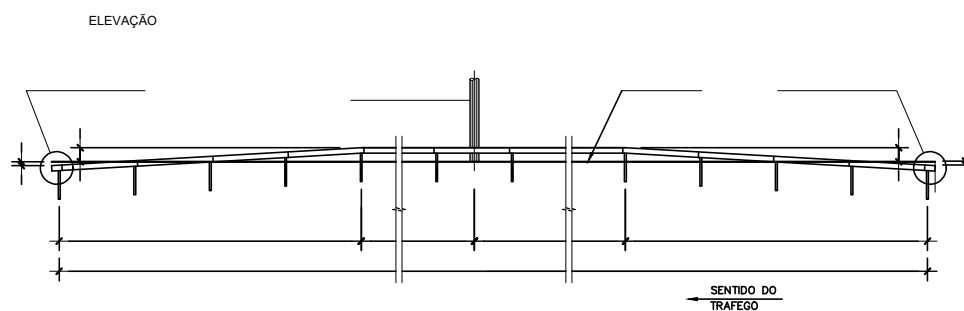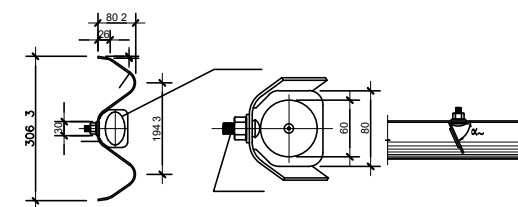

DETALHE "5"  
REFLETOR DE DEFENSA E BARREIRA

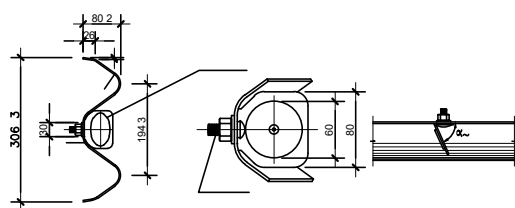


TABELA DE ESPAÇAMENTO DE REFLETORES EM CURVA HORIZONTAL

RAIO (m)	ESPAÇAMENTO (m)
R < 50	10
50 < R < 150	15
150 < R < 230	20
230 < R < 400	30
400 < R < 600	40
600 < R < 800	50
R > 800	60

NOTAS TÉCNICAS

- Unidade de Medidas = Metro (m) exceto onde indicado.
- O projeto foi elaborado segundo as normas e recomendações previstas no Manual de Sinalização de Rodovias do DNER - 1999, Código de Tráfego Brasileiro (CTB) vigente, Resolução 180/2004, 180/2007, 238/2007 e 243/2007 do CONTRAN e Especificações Técnicas contidas nas normas da ABNT.
- Defensas Metálicas
  - Normas: As defensas metálicas semi-maleáveis simples e seus respectivos terminais estão de acordo com as normas da ABNT NBR 6970, NBR 6971 e NBR 6152 e do DNER ES-144/1985, EM-370/1997 e IE-145/1985 quanto às especificações de serviços, materiais e ensaios.
  - Materiais: Aço carbono possui propriedades mecânicas de acordo com NBR 6970. Defensas metálicas de perfil zincado por imersão a quente: NBR 6971 (defensa) e AASHTO M180 (Corrugated Steel Highways Guardrail).
  - Parafusos, porcas e arruelas são de aço, de acordo com a Norma NBR 8855 Classe 4.6, NBR 10052 Classe 5 e NBR 5871, respectivamente.
  - Acabamento / Tratamento: Todos os componentes metálicos das defensas foram zincados por imersão a quente para proteção contra corrosão de acordo com a NBR 6323. A zincagem proporcionou revestimento mínimo de 350 g/m<sup>2</sup>, com espessura mínima de 50 micra em cada face revestida.
- A transição vertical da barreira rígida foi realizada com inclinação de 15° mais ou menos 2° em relação à horizontal, desde o topo até a guia da barreira.
- A forma, dimensões, tolerâncias e características de todos os elementos constituintes do conjunto da defesa especificados na NBR 6971 foram suficientes para proporcionar a montagem de defesa com todos os elementos previstos de ligação, assegurando a formação de conjunto com capacidade máxima de absorção de energia cinética, sem verificar rompimentos de projeções de fragmentos.
- Para projeto ver desenho DE-06-116/PR-016-3-L07/501 AO 503.


"as built"  
15/07/2019



FIRMA PROJETISTA						Nº DESENHO ANTT: DE-06-116/PR-016-3-L03/501		REV.: A	
						LOCAL: RUA LATERAL NORTE km 16+300 ao km 17+500 - CURITIBA/PR			
PLV-DE-06-116/PR-016-3-L03/501						RODOVIA: BR-116 - RODOVIA REGIS BITTENCOURT		TRECHO: SÃO PAULO - CURITIBA	
REV. A	REV.	DATA: 15/07/2019	RESP. TEC./PROJETISTA	RESP. TEC./CONCES.	RESP. TEC./ANIT	EMISSÃO INICIAL	TÍTULO: PROJETO EXECUTIVO DE SINALIZAÇÃO E SEGURANÇA - DETALHES DISP. DE SEGURANÇA	ESCALA: INDICADA	FOLHA: 01/01
						DOC. REFERÊNCIA			


 


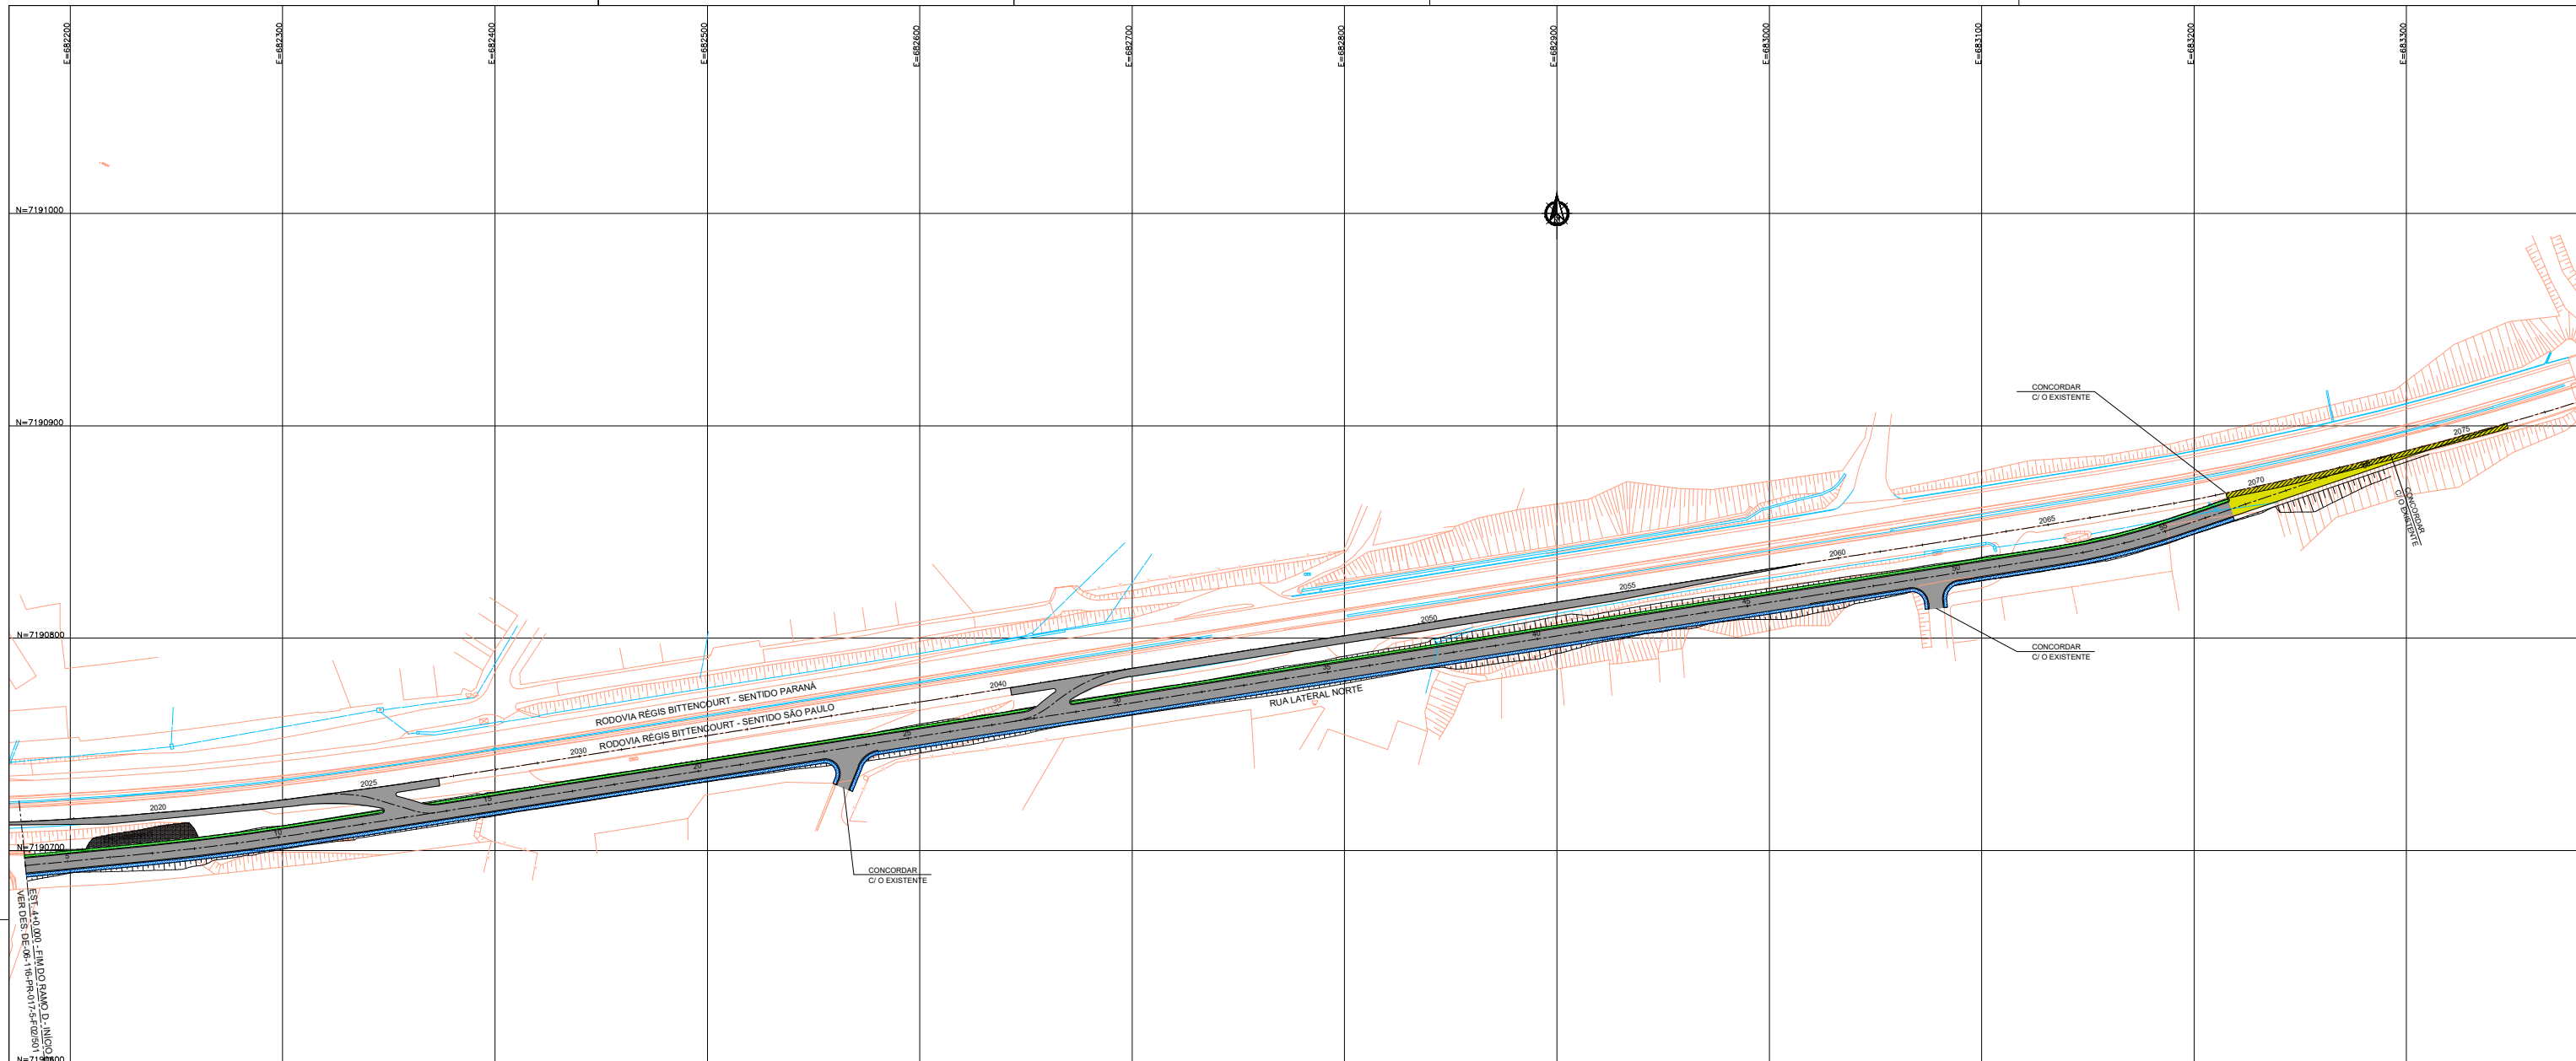


PAVIMENTAÇÃO




NOTAS:

- 1 - VER SEÇÃO TIPO DE PAVIMENTO NO DES. DE-06-116-PR-016-3-P05/501
- 2 - FOI ACRESCENTADO NO PROJETO EXECUTIVO O ACESSO DE ENTRADA E SAÍDA DO POSTO PARA GARANTIR O ACESSO EXISTENTE E O ATENDIMENTO AOS USUÁRIOS DA RODOVIA.


LEGENDA	
	PASSEIO PROJETADO - CONCRETO - ÁREA = 1.607,00 m <sup>2</sup>
	PASSEIO PROJETADO - GRAMA - ÁREA = 1.052,00 m
	PAVIMENTO TIPO I - ÁREA = 9820,00 m <sup>2</sup>
	PAVIMENTO TIPO II - ÁREA = 711,00 m <sup>2</sup>
	DEMOLIÇÃO DE PAVIMENTO EXISTENTE - ÁREA = 327,00 m <sup>2</sup>

"as built"  
15/07/2019




FIRMA PROJETISTA							Nº DESENHO ANTT: DE-06-116/PR-016-3-P02/501		REV.: A
 PLANVIA ENGENHARIA E CONSULTORIA						LOCAL: RUA LATERAL NORTE Km 16+300 ao km 17+500 - CURITIBA/PR			
	PLV-DE-06-116/PR-016-3-P02/501	REV. A	DATA: 15/07/2019	RESP. TEC./PROJETISTA	RESP. TEC./CONCES.	RESP. TEC./ANTT	EMISSÃO INICIAL	ASSUNTO	RODOVIA: BR-116 RODOVIA REGIS BITTENCOURT   TRECHO: SÃO PAULO - CURITIBA
							PROJETO EXECUTIVO DE PAVIMENTAÇÃO	ESCALAS: 1 : 1.500	FOLHA: 01/01

PAVIMENTO TIPO I - SEÇÕES TIPOS - MARGINAL NORTE

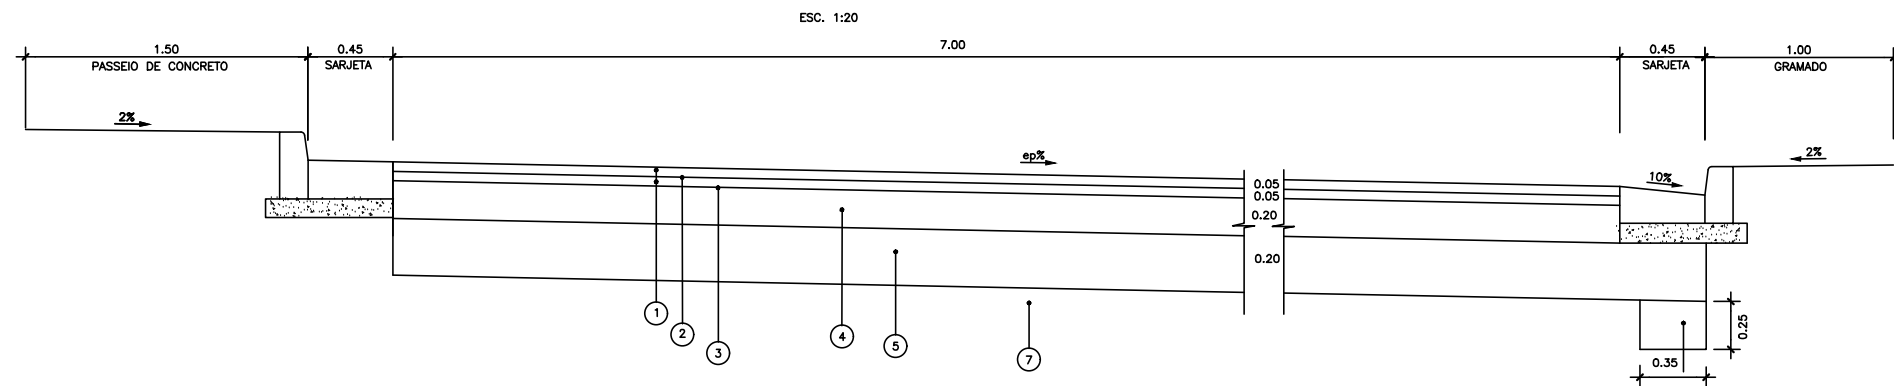


MEIO-FIO - INCLINAÇÃO DA PISTA PARA O LADO OPOSTO AO PASSEIO S/ESCALA

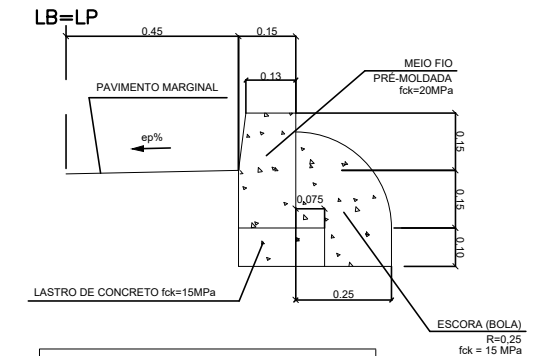


CONSUMOS MÉDIOS (SARJETA)	
CONCRETO fck = 15 MPa	0,086 m <sup>3</sup> /m
GUIA PRÉ-MOLDADA	1,000 m / m
FORMAS DE MADEIRA COMUM	0,355 m <sup>2</sup> /m

MEIO-FIO E SARJETA - INCLINAÇÃO DA PISTA PARA O PASSEIO S/ESCALA

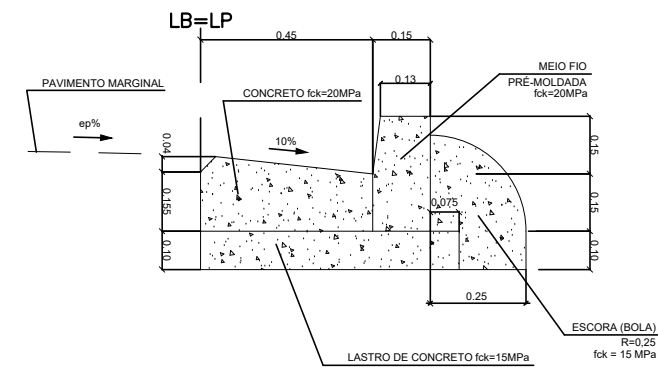


CONSUMOS MÉDIOS (SARJETA)	
CONCRETO fck = 15 MPa	0,133 m <sup>3</sup> /m
CONCRETO fck = 20 MPa	0,077 m <sup>3</sup> /m
GUIA PRÉ-MOLDADA	1,000 m / m
FORMAS DE MADEIRA COMUM	0,355 m <sup>2</sup> /m

PAVIMENTO TIPO II - SEÇÃO TIPO DE TAPER - PISTA NORTE

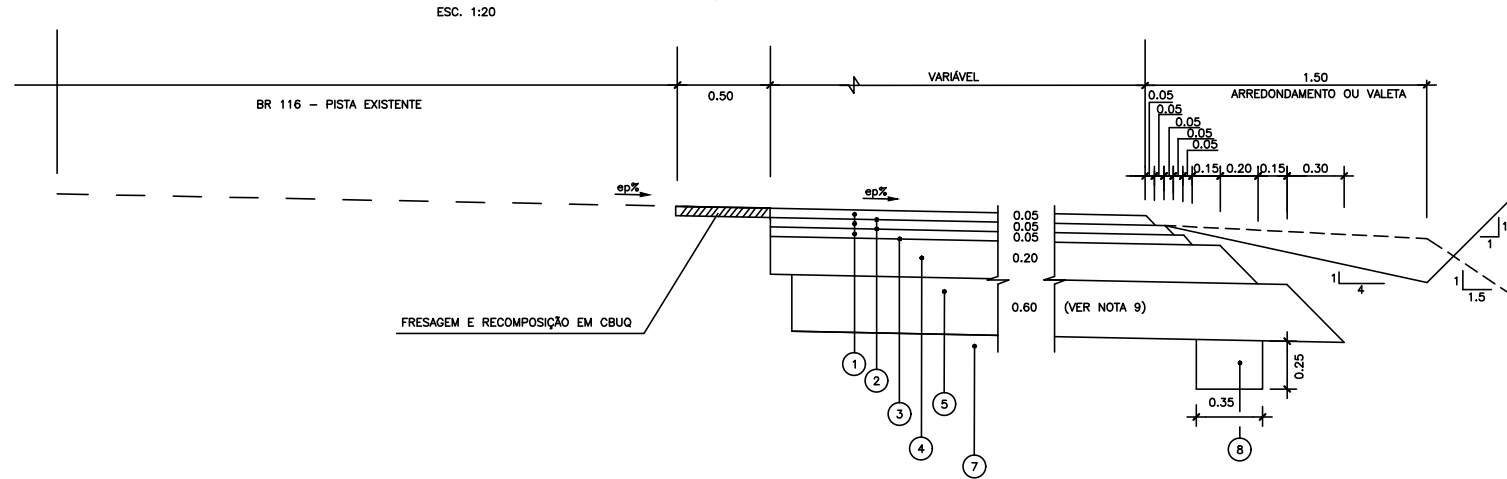


DETALHE PASSEIO S/ESCALA

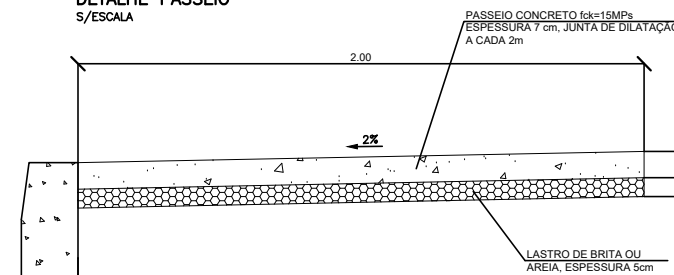


CONSUMOS MÉDIOS (PASSEIO)	
LASTRO DE BRITA	0,05 m <sup>3</sup> /m <sup>2</sup>
CONCRETO fck = 15 MPa	0,07 m <sup>3</sup> /m <sup>2</sup>
FORMAS DE MADEIRA COMUM	0,120 m <sup>2</sup> /m

CONTROLE DEFLECTOMÉTRICO VALORES MÁXIMOS ADMISSÍVEIS


PAVIMENTO TIPO I (SUBLEITO CBR>12%) S/ESCALA

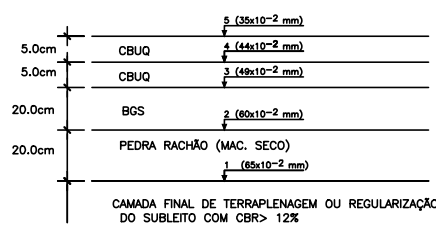

PAVIMENTO TIPO I (SUBLEITO CBR>2%) S/ESCALA

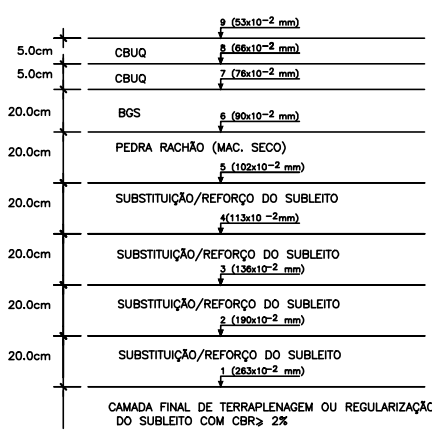

PAVIMENTO TIPO II - TAPER S/ESCALA

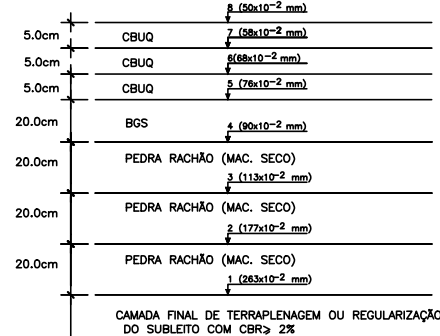

NOTAS:

- 1- TODAS AS MEDIDAS ESTÃO EM METRO, EXCETO AS INDICADAS.
- 2- AS INCLINAÇÕES TRANSVERSAIS E AS COTAS DO PAVIMENTO ACABADO ESTÃO INDICADAS NO PROJETO GEOMÉTRICO E NAS NOTAS DE SERVIÇO.
- 3- O LENÇOL DE ÁGUA SUBTERRÂNEA FOI REBAIXADO A PELO MENOS 1,20 m EM RELAÇÃO À COTA DE FUNDAÇÃO DO PAVIMENTO (CAMADA DE TERRAPLENAGEM ACABADA).
- 4- VER DETALHES DOS DISPOSITIVOS DE DRENAGEM E LOCAS DE APLICAÇÃO DO DRENO DE PAVIMENTO NO PROJETO DE DRENAGEM.
- 5- O SUBLEITO OU CAMADA DE FINAL DE TERRAPLENAGEM TEM CBR >12%, MÓDULO DE RESILIÊNCIA E<sub>s</sub> > 1.200 kgf/cm<sup>2</sup>.
- 6- NOS LOCOS COM OCORRÊNCIA DE SOLOS ORGÂNICOS, BAIXA CAPACIDADE DE SUPORTE E/OU EXPANSIVOS, OS MESMOS SERÃO REMOVIDOS E SUBSTITUÍDOS NA ESPESURA DE 80,0 cm, POR SOLOS COM CBR >12% (ENERGIA INTERMEDIÁRIA), EXPANSÃO <2% E MÓDULO DE RESILIÊNCIA E<sub>s</sub> > 1.200 kgf/cm<sup>2</sup>.
- 7- O ENCAIXE ENTRE O PAVIMENTO NOVO E O EXISTENTE FOI EXECUTADO EM DEGRÊUS ESCALONADOS DE MADEIRA A PROPORCIONAR MELHOR ENTROSAMENTO ENTRE AS CAMADAS E EVITAR UMA JUNTA VERTICAL COINCIDENTES. AS CAMADAS GRANULARES FORAM COMPATIBILIZADAS DANDO CONTINUIDADE À DRENAGEM.
- 8- ALTERNATIVAMENTE, A CRITÉRIO DA FISCALIZAÇÃO, A CAMADA DE RACHÃO (MACADAME SECO) DOS PAVIMENTOS TIPOS I E II, FOI SUBSTITUÍDA POR REFORÇO DE SOLO SELECIONADO COM CBR >20%, EXP <1%, E MÓDULO DE RESILIÊNCIA E<sub>s</sub> > 2.000 kgf/cm<sup>2</sup>.
- 9- NO PAVIMENTO TIPO III (TAPERS), A ESPESURA MÍNIMA DE RACHÃO (MACADAME SECO) UTILIZADA É DE 60,0 cm, A MESMA FOI AJUSTADA E COMPATIBILIZADA À CAMADA DRENANTE DO PAVIMENTO EXISTENTE.
- 10- VER LOCALIZAÇÃO DOS PAVIMENTOS TIPOS NO DESENHO DE-06-116-PR-016-3-P02/501 A 503.

CONVENÇÕES

LEGENDA	MATERIAL	ESPECIFICAÇÕES
①	CONCRETO BETUMINOSO USINADO A QUENTE FAIXA "C"	DNIT 031/2006-ES
②	PINTURA DE LIGAÇÃO	DNER ES-307/97
③	IMPRIMAÇÃO IMPERMEABILIZANTE	DNER ES-306/97
④	BRITA GRADUADA SIMPLES - FAIXA "B"	DNER ES-303/97
⑤	PEDRA RACHÃO (MACADAME SECO) - VER NOTA 8	DER ET-P00/011
⑦	SUBSTITUIÇÃO/REFORÇO DO SUBLEITO (VER NOTAS 5, 6 E 8)	DNER ES-300/97
⑧	DRENO DE PAVIMENTO LONGITUDINAL	-

"as built"  
15/07/2019



FIRMA PROJETISTA



PLV-DE-06-116/PR-016-3-P05/501

REV. A

REV.

DATA

RESP. TEC./PROJETISTA

RESP. TEC./CONSES.

RESP. TEC./ANIT

ASSUNTO

EMISSÃO INICIAL

DOC. REFERÊNCIA

ASSUNTO

DOC. REFERÊNCIA

ASSUNTO

DOC. REFERÊNCIA

ASSUNTO

DOC. REFERÊNCIA

ASSUNTO

DOC. REFERÊNCIA

Nº DESENHO ANTT:

DE-06-116-PR-016-3-P05/501

REV.: A

LOCAL:

RUA LATERAL NORTE km 16+300 ao km 17+500 - CURITIBA/PR

RODOVIA:

BR-116 RODOVIA REGIS BITTENCOURT

TRECHO:

SÃO PAULO - CURITIBA

TÍTULO:

PROJETO DE PAVIMENTO SEÇÃO TIPO DE PAVIMENTO Km 16,3

ESCALA:

1:20



FOLHA:

0101

0101

TERRAPLENAGEM

PLANTA DE DISTRIBUIÇÃO DE VOLUMES  
ESCALA 1:2000

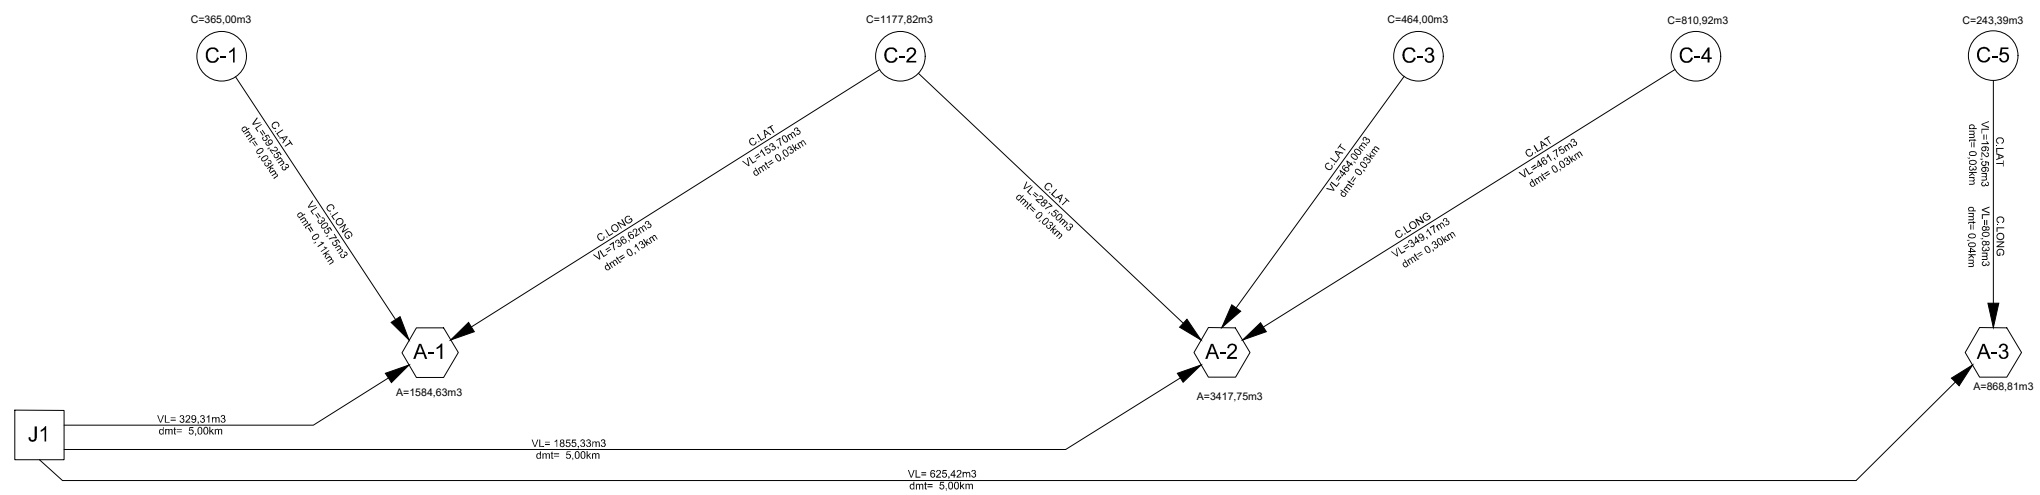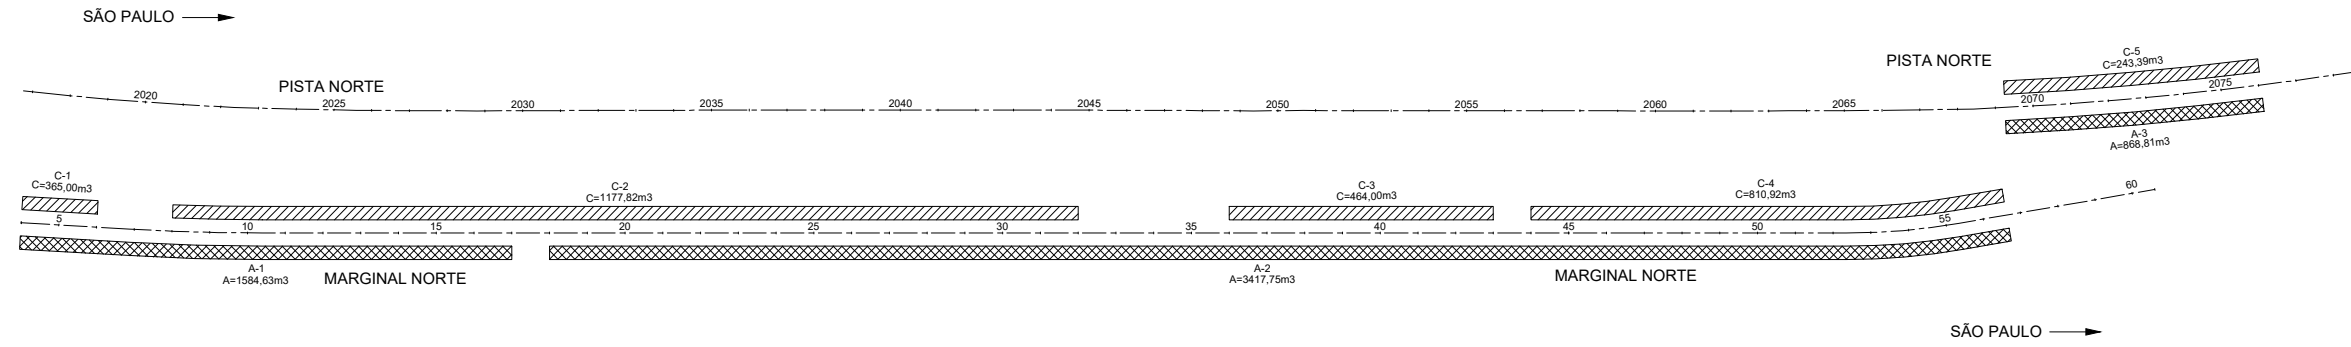

NOTAS

- 1- VOLUMES EM m³, DISTANCIAS EM Km
- 2- VER CALCULO DE VOLUMES NO MC-06-116/PR-016-3-Q04/001
- 3- VER QUADRO DE ORIENTAÇÃO DE TERRAPLENAGEM NO DOCUMENTO MD-06-116/PR-016-3-Q05/001
- 4- FOI CONSIDERADA A DISTANCIA DE TRANSPORTE DE 5,0 Km PARA EMPRESTIMOS - DEVENDO SER CONFIRMADO PELA FISCALIZAÇÃO DA OBRA.

LEGENDA

- CI COTE NUMERO "i"
- ⬡ AI ATERRO NUMERO "i"
- ⬡ Ei EMPRESTIMO NUMERO "i"
- ▨ COTE
- ▩ ATERRO

C.LAT = COMPENSAÇÃO LATERAL

C.LOG = COMPENSAÇÃO LOGITUDINAL

VL = VOLUME

DMT = DISTANCIA MÉDIA DE TRANSPORTE

"as built"  
15/07/2019




FIRMA PROJETISTA					NS-06-116-PR-016-3-P09/501 - SEÇÕES / NOTAS DE SERVIÇOS					Nº DESENHO ANTT: DE-06-116-PR-016-3-Q02/501		REV.: A
					MD-06-116-PR-016-3-Q05/501 - QUADRO DE ORIENTAÇÃO DE TERRAPLENAGEM					LOCAL: RUA LATERAL NORTE km 16+300 ao km 17+500 - CURITIBA/PR		
PLV-DE-06-116/PR-016-3-Q02/501					MC-06-116-PR-016-3-Q04/501 - PLANILHA DE CALCULO DE VOLUMES					RODOVIA: BR-116 RODOVIA REGIS BITTENCOURT		TRECHO: SÃO PAULO - CURITIBA
REV. A	REV.	DATA	RESP. TEC./PROJETISTA	RESP. TEC./CONCES.	RESP. TEC./ANIT	ASSUNTO	DOC. REFERÊNCIA	TÍTULO: PROJETO DE TERRAPLENAGEM PLANTA DE DISTRIBUIÇÃO DE VOLUMES km 16,3		ESCALAS: 1:2000	FOLHA: 01/01	

**CONTENÇÃO - GABIÃO**

# SEÇÃO TÍPICA

ESCALA: 1:50

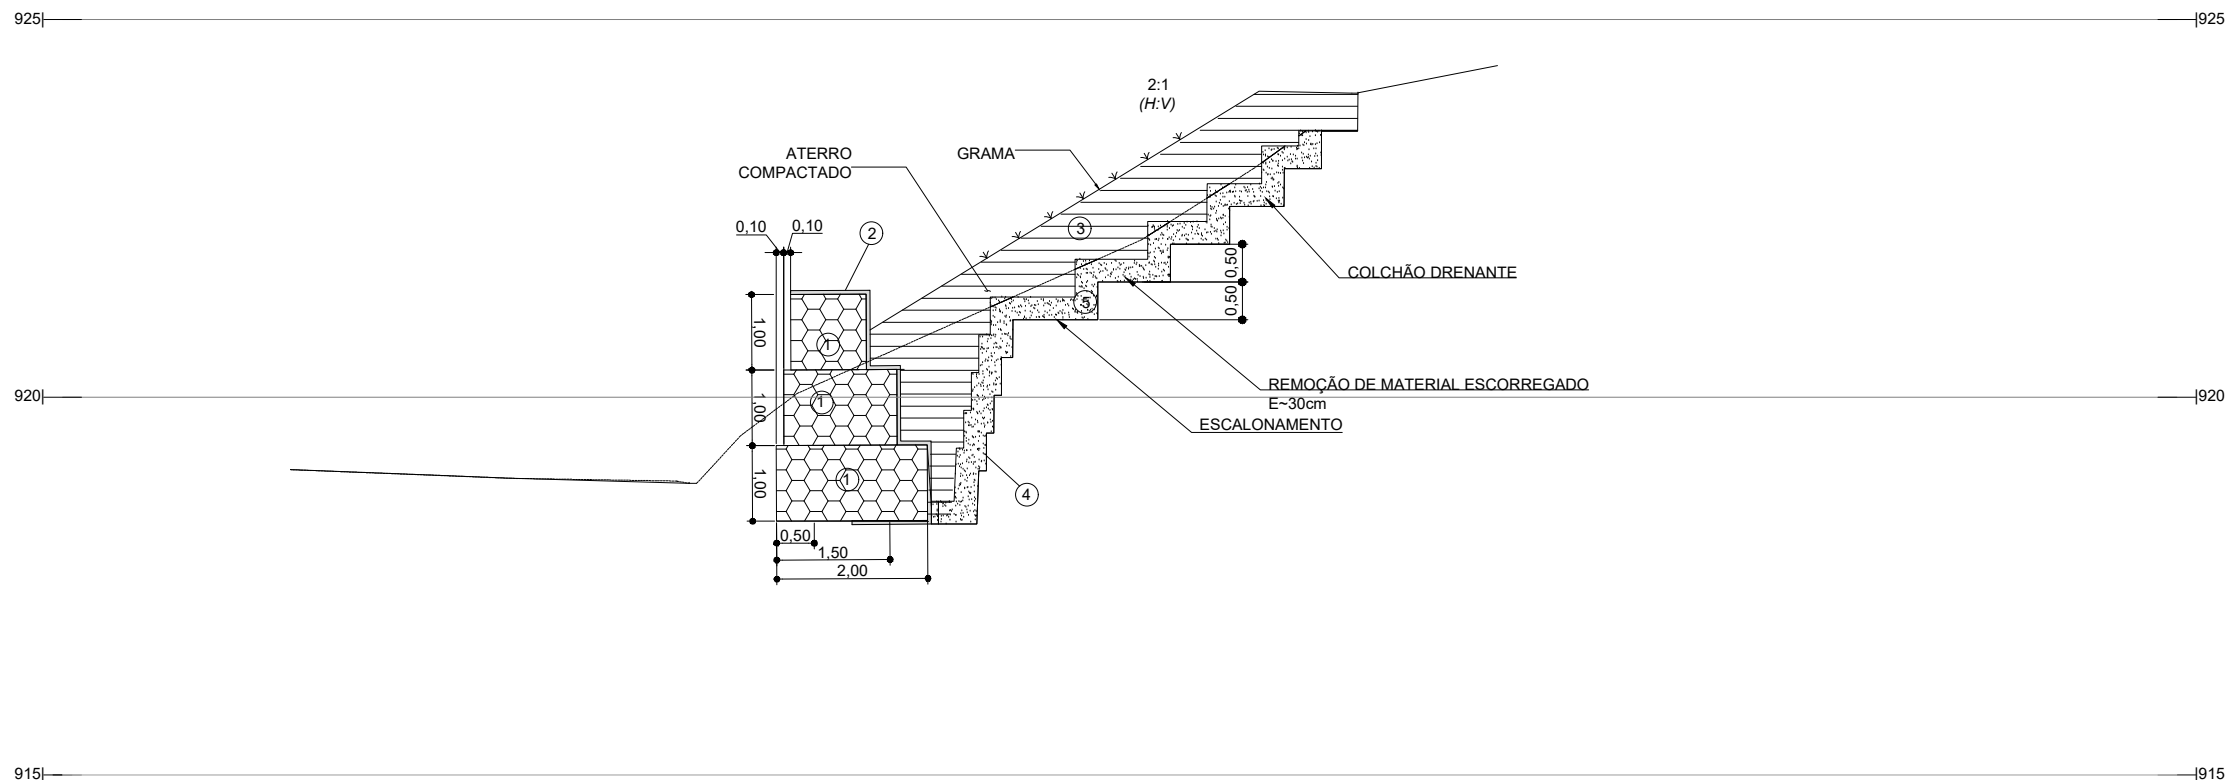

## LEGENDA :

- GABIÃO TIPO CAIXA
- MANTA GEOTEXTIL TIPO BIDIM RT-16 OU SIMILAR
- ATERRO COMPACTADO, LANÇADO EM CAMADAS A MEDIDA DA CONSTRUÇÃO ASCENDENTE DO MURO
- SUPERFÍCIE ESCALONADA PARA EMBRICAMENTO DO ATERRO
- COLCHÃO DRENANTE COM AREIA MÉDIA A GROSSA LAVADA COM 30cm DE ESPESURA

## NOTAS GERAIS :

- CONFERIR MEDIDAS NA OBRA;
- A LOCAÇÃO DO PARAMENTO FOI ENCARGO DA EXECUTORA E DA AUTOPISTA REGIS BITTENCOURT, HAJA VISTO QUE O LEVANTAMENTO PLANIALTIMÉTRICO FORNECIDO NÃO CONTEM COORDENADAS E INDICAÇÃO DE ALINHAMENTO DA VIA;
- O PROJETO E SUAS QUANTIDADES FOI ADAPTADO ÀS CONDIÇÕES LOCAIS POR OCASIÃO DE SUA EXECUÇÃO;
- OS GABIÕES FORAM CUIDADOSAMENTE MONTADOS, COSTURADOS, PREENCHIDOS E FECHADOS;
- DEVERÁ HAVER LABORATÓRIO DE SOLO PARA CONTROLE TECNOLÓGICO DA COMPACTAÇÃO;
- O GABIÃO DEVE SER EXECUTADO COM, NO MÍNIMO, 50cm DE EMBUTIMENTO.
- CONFERIR MEDIDAS NA OBRA
- QUALQUER ALTERAÇÃO NOS MATERIAIS EMPREGADOS FOI SUBMETIDA À FISCALIZAÇÃO.
- AS DIRETRIZES ACIMA DESCRITAS PODERÃO SER REVISTAS E AJUSTADAS EM FUNÇÃO DAS NECESSIDADES DE OBRA, DA CONSTATAÇÃO DE SITUAÇÕES IMPREVISÍVEIS OU DE ADAPTAÇÃO ÀS CARACTERÍSTICAS DOS EQUIPAMENTOS E CAPACIDADE DA EMPREITEIRA, DESDE QUE NÃO COMPROMETAM A ESTABILIDADE DA OBRA E CONTINUIDADE DOS SERVIÇOS.
- RECOMENDAMOS E ENFATIZAMOS A NECESSIDADE DE UM ACOMPANHAMENTO SISTEMÁTICO DURANTE A EXECUÇÃO DA OBRA, PARA SE AQUILATAR O COMPORTAMENTO DA FRENTE DE ESCAVAÇÃO E DA ESTABILIZAÇÃO DO TALUDE, AFIM DE SE PROVIDENCIAR EVENTUAIS REVISÕES OU ADAPTAÇÕES DE PROJETO A SITUAÇÕES PARTICULARES DEPARADAS POR OCASIÃO DA EXECUÇÃO, CORRIGINDO NESTE TIPO DE OBRA.
- ADEQUAR A DRENAGEM À SITUAÇÃO DE CAMPO OU DO PROJETO DE DRENAGEM.
- FOI NECESSÁRIA A ADAPTAÇÃO EM CAMPO DAS EXTREMIDADES DA CONTENÇÃO E DAS SAÍDAS DAS CANALETAS
- O TALUDE DE ATERRO DEVE RECEBER REVESTIMENTO DE GRAMA EM PLACAS.

## INSTRUÇÕES PARA EXECUÇÃO DO GABIÃO

- EXECUTOU ESCAVAÇÃO EM NICHOS (LARGURA 4 m) NA BASE DO GABIÃO.
- PREPARAR A SUPERFÍCIE REMANESCENTE (ESCALONAMENTO) PARA RECEBIMENTO DO ATERRO, REMOVENDO O SOLO SOLTO/ESCORREGADO
- EXECUTOU O MURO DE GABIÃO TIPO CAIXA
- EXECUTOU ATERRO COMPACTADO

## ESPECIFICAÇÕES DOS MATERIAIS

### GABIÕES

**ESTRUTURA**  
GABIÕES TIPO CAIXA CONFECCIONADOS EM MALHA HEXAGONAL DE DUPLA TORÇÃO, TIPO 8x10 mm (NBR 10514-88), PRODUZIDOS A PARTIR DE ARAMES DE AÇO BTC (BAIXO TEOR DE CARBONO) REVESTIDOS COM A LIGA GALFAN (Zn/5 % ALUMÍNIO - MM, CONFORME A ASTM 856-98), NO DIÂMETRO DE 2,70 mm. OS GABIÕES TIPO CAIXA APRESENTAM DIAFRAGMAS INSERIDOS DE METRO EM METRO DURANTE O PROCESSO DE FABRICAÇÃO E SÃO ACOMPANHADOS DE ARAMES DO MESMO TIPO, PARA AS OPERAÇÕES DE AMARRAÇÃO E ATIRANTAMENTO, NO DIÂMETRO 2,20 mm E NAS PROPORÇÕES DE 8 % SOBRE O PESO DOS GABIÕES COM 1,00 m DE ALTURA.

**MATERIAL DE PREENCHIMENTO**  
RESULTADO DA BRITAGEM DE ROCHAS NÃO FRIÁVEIS, SELECIONADAS, COM ÍNDICE DE DESGASTE À ABRASÃO ( ENSAIO LOS ANGELES ) MENOR QUE 40% E DE GRANULOMETRIA COMPATÍVEL COM A ABERTURA DAS MALHAS, SENDO PROIBIDO O PREENCHIMENTO DOS GABIÕES, INCLUSIVE SEUS MIÓLOS, COM AREIA, ARGILA OU CASCALHO

### ATERRO

- MATERIAL LANÇADO EM CAMADAS, COM ESPESURA FINAL, APÓS A COMPACTAÇÃO DE 20cm
- A COMPACTAÇÃO FOI CONTROLADA, PARA UM GRAU DE COMPACTAÇÃO MAIOR QUE 95%, COM DESVIOS DE UMIDADE DE MAIS OU MENOS 2%, AMBOS REFERIDOS AO ENSAIO DE PROCTOR NORMAL.

### COLCHÃO DRENANTE

- AREIA MÉDIA A GROSSA LAVADA

## ELEMENTOS DE REFERÊNCIA:

- ARQUIVO DWG DE NOME *Levantamento Topografico.DWG*, RECEBIDO DA EMPRESA ARTERIS.
- ARQUIVO PDF DE NOME: *KM 16 - LEVANTAMENTO E SECOES DA RUPTURA.PDF* RECEBIDO DA EMPRESA ARTERIS.
- LOCAÇÃO DE SONDAGENS ELABORADO PELA EMPRESA MEC SOLO ENGENHARIA
- BOLETINS DE SONDAGENS SP1, SP-2, SP-3 E SP-4 ELABORADOS PELA EMPRESA MEC SOLO ENGENHARIA


”as built”  
15/07/2019



FIRMA PROJETISTA										Nº DESENHO ANTT: DE-06-116-PR-16-7-G23-006		REV.: A	
 nouh engenharia ltda Rua Vergueiro, 2616, cj.51 - São Paulo/SP nouh@uol.com.br Tel/Fax: 5573-3566 / 5539-3541 / 5572-5436		A		15/07/2019		EMISSÃO INICIAL				LOCAL: Km 16+750 - PISTA NORTE			
Nº INTERNO: NOU-DE-06-116-PR-16-7-G23-006		REV. A	REV.	DATA	RESP. TEC./PROJETISTA	RESP. TEC./CONCES.	RESP. TEC./ANIT	ASSUNTO	DOC. REFERÊNCIA	RODOVIA: BR-116		TRECHO: CURITIBA - SÃO PAULO	
										TÍTULO: SEÇÃO TÍPICA		ESCALA: 1:50	FOLHA: 06/08


**VISTA FRONTAL**

ESCALA 1:150

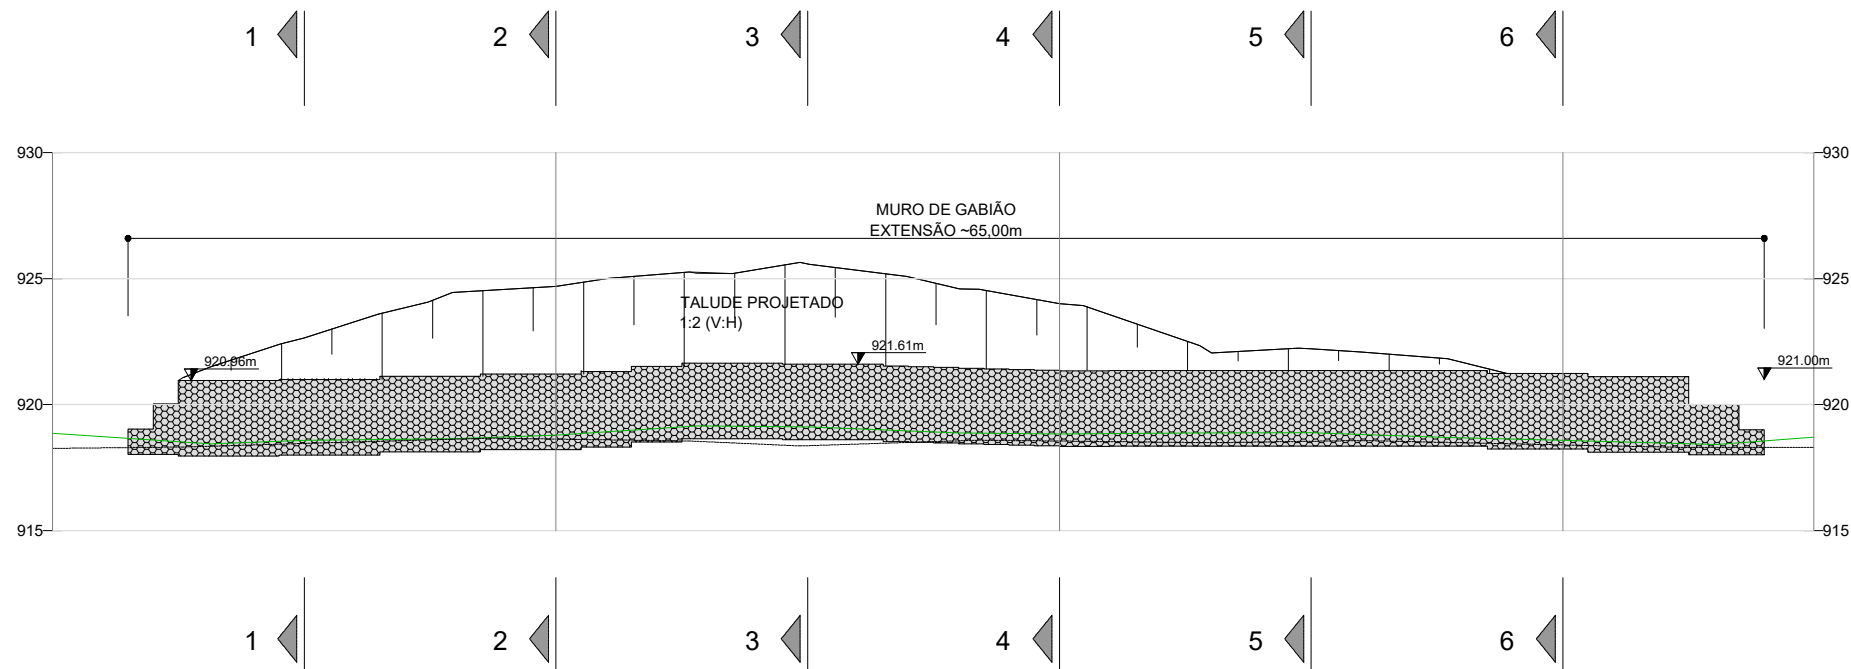


**VISTA FRONTAL - SUGESTÃO DE DISTRIBUIÇÃO DAS CAIXAS**


ESC. ESQUEMÁTICA

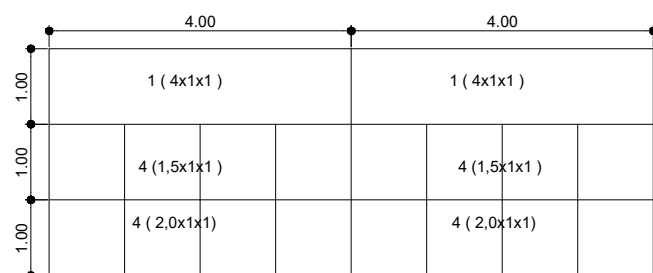


**ATIRANTAMENTO ( 4 POR M<sup>2</sup> )**

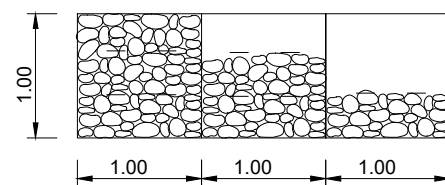

**DETALHE DA COSTURA**

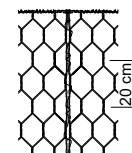

**DETALHE DO ATIRANTAMENTO E ENCHIMENTO**

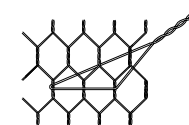

**NOTAS GERAIS :**

1. CONFERIR MEDIDAS NA OBRA;
2. A LOCAÇÃO DO PARAMENTO FOI ENCARGO DA EXECUTORA E DA AUTOPISTA REGIS BITTENCOURT, HAJA VISTO QUE O LEVANTAMENTO PLANIALTIMÉTRICO FORNECIDO NÃO CONTEM COORDENADAS E INDICAÇÃO DE ALINHAMENTO DA VIA;
3. O PROJETO E SUAS QUANTIDADES FORAM ADAPTADO ÀS CONDIÇÕES LOCAIS POR OCASIÃO DE SUA EXECUÇÃO;
4. OS GABIÕES FORAM CUIDADOSAMENTE MONTADOS, COSTURADOS, PREENCHIDOS E FECHADOS;
5. HOUVE LABORATÓRIO DE SOLO PARA CONTROLE TECNOLÓGICO DA COMPACTAÇÃO;
6. O GABIÃO FOI EXECUTADO COM, NO MÍNIMO, 50cm DE EMBUTIMENTO.
7. CONFERIR MEDIDAS NA OBRA
8. QUALQUER ALTERAÇÃO NOS MATERIAIS EMPREGADOS FOI SUBMETIDA À FISCALIZAÇÃO.
9. AS DIRETRIZES ACIMA DESCRITAS FORAM REVISTAS E AJUSTADAS EM FUNÇÃO DAS NECESSIDADES DE OBRA, DA CONSTATAÇÃO DE SITUAÇÕES IMPREVISÍVEIS OU DE ADAPTAÇÃO ÀS CARACTERÍSTICAS DOS EQUIPAMENTOS E CAPACIDADE DA EMPREITEIRA, DESDE QUE NÃO COMPROMETAM A ESTABILIDADE DA OBRA E CONTINUIDADE DOS SERVIÇOS.
10. RECOMENDAMOS E ENFATIZAMOS A NECESSIDADE DE UM ACOMPANHAMENTO SISTEMÁTICO DURANTE A EXECUÇÃO DA OBRA, PARA SE AQUILATAR O COMPORTAMENTO DA FRENTE DE ESCAVAÇÃO E DA ESTABILIZAÇÃO DO TALUDE, AFIM DE SE PROVIDENCIAR EVENTUAIS REVISÕES OU ADAPTAÇÕES DE PROJETO A SITUAÇÕES PARTICULARES DEPARADAS POR OCASIÃO DA EXECUÇÃO, CORRIGINDO NESTE TIPO DE OBRA.
11. ADEQUAR A DRENAGEM À SITUAÇÃO DE CAMPO OU DO PROJETO DE DRENAGEM.
12. FOI NECESSÁRIA A ADAPTAÇÃO EM CAMPO DAS EXTREMIDADES DA CONTENÇÃO E DAS SAÍDAS DAS CANALETAS
13. O TALUDE DE ATERRO RECEBEU REVESTIMENTO DE GRAMA EM PLACAS.

**INSTRUÇÕES PARA EXECUÇÃO DO GABIÃO**

1. EXECUTOU ESCAVAÇÃO EM NICHOS (LARGURA 4 m) NA BASE DO GABIÃO.
2. PREPAROU A SUPERFÍCIE REMANESCENTE (ESCALONAMENTO) PARA RECEBIMENTO DO ATERRO, REMOVENDO O SOLO SOLTO/ESCORREGADO
3. EXECUTOU O MURO DE GABIÃO TIPO CAIXA
4. EXECUTOU ATERRO COMPACTADO

**ESPECIFICAÇÕES DOS MATERIAIS**

**GABIÕES**

**ESTRUTURA**  
GABIÕES TIPO CAIXA CONFECCIONADOS EM MALHA HEXAGONAL DE DUPLA TORÇÃO, TIPO 8x10 mm (NBR 10514-88), PRODUZIDOS A PARTIR DE ARAMES DE AÇO BTC (BAIXO TEOR DE CARBONO) REVESTIDOS COM A LIGA GALFAN (Zn/5 % ALUMÍNIO - MM, CONFORME A ASTM 856-98), NO DIÂMETRO DE 2,70 mm. OS GABIÕES TIPO CAIXA APRESENTAM DIAFRAGMAS INSERIDOS DE METRO EM METRO DURANTE O PROCESSO DE FABRICAÇÃO E SÃO ACOMPANHADOS DE ARAMES DO MESMO TIPO, PARA AS OPERAÇÕES DE AMARRAÇÃO E ATIRANTAMENTO, NO DIÂMETRO 2,20 mm E NAS PROPORÇÕES DE 8 % SOBRE O PESO DOS GABIÕES COM 1,00 m DE ALTURA.

**MATERIAL DE PREENCHIMENTO**  
RESULTADO DA BRITAGEM DE ROCHAS NÃO FRIÁVEIS, SELECIONADAS, COM ÍNDICE DE DESGASTE À ABRASÃO ( ENSAIO LOS ANGELES ) MENOR QUE 40% E DE GRANULOMETRIA COMPATÍVEL COM A ABERTURA DAS MALHAS, SENDO PROIBIDO O PREENCHIMENTO DOS GABIÕES, INCLUSIVE SEUS MIÓLOS, COM AREIA, ARGILA OU CASCALHO

**ATERRO**

- MATERIAL LANÇADO EM CAMADAS, COM ESPESURA FINAL, APÓS A COMPACTAÇÃO DE 20cm
- A COMPACTAÇÃO FOI CONTROLADA, PARA UM GRAU DE COMPACTAÇÃO MAIOR QUE 95%, COM DESVIOS DE UMIDADE DE MAIS OU MENOS 2%, AMBOS REFERIDOS AO ENSAIO DE PROCTOR NORMAL.


**COLCHÃO DRENANTE**


- AREIA MÉDIA A GROSSA LAVADA

**ELEMENTOS DE REFERÊNCIA:**

1. ARQUIVO DWG DE NOME *Levantamento Topografico.DWG*, RECEBIDO DA EMPRESA ARTERIS.
2. ARQUIVO PDF DE NOME: *KM 16 - LEVANTAMENTO E SECOES DA RUPTURA.PDF* RECEBIDO DA EMPRESA ARTERIS.
3. LOCAÇÃO DE SONDAGENS ELABORADO PELA EMPRESA MECSOLO ENGENHARIA
4. BOLETINS DE SONDAGENS SP1, SP-2, SP-3 E SP-4 ELABORADOS PELA EMPRESA MECSOLO ENGENHARIA

” as built ”  
15/07/2019


			
Nº DESENHO ANTT: DE-06-116-PR-16-7-G23-502		REV.: A	
LOCAL: Km 16+750 - PISTA NORTE		TRECHO: CURITIBA - SÃO PAULO	
RODOVIA: BR-116		TÍTULO: VISTA FRONTAL	
Nº INTERNO: NOU-DE-06-116-PR-16-7-G23-502		ESCALA: 1:150	
REV. A		FOLHA: 02/07	

FIRMA PROJETISTA																			
 <b>nouh engenharia ltda</b> Rua Vergueiro, 2616, cj.51 - São Paulo/SP Tel/Fax: 5573-3566 / 5539-3541 / 5572-5436 nouh@uol.com.br		A		15/07/2019		EMISSÃO INICIAL													
Nº INTERNO: NOU-DE-06-116-PR-16-7-G23-502		REV. A		REV.		DATA		RESP. TEC./PROJETISTA		RESP. TEC./CONCES.		RESP. TEC./ANTT		ASSUNTO		DOC. REFERÊNCIA			




### SEÇÃO 1

ESCALA: 1:100

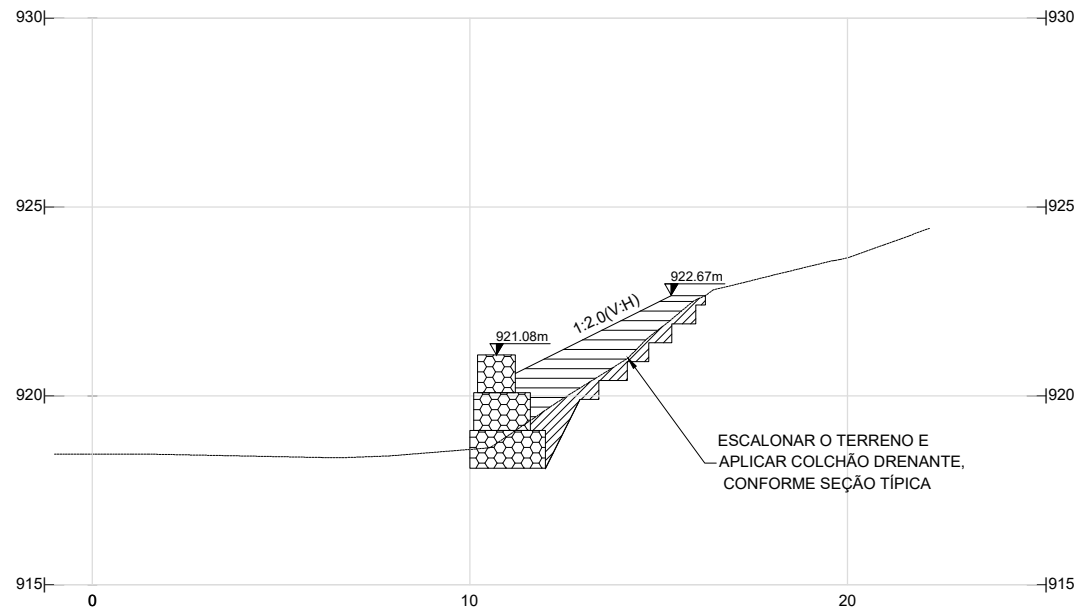

### SEÇÃO 2

ESCALA: 1:100

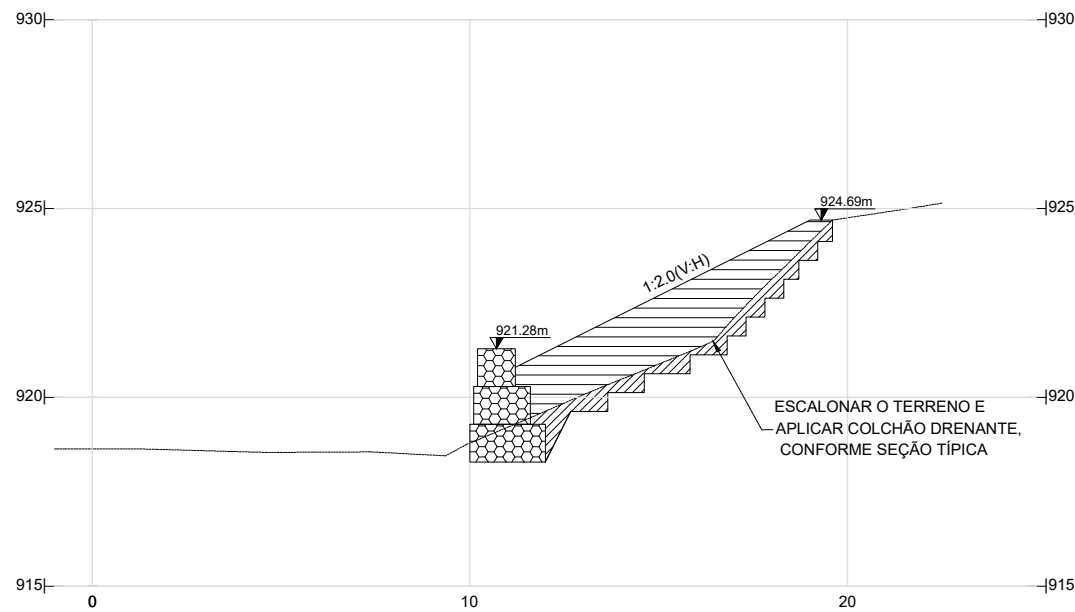

### NOTAS GERAIS :

1. CONFERIR MEDIDAS NA OBRA;
2. A LOCAÇÃO DO PARAMENTO FOI ENCARGO DA EXECUTORA E DA AUTOPISTA REGIS BITTENCOURT, HAJA VISTO QUE O LEVANTAMENTO PLANIALTIMÉTRICO FORNECIDO NÃO CONTEM COORDENADAS E INDICAÇÃO DE ALINHAMENTO DA VIA;
3. O PROJETO E SUAS QUANTIDADES FOI ADAPTADO ÀS CONDIÇÕES LOCAIS POR OCASIÃO DE SUA EXECUÇÃO;
4. OS GABIÕES FORAM CUIDADOSAMENTE MONTADOS, COSTURADOS, PREENCHIDOS E FECHADOS;
5. HOUE LABORATÓRIO DE SOLO PARA CONTROLE TECNOLÓGICO DA COMPACTAÇÃO;
6. O GABIÃO FOI EXECUTADO COM, NO MÍNIMO, 50cm DE EMBUTIMENTO.
7. CONFERIR MEDIDAS NA OBRA
8. QUALQUER ALTERAÇÃO NOS MATERIAIS EMPREGADOS FOI SUBMETIDA À FISCALIZAÇÃO.
9. AS DIRETRIZES ACIMA DESCRITAS FORAM REVISTAS E AJUSTADAS EM FUNÇÃO DAS NECESSIDADES DE OBRA, DA CONSTATAÇÃO DE SITUAÇÕES IMPREVISÍVEIS OU DE ADAPTAÇÃO ÀS CARACTERÍSTICAS DOS EQUIPAMENTOS E CAPACIDADE DA EMPREITEIRA, DESDE QUE NÃO COMPROMETAM A ESTABILIDADE DA OBRA E CONTINUIDADE DOS SERVIÇOS.
10. RECOMENDAMOS E ENFATIZAMOS A NECESSIDADE DE UM ACOMPANHAMENTO SISTEMÁTICO DURANTE A EXECUÇÃO DA OBRA, PARA SE AQUILATAR O COMPORTAMENTO DA FRENTE DE ESCAVAÇÃO E DA ESTABILIZAÇÃO DO TALUDE, AFIM DE SE PROVIDENCIAR EVENTUAIS REVISÕES OU ADAPTAÇÕES DE PROJETO A SITUAÇÕES PARTICULARES DEPARADAS POR OCASIÃO DA EXECUÇÃO, CORRIGINDO NESTE TIPO DE OBRA.
11. ADEQUOU A DRENAGEM À SITUAÇÃO DE CAMPO OU DO PROJETO DE DRENAGEM.
12. FOI NECESSÁRIA A ADAPTAÇÃO EM CAMPO DAS EXTREMIDADES DA CONTENÇÃO E DAS SAÍDAS DAS CANALETAS
13. O TALUDE DE ATERRO DEVE RECEBER REVESTIMENTO DE GRAMA EM PLACAS.

### INSTRUÇÕES PARA EXECUÇÃO DO GABIÃO

1. EXECUTOU ESCAVAÇÃO EM NICHOS (LARGURA 4 m) NA BASE DO GABIÃO.
2. PREPAROU A SUPERFÍCIE REMANESCENTE (ESCALONAMENTO) PARA RECEBIMENTO DO ATERRO, REMOVENDO O SOLO SOLTO/ESCORREGADO
3. EXECUTOU O MURO DE GABIÃO TIPO CAIXA
4. EXECUTOU ATERRO COMPACTADO

### ESPECIFICAÇÕES DOS MATERIAIS

#### GABIÕES

**ESTRUTURA**  
GABIÕES TIPO CAIXA CONFECCIONADOS EM MALHA HEXAGONAL DE DUPLA TORÇÃO, TIPO 8x10 mm (NBR 10514-88), PRODUZIDOS A PARTIR DE ARAMES DE AÇO BTC (BAIXO TEOR DE CARBONO) REVESTIDOS COM A LIGA GALFAN (Zn/5 % ALUMÍNIO - MM, CONFORME A ASTM 856-98), NO DIÂMETRO DE 2,70 mm. OS GABIÕES TIPO CAIXA APRESENTAM DIAFRAGMAS INSERIDOS DE METRO EM METRO DURANTE O PROCESSO DE FABRICAÇÃO E SÃO ACOMPANHADOS DE ARAMES DO MESMO TIPO, PARA AS OPERAÇÕES DE AMARRAÇÃO E ATIRANTAMENTO, NO DIÂMETRO 2,20 mm E NAS PROPORÇÕES DE 8 % SOBRE O PESO DOS GABIÕES COM 1,00 m DE ALTURA.

**MATERIAL DE PREENCHIMENTO**  
RESULTADO DA BRITAGEM DE ROCHAS NÃO FRIÁVEIS, SELECIONADAS, COM ÍNDICE DE DESGASTE À ABRASÃO ( ENSAIO LOS ANGELES ) MENOR QUE 40% E DE GRANULOMETRIA COMPATÍVEL COM A ABERTURA DAS MALHAS, SENDO PROIBIDO O PREENCHIMENTO DOS GABIÕES, INCLUSIVE SEUS MIÓLOS, COM AREIA, ARGILA OU CASCALHO

#### ATERRO

- MATERIAL LANÇADO EM CAMADAS, COM ESPESURA FINAL, APÓS A COMPACTAÇÃO DE 20cm
- A COMPACTAÇÃO FOI CONTROLADA, PARA UM GRAU DE COMPACTAÇÃO MAIOR QUE 95%, COM DESVIOS DE UMIDADE DE MAIS OU MENOS 2%, AMBOS REFERIDOS AO ENSAIO DE PROCTOR NORMAL.

#### COLCHÃO DRENANTE

- AREIA MÉDIA A GROSSA LAVADA

### ELEMENTOS DE REFERÊNCIA:

1. ARQUIVO DWG DE NOME *Levantamento Topografico.DWG*, RECEBIDO DA EMPRESA ARTERIS.
2. ARQUIVO PDF DE NOME: *KM 16 - LEVANTAMENTO E SECOES DA RUPTURA.PDF* RECEBIDO DA EMPRESA ARTERIS.
3. LOCAÇÃO DE SONDAGENS ELABORADO PELA EMPRESA MEC SOLO ENGENHARIA
4. BOLETINS DE SONDAGENS SP1, SP-2, SP-3 E SP-4 ELABORADOS PELA EMPRESA MEC SOLO ENGENHARIA


"as built"  
15/07/2019



FIRMA PROJETISTA								Nº DESENHO ANTT: DE-06-116-PR-16-7-G23-503		REV.: A		
 nouh engenharia ltda Rua Vergueiro, 2616, cj.51 - São Paulo/SP nouh@uol.com.br Tel/Fax: 5573-3566 / 5539-3541 / 5572-5436		A		15/07/2019		EMISSÃO INICIAL		LOCAL: Km 16+750 - PISTA NORTE		RODOVIA: BR-116	TRECHO: CURITIBA - SÃO PAULO	
Nº INTERNO: NOU-DE-06-116-PR-16-7-G23-503		REV. A	REV.	DATA	RESP. TEC./PROJETISTA	RESP. TEC./CONCES.	RESP. TEC./ANTT	ASSUNTO	DOC. REFERÊNCIA	TÍTULO: SEÇÕES 1 E 2	ESCALA: 1:100	FOLHA: 03/07


### SEÇÃO 3

ESCALA: 1:100

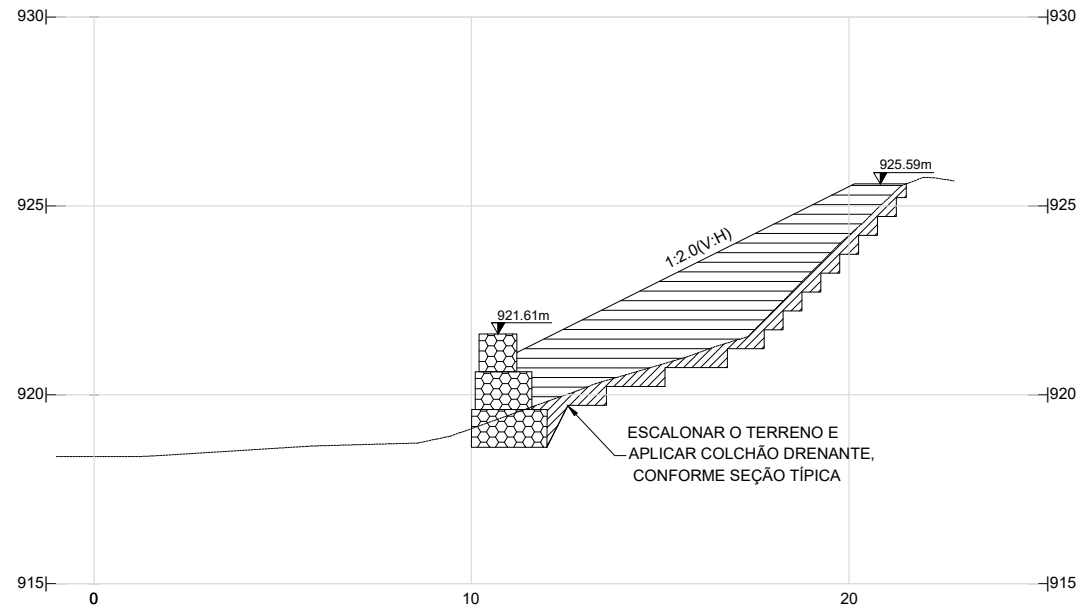

### SEÇÃO 4

ESCALA: 1:100

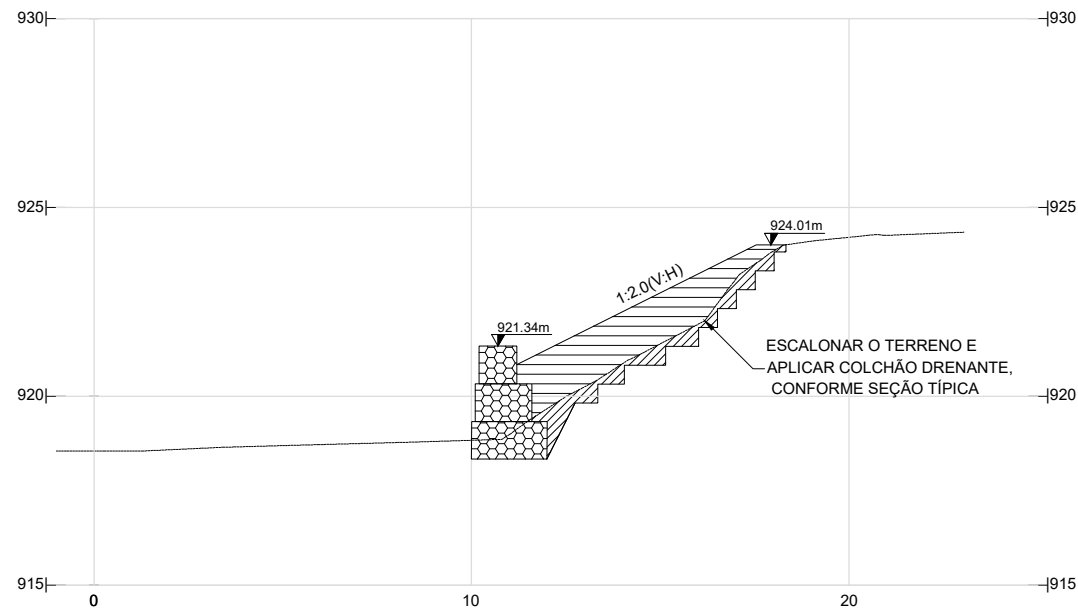

### NOTAS GERAIS :

1. CONFERIR MEDIDAS NA OBRA;
2. A LOCAÇÃO DO PARAMENTO FOI ENCARGO DA EXECUTORA E DA AUTOPISTA REGIS BITTENCOURT, HAJA VISTO QUE O LEVANTAMENTO PLANIALTIMÉTRICO FORNECIDO NÃO CONTEM COORDENADAS E INDICAÇÃO DE ALINHAMENTO DA VIA;
3. O PROJETO E SUAS QUANTIDADES FOI ADAPTADO ÀS CONDIÇÕES LOCAIS POR OCASIÃO DE SUA EXECUÇÃO;
4. OS GABIÕES FORAM CUIDADOSAMENTE MONTADOS, COSTURADOS, PREENCHIDOS E FECHADOS;
5. HOUVE LABORATÓRIO DE SOLO PARA CONTROLE TECNOLÓGICO DA COMPACTAÇÃO;
6. O GABIÃO FOI EXECUTADO COM, NO MÍNIMO, 50cm DE EMBUTIMENTO.
7. CONFERIU MEDIDAS NA OBRA
8. QUALQUER ALTERAÇÃO NOS MATERIAIS EMPREGADOS FOI SUBMETIDA À FISCALIZAÇÃO.
9. AS DIRETRIZES ACIMA DESCRITAS FORAM REVISTAS E AJUSTADAS EM FUNÇÃO DAS NECESSIDADES DE OBRA, DA CONSTATAÇÃO DE SITUAÇÕES IMPREVISÍVEIS OU DE ADAPTAÇÃO ÀS CARACTERÍSTICAS DOS EQUIPAMENTOS E CAPACIDADE DA EMPREITEIRA, DESDE QUE NÃO COMPROMETAM A ESTABILIDADE DA OBRA E CONTINUIDADE DOS SERVIÇOS.
10. RECOMENDAMOS E ENFATIZAMOS A NECESSIDADE DE UM ACOMPANHAMENTO SISTEMÁTICO DURANTE A EXECUÇÃO DA OBRA, PARA SE AQUILATAR O COMPORTAMENTO DA FRENTE DE ESCAVAÇÃO E DA ESTABILIZAÇÃO DO TALUDE, AFIM DE SE PROVIDENCIAR EVENTUAIS REVISÕES OU ADAPTAÇÕES DE PROJETO A SITUAÇÕES PARTICULARES DEPARADAS POR OCASIÃO DA EXECUÇÃO, CORRIGINDO NESTE TIPO DE OBRA.
11. ADEQUOU A DRENAGEM À SITUAÇÃO DE CAMPO OU DO PROJETO DE DRENAGEM.
12. FOI NECESSÁRIA A ADAPTAÇÃO EM CAMPO DAS EXTREMIDADES DA CONTENÇÃO E DAS SAÍDAS DAS CANALETAS
13. O TALUDE DE ATERRO RECEBEU REVESTIMENTO DE GRAMA EM PLACAS.

### INSTRUÇÕES PARA EXECUÇÃO DO GABIÃO

1. EXECUTOU ESCAVAÇÃO EM NICHOS (LARGURA 4 m) NA BASE DO GABIÃO.
2. PREPAROU A SUPERFÍCIE REMANESCENTE (ESCALONAMENTO) PARA RECEBIMENTO DO ATERRO, REMOVENDO O SOLO SOLTO/ESCORREGADO
3. EXECUTOU O MURO DE GABIÃO TIPO CAIXA
4. EXECUTOU ATERRO COMPACTADO

### ESPECIFICAÇÕES DOS MATERIAIS

#### GABIÕES

**ESTRUTURA**  
GABIÕES TIPO CAIXA CONFECCIONADOS EM MALHA HEXAGONAL DE DUPLA TORÇÃO, TIPO 8x10 mm (NBR 10514-88), PRODUZIDOS A PARTIR DE ARAMES DE AÇO BTC (BAIXO TEOR DE CARBONO) REVESTIDOS COM A LIGA GALFAN (Zn/5 % ALUMÍNIO - MM, CONFORME A ASTM 856-98), NO DIÂMETRO DE 2,70 mm. OS GABIÕES TIPO CAIXA APRESENTAM DIAFRAGMAS INSERIDOS DE METRO EM METRO DURANTE O PROCESSO DE FABRICAÇÃO E SÃO ACOMPANHADOS DE ARAMES DO MESMO TIPO, PARA AS OPERAÇÕES DE AMARRAÇÃO E ATIRANTAMENTO, NO DIÂMETRO 2,20 mm E NAS PROPORÇÕES DE 8 % SOBRE O PESO DOS GABIÕES COM 1,00 m DE ALTURA.

#### MATERIAL DE PREENCHIMENTO

RESULTADO DA BRITAGEM DE ROCHAS NÃO FRIÁVEIS, SELECIONADAS, COM ÍNDICE DE DESGASTE À ABRASÃO ( ENSAIO LOS ANGELES ) MENOR QUE 40% E DE GRANULOMETRIA COMPATÍVEL COM A ABERTURA DAS MALHAS, SENDO PROIBIDO O PREENCHIMENTO DOS GABIÕES, INCLUSIVE SEUS MIÓLOS, COM AREIA, ARGILA OU CASCALHO

#### ATERRO

- MATERIAL LANÇADO EM CAMADAS, COM ESPESURA FINAL, APÓS A COMPACTAÇÃO DE 20cm
- A COMPACTAÇÃO FOI CONTROLADA, PARA UM GRAU DE COMPACTAÇÃO MAIOR QUE 95%, COM DESVIOS DE UMIDADE DE MAIS OU MENOS 2%, AMBOS REFERIDOS AO ENSAIO DE PROCTOR NORMAL.

#### COLCHÃO DRENANTE

- AREIA MÉDIA A GROSSA LAVADA

### ELEMENTOS DE REFERÊNCIA:

1. ARQUIVO DWG DE NOME *Levantamento Topografico.DWG*, RECEBIDO DA EMPRESA ARTERIS.
2. ARQUIVO PDF DE NOME: *KM 16 - LEVANTAMENTO E SECOES DA RUPTURA.PDF* RECEBIDO DA EMPRESA ARTERIS.
3. LOCAÇÃO DE SONDAGENS ELABORADO PELA EMPRESA MECSOLO ENGENHARIA
4. BOLETINS DE SONDAGENS SP1, SP-2, SP-3 E SP-4 ELABORADOS PELA EMPRESA MECSOLO ENGENHARIA


"as built"  
15/07/2019



FIRMA PROJETISTA								Nº DESENHO ANTT: DE-06-116-PR-16-7-G23-504		REV.: A		
 nouh engenharia ltda Rua Vergueiro, 2616, cj.51 - São Paulo/SP nouh@uol.com.br Tel/Fax: 5573-3566 / 5539-3541 / 5572-5436		A		15/07/2019		EMISSÃO INICIAL		LOCAL: Km 16+750 - PISTA NORTE		RODOVIA: BR-116	TRECHO: CURITIBA - SÃO PAULO	
Nº INTERNO: NOU-DE-06-116-PR-16-7-G23-504		REV. A	REV.	DATA	RESP. TEC./PROJETISTA	RESP. TEC./CONCES.	RESP. TEC./ANTT	ASSUNTO	DOC. REFERÊNCIA	TÍTULO: SEÇÕES 3 E 4	ESCALA: 1:100	FOLHA: 04/07


### SEÇÃO 5

ESCALA: 1:100

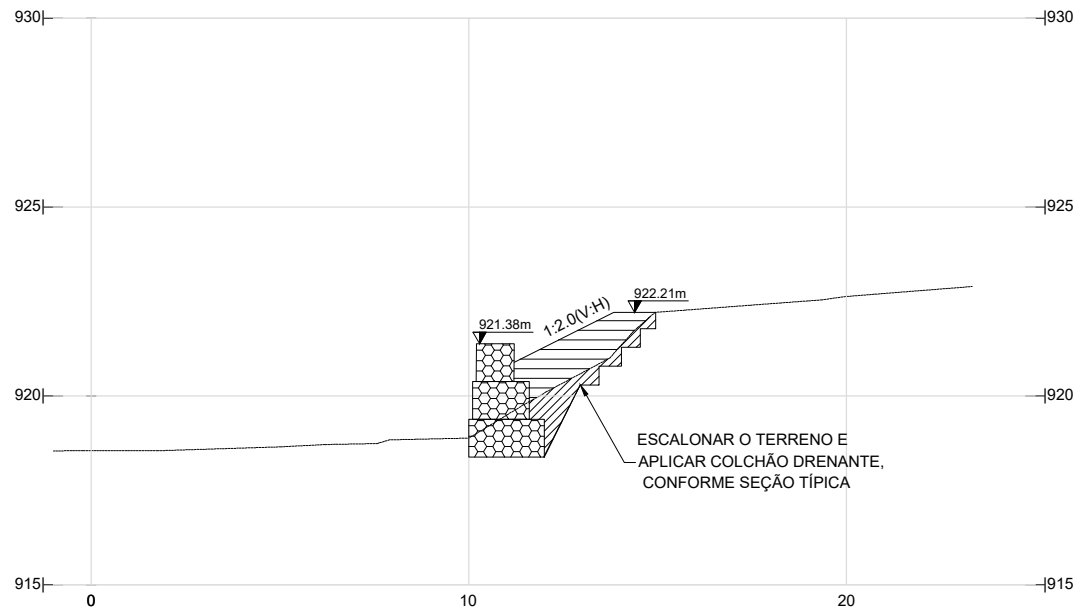

### SEÇÃO 6

ESCALA: 1:100

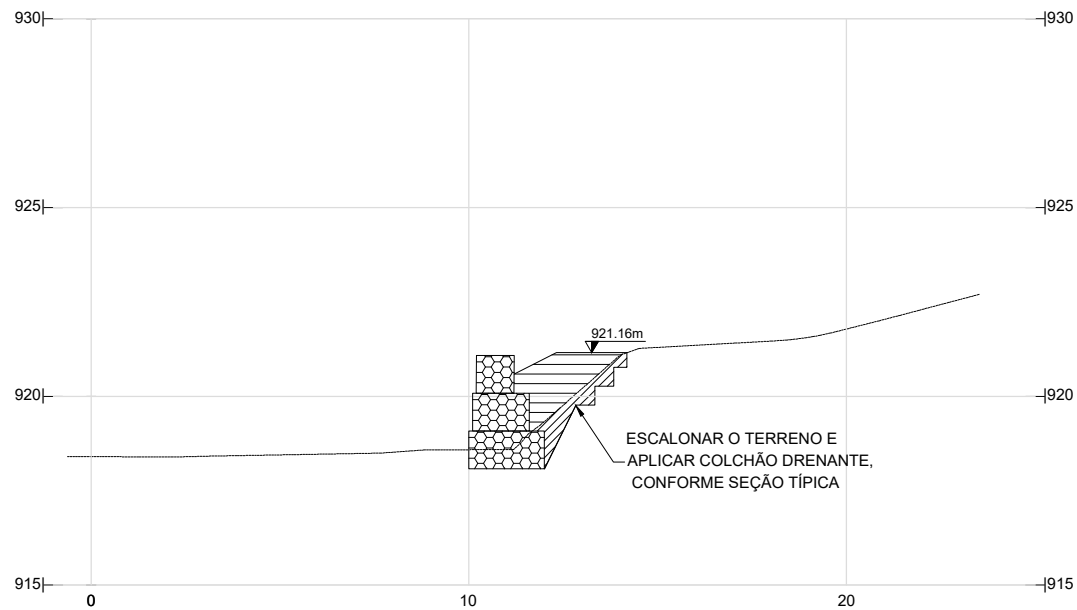

### NOTAS GERAIS :

1. CONFERIR MEDIDAS NA OBRA;
2. A LOCAÇÃO DO PARAMENTO FOI ENCARGO DA EXECUTORA E DA AUTOPISTA REGIS BITTENCOURT, HAJA VISTO QUE O LEVANTAMENTO PLANIALTIMÉTRICO FORNECIDO NÃO CONTEM COORDENADAS E INDICAÇÃO DE ALINHAMENTO DA VIA;
3. O PROJETO E SUAS QUANTIDADES FOI ADAPTADO ÀS CONDIÇÕES LOCAIS POR OCASIÃO DE SUA EXECUÇÃO;
4. OS GABIÕES FORAM CUIDADOSAMENTE MONTADOS, COSTURADOS, PREENCHIDOS E FECHADOS;
5. DEVERÁ HAVER LABORATÓRIO DE SOLO PARA CONTROLE TECNOLÓGICO DA COMPACTAÇÃO;
6. O GABIÃO DEVE SER EXECUTADO COM, NO MÍNIMO, 50cm DE EMBUTIMENTO.
7. CONFERIR MEDIDAS NA OBRA
8. QUALQUER ALTERAÇÃO NOS MATERIAIS EMPREGADOS FOI SUBMETIDA À FISCALIZAÇÃO.
9. AS DIRETRIZES ACIMA DESCRITAS PODERÃO SER REVISTAS E AJUSTADAS EM FUNÇÃO DAS NECESSIDADES DE OBRA, DA CONSTATAÇÃO DE SITUAÇÕES IMPREVISÍVEIS OU DE ADAPTAÇÃO ÀS CARACTERÍSTICAS DOS EQUIPAMENTOS E CAPACIDADE DA EMPREITEIRA, DESDE QUE NÃO COMPROMETAM A ESTABILIDADE DA OBRA E CONTINUIDADE DOS SERVIÇOS.
10. RECOMENDAMOS E ENFATIZAMOS A NECESSIDADE DE UM ACOMPANHAMENTO SISTEMÁTICO DURANTE A EXECUÇÃO DA OBRA, PARA SE AQUILATAR O COMPORTAMENTO DA FRENTE DE ESCAVAÇÃO E DA ESTABILIZAÇÃO DO TALUDE, AFIM DE SE PROVIDENCIAR EVENTUAIS REVISÕES OU ADAPTAÇÕES DE PROJETO A SITUAÇÕES PARTICULARES DEPARADAS POR OCASIÃO DA EXECUÇÃO, CORRIGINDO NESTE TIPO DE OBRA.
11. ADEQUAR A DRENAGEM À SITUAÇÃO DE CAMPO OU DO PROJETO DE DRENAGEM.
12. FOI NECESSÁRIA A ADAPTAÇÃO EM CAMPO DAS EXTREMIDADES DA CONTENÇÃO E DAS SAÍDAS DAS CANALETAS
13. O TALUDE DE ATERRO DEVE RECEBER REVESTIMENTO DE GRAMA EM PLACAS.

### INSTRUÇÕES PARA EXECUÇÃO DO GABIÃO

1. EXECUTOU ESCAVAÇÃO EM NICHOS (LARGURA 4 m) NA BASE DO GABIÃO.
2. PREPARAR A SUPERFÍCIE REMANESCENTE (ESCALONAMENTO) PARA RECEBIMENTO DO ATERRO, REMOVENDO O SOLO SOLTO/ESCORREGADO
3. EXECUTOU O MURO DE GABIÃO TIPO CAIXA
4. EXECUTOU ATERRO COMPACTADO

### ESPECIFICAÇÕES DOS MATERIAIS

#### GABIÕES

##### ESTRUTURA

GABIÕES TIPO CAIXA CONFECCIONADOS EM MALHA HEXAGONAL DE DUPLA TORÇÃO, TIPO 8x10 mm (NBR 10514-88), PRODUZIDOS A PARTIR DE ARAMES DE AÇO BTC (BAIXO TEOR DE CARBONO) REVESTIDOS COM A LIGA GALFAN (Zn/5 % ALUMÍNIO - MM, CONFORME A ASTM 856-98), NO DIÂMETRO DE 2,70 mm. OS GABIÕES TIPO CAIXA APRESENTAM DIAFRAGMAS INSERIDOS DE METRO EM METRO DURANTE O PROCESSO DE FABRICAÇÃO E SÃO ACOMPANHADOS DE ARAMES DO MESMO TIPO, PARA AS OPERAÇÕES DE AMARRAÇÃO E ATIRANTAMENTO, NO DIÂMETRO 2,20 mm E NAS PROPORÇÕES DE 8 % SOBRE O PESO DOS GABIÕES COM 1,00 m DE ALTURA.

##### MATERIAL DE PREENCHIMENTO

RESULTADO DA BRITAGEM DE ROCHAS NÃO FRIÁVEIS, SELECIONADAS, COM ÍNDICE DE DESGASTE À ABRASÃO ( ENSAIO LOS ANGELES ) MENOR QUE 40% E DE GRANULOMETRIA COMPATÍVEL COM A ABERTURA DAS MALHAS, SENDO PROIBIDO O PREENCHIMENTO DOS GABIÕES, INCLUSIVE SEUS MIÓLOS, COM AREIA, ARGILA OU CASCALHO

#### ATERRO

- MATERIAL LANÇADO EM CAMADAS, COM ESPESURA FINAL, APÓS A COMPACTAÇÃO DE 20cm
- A COMPACTAÇÃO FOI CONTROLADA, PARA UM GRAU DE COMPACTAÇÃO MAIOR QUE 95%, COM DESVIOS DE UMIDADE DE MAIS OU MENOS 2%, AMBOS REFERIDOS AO ENSAIO DE PROCTOR NORMAL.

#### COLCHÃO DRENANTE

- AREIA MÉDIA A GROSSA LAVADA

### ELEMENTOS DE REFERÊNCIA:

1. ARQUIVO DWG DE NOME *Levantamento Topografico.DWG*, RECEBIDO DA EMPRESA ARTERIS.
2. ARQUIVO PDF DE NOME: *KM 16 - LEVANTAMENTO E SECOES DA RUPTURA.PDF* RECEBIDO DA EMPRESA ARTERIS.
3. LOCAÇÃO DE SONDAGENS ELABORADO PELA EMPRESA MEC SOLO ENGENHARIA
4. BOLETINS DE SONDAGENS SP1, SP-2, SP-3 E SP-4 ELABORADOS PELA EMPRESA MEC SOLO ENGENHARIA

”as built”  
15/07/2019




FIRMA PROJETISTA										Nº DESENHO ANTT: DE-06-116-PR-16-7-G23-505		REV.: A	
 nouh engenharia ltda Rua Vergueiro, 2616, cj.51 - São Paulo/SP nouh@uol.com.br Tel/Fax: 5573-3566 / 5539-3541 / 5572-5436		A		15/07/2019		EMISSÃO INICIAL				LOCAL: Km 16+750 - PISTA NORTE			
Nº INTERNO: NOU-DE-06-116-PR-16-7-G23-505		REV. A	REV.	DATA	RESP. TEC./PROJETISTA	RESP. TEC./CONCES.	RESP. TEC./ANTT	ASSUNTO	DOC. REFERÊNCIA	RODOVIA: BR-116		TRECHO: CURITIBA - SÃO PAULO	
										TÍTULO: SEÇÕES 5 E 6		ESCALA: 1:100	FOLHA: 05/08

# MURO DE GABIÃO - SEQUÊNCIA EXECUTIVA

escala esquemática


## 1ª ETAPA

EXECUTOU ESCAVAÇÃO EM NICHOS (LARGURA 4 m) NA BASE DO GABIÃO E PREPARAR A SUPERFÍCIE REMANESCENTE (ESCALONAMENTO) PARA RECEBIMENTO DO ATERRO

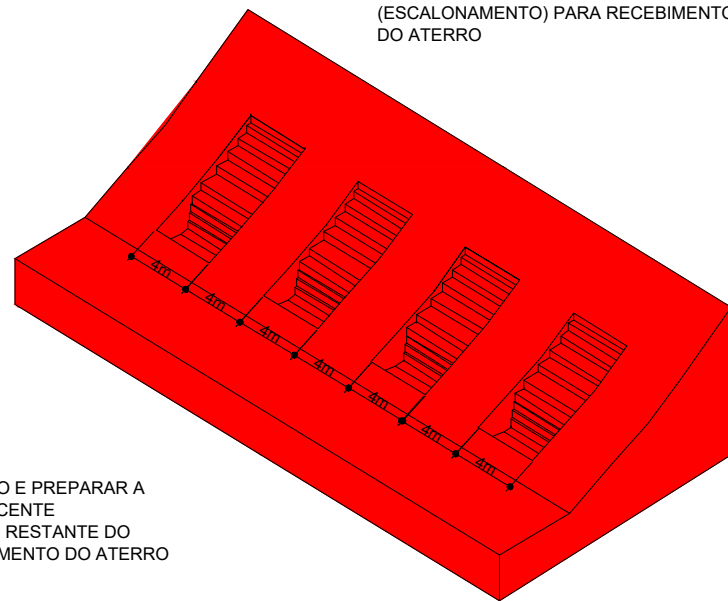


## 2ª ETAPA

EXECUTOU O MURO DE GABIÃO TIPO CAIXA NO TRECHO PREVIAMENTE ESCAVADO.

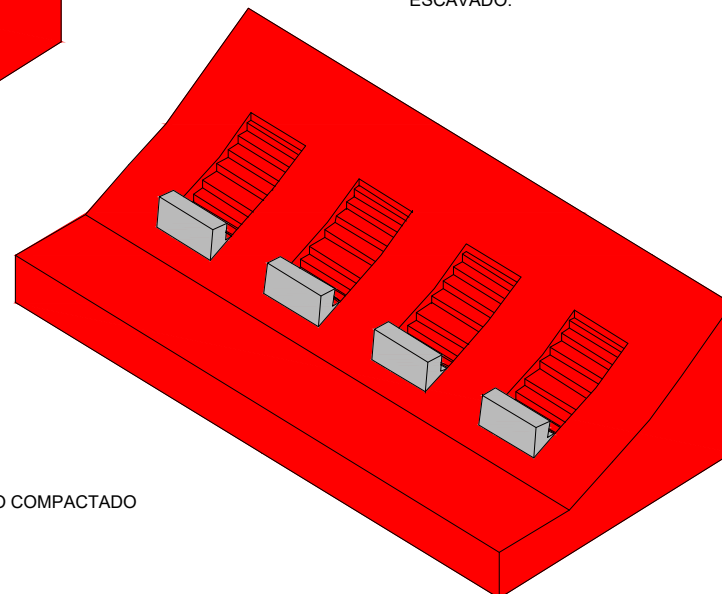


## 3ª ETAPA

EXECUTOU ESCAVAÇÃO E PREPARAR A SUPERFÍCIE REMANESCENTE (ESCALONAMENTO) NO RESTANTE DO TRECHO PARA RECEBIMENTO DO ATERRO

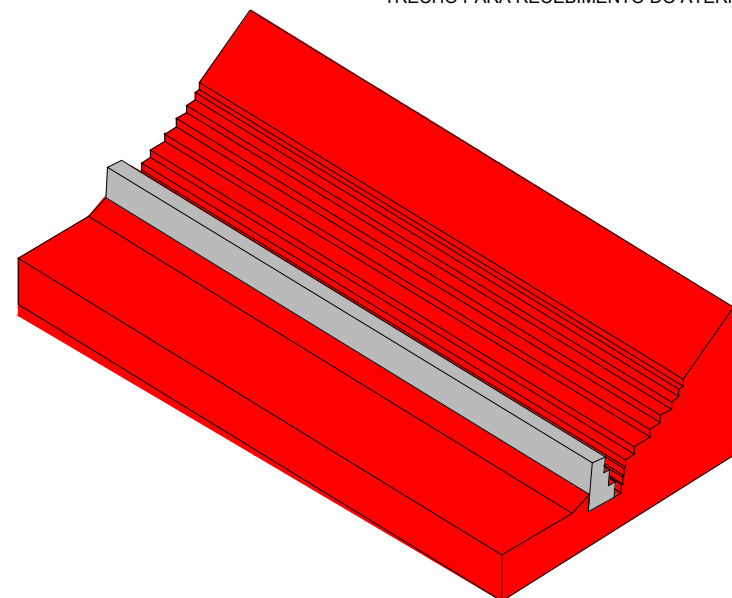

## 4ª ETAPA

EXECUTOU ATERRO COMPACTADO

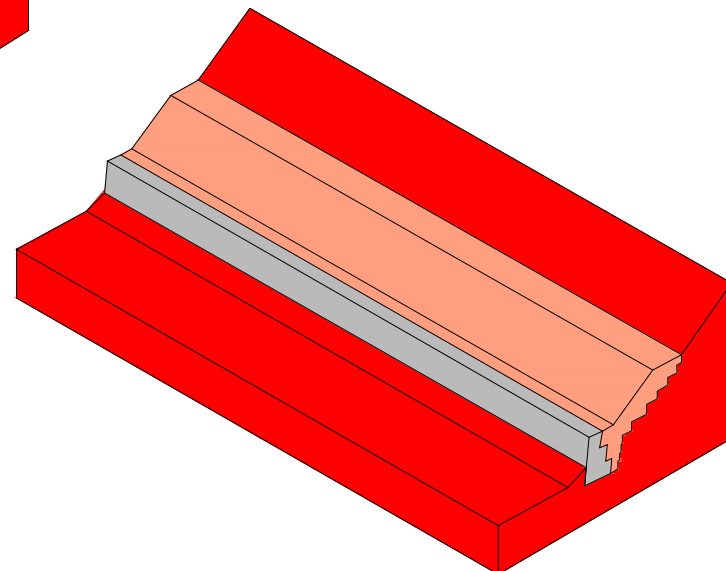

## NOTAS GERAIS :

1. CONFERIR MEDIDAS NA OBRA;
2. A LOCAÇÃO DO PARAMENTO FOI ENCARGO DA EXECUTORA E DA AUTOPISTA REGIS BITTENCOURT, HAJA VISTO QUE O LEVANTAMENTO PLANIALTIMÉTRICO FORNECIDO NÃO CONTEM COORDENADAS E INDICAÇÃO DE ALINHAMENTO DA VIA;
3. O PROJETO E SUAS QUANTIDADES FOI ADAPTADO ÀS CONDIÇÕES LOCAIS POR OCASIÃO DE SUA EXECUÇÃO;
4. OS GABIÕES FORAM CUIDADOSAMENTE MONTADOS, COSTURADOS, PREENCHIDOS E FECHADOS;
5. DEVERÁ HAVER LABORATÓRIO DE SOLO PARA CONTROLE TECNOLÓGICO DA COMPACTAÇÃO;
6. O GABIÃO DEVE SER EXECUTADO COM, NO MÍNIMO, 50cm DE EMBUTIMENTO.
7. CONFERIR MEDIDAS NA OBRA
8. QUALQUER ALTERAÇÃO NOS MATERIAIS EMPREGADOS FOI SUBMETIDA À FISCALIZAÇÃO.
9. AS DIRETRIZES ACIMA DESCRITAS PODERÃO SER REVISTAS E AJUSTADAS EM FUNÇÃO DAS NECESSIDADES DE OBRA, DA CONSTATAÇÃO DE SITUAÇÕES IMPREVISÍVEIS OU DE ADAPTAÇÃO ÀS CARACTERÍSTICAS DOS EQUIPAMENTOS E CAPACIDADE DA EMPREITEIRA, DESDE QUE NÃO COMPROMETAM A ESTABILIDADE DA OBRA E CONTINUIDADE DOS SERVIÇOS.
10. RECOMENDAMOS E ENFATIZAMOS A NECESSIDADE DE UM ACOMPANHAMENTO SISTEMÁTICO DURANTE A EXECUÇÃO DA OBRA, PARA SE AQUILATAR O COMPORTAMENTO DA FRENTE DE ESCAVAÇÃO E DA ESTABILIZAÇÃO DO TALUDE, AFIM DE SE PROVIDENCIAR EVENTUAIS REVISÕES OU ADAPTAÇÕES DE PROJETO A SITUAÇÕES PARTICULARES DEPARADAS POR OCASIÃO DA EXECUÇÃO, CORRIGINDO NESTE TIPO DE OBRA.
11. ADEQUAR A DRENAGEM À SITUAÇÃO DE CAMPO OU DO PROJETO DE DRENAGEM.
12. FOI NECESSÁRIA A ADAPTAÇÃO EM CAMPO DAS EXTREMIDADES DA CONTENÇÃO E DAS SAÍDAS DAS CANALETAS
13. O TALUDE DE ATERRO DEVE RECEBER REVESTIMENTO DE GRAMA EM PLACAS.

## INSTRUÇÕES PARA EXECUÇÃO DO GABIÃO

1. EXECUTOU ESCAVAÇÃO EM NICHOS (LARGURA 4 m) NA BASE DO GABIÃO.
2. PREPARAR A SUPERFÍCIE REMANESCENTE (ESCALONAMENTO) PARA RECEBIMENTO DO ATERRO, REMOVENDO O SOLO SOLTO/ESCORREGADO
3. EXECUTOU O MURO DE GABIÃO TIPO CAIXA
4. EXECUTOU ATERRO COMPACTADO

## ESPECIFICAÇÕES DOS MATERIAIS

### GABIÕES

**ESTRUTURA**  
GABIÕES TIPO CAIXA CONFECCIONADOS EM MALHA HEXAGONAL DE DUPLA TORÇÃO, TIPO 8x10 mm (NBR 10514-88), PRODUZIDOS A PARTIR DE ARAMES DE AÇO BTC (BAIXO TEOR DE CARBONO) REVESTIDOS COM A LIGA GALFAN (Zn/5 % ALUMÍNIO - MM, CONFORME A ASTM 856-98), NO DIÂMETRO DE 2,70 mm. OS GABIÕES TIPO CAIXA APRESENTAM DIAFRAGMAS INSERIDOS DE METRO EM METRO DURANTE O PROCESSO DE FABRICAÇÃO E SÃO ACOMPANHADOS DE ARAMES DO MESMO TIPO, PARA AS OPERAÇÕES DE AMARRAÇÃO E ATIRANTAMENTO, NO DIÂMETRO 2,20 mm E NAS PROPORÇÕES DE 8 % SOBRE O PESO DOS GABIÕES COM 1,00 m DE ALTURA.

**MATERIAL DE PREENCHIMENTO**  
RESULTADO DA BRITAGEM DE ROCHAS NÃO FRIÁVEIS, SELECIONADAS, COM ÍNDICE DE DESGASTE À ABRASÃO ( ENSAIO LOS ANGELES ) MENOR QUE 40% E DE GRANULOMETRIA COMPATÍVEL COM A ABERTURA DAS MALHAS, SENDO PROIBIDO O PREENCHIMENTO DOS GABIÕES, INCLUSIVE SEUS MIOLOS, COM AREIA, ARGILA OU CASCALHO

### ATERRO

- MATERIAL LANÇADO EM CAMADAS, COM ESPESURA FINAL, APÓS A COMPACTAÇÃO DE 20cm
- A COMPACTAÇÃO FOI CONTROLADA, PARA UM GRAU DE COMPACTAÇÃO MAIOR QUE 95%, COM DESVIOS DE UMIDADE DE MAIS OU MENOS 2%, AMBOS REFERIDOS AO ENSAIO DE PROCTOR NORMAL.

### COLCHÃO DRENANTE

- AREIA MÉDIA A GROSSA LAVADA

## ELEMENTOS DE REFERÊNCIA:

1. ARQUIVO DWG DE NOME *Levantamento Topografico.DWG*, RECEBIDO DA EMPRESA ARTERIS.
2. ARQUIVO PDF DE NOME: *KM 16 - LEVANTAMENTO E SECOES DA RUPTURA.PDF* RECEBIDO DA EMPRESA ARTERIS.
3. LOCAÇÃO DE SONDAGENS ELABORADO PELA EMPRESA MEC SOLO ENGENHARIA
4. BOLETINS DE SONDAGENS SP1, SP-2, SP-3 E SP-4 ELABORADOS PELA EMPRESA MEC SOLO ENGENHARIA


"as built"  
15/07/2019




FIRMA PROJETISTA										Nº DESENHO ANTT: DE-06-116-PR-16-7-G23-507		REV.: A	
 nouh engenharia ltda Rua Vergueiro, 2616, cj.51 - São Paulo/SP nouh@uol.com.br Tel/Fax: 5573-3566 / 5539-3541 / 5572-5436		A		15/07/2019		EMISSÃO INICIAL				LOCAL: Km 16+750 - PISTA NORTE			
Nº INTERNO: NOU-DE-06-116-PR-16-7-G23-507		REV. A	REV.	DATA	RESP. TEC./PROJETISTA	RESP. TEC./CONCES.	RESP. TEC./ANTT	ASSUNTO	DOC. REFERÊNCIA	RODOVIA: BR-116		TRECHO: CURITIBA - SÃO PAULO	
										TÍTULO: SEQUENCIA EXECUTIVA		ESCALA: 1:100	FOLHA: 07/08

## SEÇÃO GEOLOGICA TÍPICA

ESCALA: 1:100

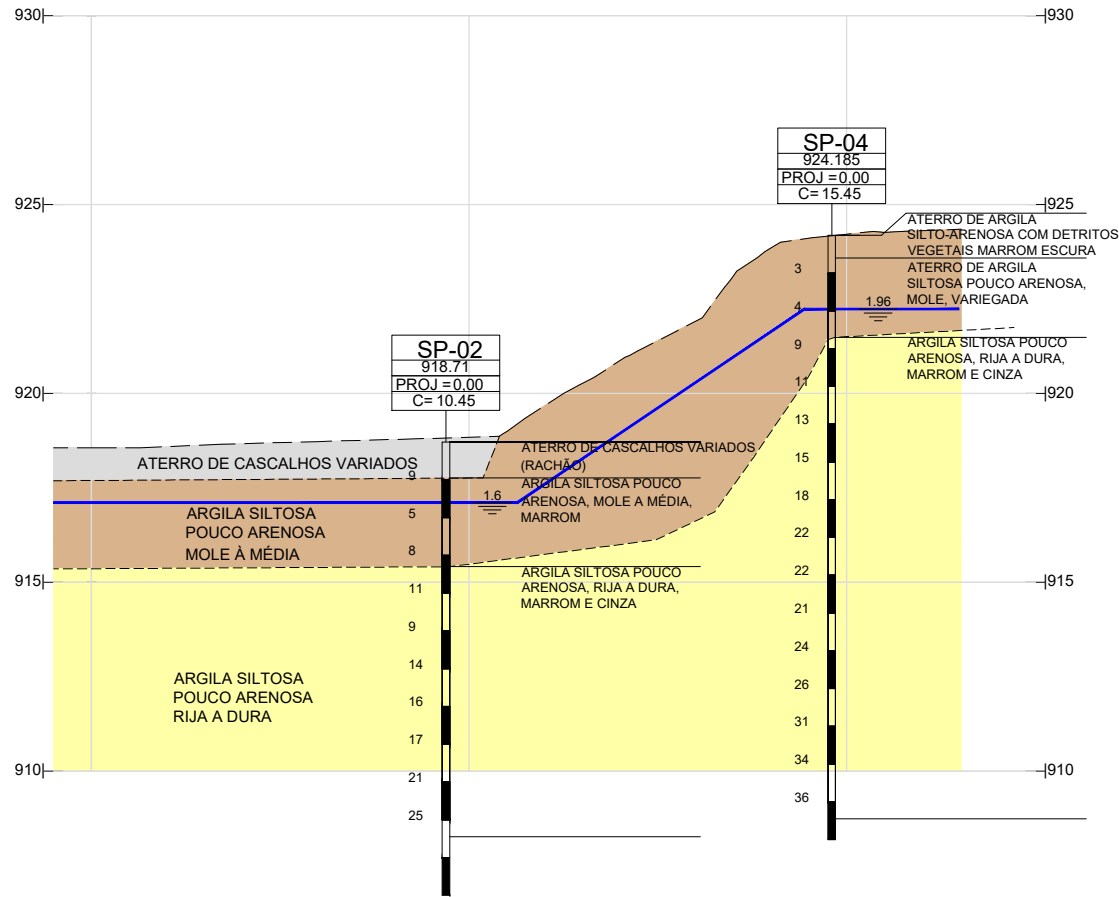

## LEGENDA

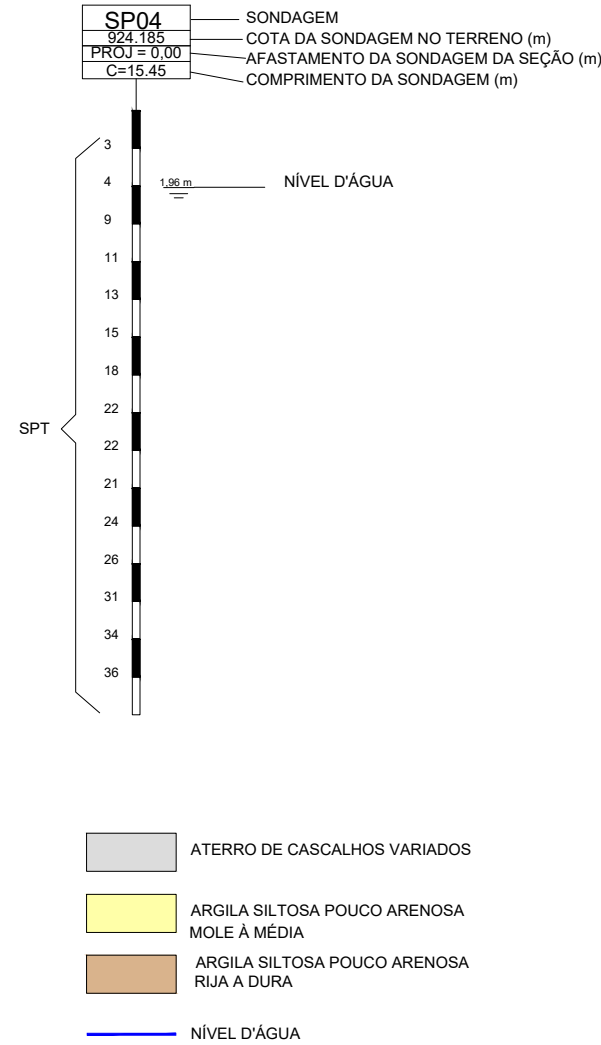

## NOTAS GERAIS :

1. CONFERIR MEDIDAS NA OBRA;
2. A LOCAÇÃO DO PARAMENTO FOI ENCARGO DA EXECUTORA E DA AUTOPISTA REGIS BITTENCOURT, HAJA VISTO QUE O LEVANTAMENTO PLANIALTIMÉTRICO FORNECIDO NÃO CONTEM COORDENADAS E INDICAÇÃO DE ALINHAMENTO DA VIA;
3. O PROJETO E SUAS QUANTIDADES FOI ADAPTADO ÀS CONDIÇÕES LOCAIS POR OCASIÃO DE SUA EXECUÇÃO; OS GABIÕES FORAM CUIDADOSAMENTE MONTADOS, COSTURADOS, PREENCHIDOS E FECHADOS;
4. DEVERÁ HAVER LABORATÓRIO DE SOLO PARA CONTROLE TECNOLÓGICO DA COMPACTAÇÃO;
5. O GABIÃO DEVE SER EXECUTADO COM, NO MÍNIMO, 50cm DE EMBUTIMENTO.
6. CONFERIR MEDIDAS NA OBRA
7. QUALQUER ALTERAÇÃO NOS MATERIAIS EMPREGADOS FOI SUBMETIDA À FISCALIZAÇÃO.
8. AS DIRETRIZES ACIMA DESCRITAS PODERÃO SER REVISTAS E AJUSTADAS EM FUNÇÃO DAS NECESSIDADES DE OBRA, DA CONSTATAÇÃO DE SITUAÇÕES IMPREVISÍVEIS OU DE ADAPTAÇÃO ÀS CARACTERÍSTICAS DOS EQUIPAMENTOS E CAPACIDADE DA EMPREITEIRA, DESDE QUE NÃO COMPROMETAM A ESTABILIDADE DA OBRA E CONTINUIDADE DOS SERVIÇOS.
9. RECOMENDAMOS E ENFATIZAMOS A NECESSIDADE DE UM ACOMPANHAMENTO SISTEMÁTICO DURANTE A EXECUÇÃO DA OBRA, PARA SE AQUILATAR O COMPORTAMENTO DA FRENTE DE ESCAVAÇÃO E DA ESTABILIZAÇÃO DO TALUDE, AFIM DE SE PROVIDENCIAR EVENTUAIS REVISÕES OU ADAPTAÇÕES DE PROJETO A SITUAÇÕES PARTICULARES DEPARADAS POR OCASIÃO DA EXECUÇÃO, CORRIGINDO NESTE TIPO DE OBRA.
10. ADEQUAR A DRENAGEM À SITUAÇÃO DE CAMPO OU DO PROJETO DE DRENAGEM.
11. FOI NECESSÁRIA A ADAPTAÇÃO EM CAMPO DAS EXTREMIDADES DA CONTENÇÃO E DAS SAÍDAS DAS CANALETAS
12. O TALUDE DE ATERRO DEVE RECEBER REVESTIMENTO DE GRAMA EM PLACAS.

## INSTRUÇÕES PARA EXECUÇÃO DO GABIÃO

1. EXECUTOU ESCAVAÇÃO EM NICHOS (LARGURA 4 m) NA BASE DO GABIÃO.
2. PREPARAR A SUPERFÍCIE REMANESCENTE (ESCALONAMENTO) PARA RECEBIMENTO DO ATERRO, REMOVENDO O SOLO SOLTO/ESCORREGADO
3. EXECUTOU O MURO DE GABIÃO TIPO CAIXA
4. EXECUTOU ATERRO COMPACTADO

## ESPECIFICAÇÕES DOS MATERIAIS

### GABIÕES

**ESTRUTURA**  
GABIÕES TIPO CAIXA CONFECCIONADOS EM MALHA HEXAGONAL DE DUPLA TORÇÃO, TIPO 8x10 mm (NBR 10514-88), PRODUZIDOS A PARTIR DE ARAMES DE AÇO BTC (BAIXO TEOR DE CARBONO) REVESTIDOS COM A LIGA GALFAN (Zn5% ALUMÍNIO - MM, CONFORME A ASTM 856-98), NO DIÂMETRO DE 2,70 mm. OS GABIÕES TIPO CAIXA APRESENTAM DIAFRAGMAS INSERIDOS DE METRO EM METRO DURANTE O PROCESSO DE FABRICAÇÃO E SÃO ACOMPANHADOS DE ARAMES DO MESMO TIPO, PARA AS OPERAÇÕES DE AMARRAÇÃO E ATIRANTAMENTO, NO DIÂMETRO 2,20 mm E NAS PROPORÇÕES DE 8% SOBRE O PESO DOS GABIÕES COM 1,00 m DE ALTURA.

**MATERIAL DE PREENCHIMENTO**  
RESULTADO DA BRITAGEM DE ROCHAS NÃO FRIÁVEIS, SELECIONADAS, COM ÍNDICE DE DESGASTE À ABRASÃO ( ENSAIO LOS ANGELES ) MENOR QUE 40% E DE GRANULOMETRIA COMPATÍVEL COM A ABERTURA DAS MALHAS, SENDO PROIBIDO O PREENCHIMENTO DOS GABIÕES, INCLUSIVE SEUS MIOLOS, COM AREIA, ARGILA OU CASCALHO

### ATERRO

- MATERIAL LANÇADO EM CAMADAS, COM ESPESURA FINAL, APÓS A COMPACTAÇÃO DE 20cm
- A COMPACTAÇÃO FOI CONTROLADA, PARA UM GRAU DE COMPACTAÇÃO MAIOR QUE 95%, COM DESVIOS DE UMIDADE DE MAIS OU MENOS 2%, AMBOS REFERIDOS AO ENSAIO DE PROCTOR NORMAL.

### COLCHÃO DRENANTE

- AREIA MÉDIA A GROSSA LAVADA

## ELEMENTOS DE REFERÊNCIA:

1. ARQUIVO DWG DE NOME *Levantamento Topografico.DWG*, RECEBIDO DA EMPRESA ARTERIS.
2. ARQUIVO PDF DE NOME: *KM 16 - LEVANTAMENTO E SECOES DA RUPTURA.PDF* RECEBIDO DA EMPRESA ARTERIS.
3. LOCAÇÃO DE SONDAgens ELABORADO PELA EMPRESA MEC SOLO ENGENHARIA
4. BOLETINS DE SONDAgens SP1, SP-2, SP-3 E SP-4 ELABORADOS PELA EMPRESA MEC SOLO ENGENHARIA

"as built"  
15/07/2019



FIRMA PROJETISTA										Nº DESENHO ANTT: DE-06-116-PR-16-7-G23-508		REV.: A	
 nouh engenharia ltda Rua Vergueiro, 2616, cj. 51 - São Paulo/SP Tel/Fax: 5573-3566 / 5539-3541 / 5572-5436 nouh@uol.com.br		A		15/07/2019		EMISSÃO INICIAL				LOCAL: Km 16+750 - PISTA NORTE			
Nº INTERNO: NÓU-DE-06-116-PR-16-7-G23-50B		REV. A		REV.		DATA		RESP. TEC./PROJETISTA		RESP. TEC./CONCES.			
								ASSUNTO		DOC. REFERÊNCIA			
										RODOVIA: BR-116		TRECHO: CURITIBA - SÃO PAULO	
										TÍTULO: SEÇÃO GEOLÓGICA TÍPICA		ESCALA: 1:100	FOLHA: 08/08





**NOTAS GERAIS :**

1. CONFERIR MEDIDAS NA OBRA;
2. A LOCAÇÃO DO PARAMENTO FOI ENCARGO DA EXECUTORA E DA AUTOPISTA REGIS BITTENCOURT, HAJA VISTO QUE O LEVANTAMENTO PLANIALTIMÉTRICO FORNECIDO NÃO CONTEM COORDENADAS E INDICAÇÃO DE ALINHAMENTO DA VIA;
3. O PROJETO E SUAS QUANTIDADES FOI ADAPTADO ÀS CONDIÇÕES LOCAIS POR OCASIÃO DE SUA EXECUÇÃO;
4. OS GABIÕES FORAM CUIDADOSAMENTE MONTADOS, COSTURADOS, PREENCHIDOS E FECHADOS;
5. HOUE LABORATÓRIO DE SOLO PARA CONTROLE TECNOLÓGICO DA COMPACTAÇÃO;
6. O GABIÃO FOI EXECUTADO COM, NO MÍNIMO, 50cm DE EMBUTIMENTO.
7. CONFERIR MEDIDAS NA OBRA
8. QUALQUER ALTERAÇÃO NOS MATERIAIS EMPREGADOS FOI SUBMETIDA À FISCALIZAÇÃO.
9. AS DIRETRIZES ACIMA DESCRITAS FORAM REVISTAS E AJUSTADAS EM FUNÇÃO DAS NECESSIDADES DE OBRA, DA CONSTATAÇÃO DE SITUAÇÕES IMPREVISÍVEIS OU DE ADAPTAÇÃO ÀS CARACTERÍSTICAS DOS EQUIPAMENTOS E CAPACIDADE DA EMPREITEIRA, DESDE QUE NÃO COMPROMETAM A ESTABILIDADE DA OBRA E CONTINUIDADE DOS SERVIÇOS.
10. RECOMENDAMOS E ENFATIZAMOS A NECESSIDADE DE UM ACOMPANHAMENTO SISTEMÁTICO DURANTE A EXECUÇÃO DA OBRA, PARA SE AQUILATAR O COMPORTAMENTO DA FRENTE DE ESCAVAÇÃO E DA ESTABILIZAÇÃO DO TALUDE, AFIM DE SE PROVIDENCIAR EVENTUAIS REVISÕES OU ADAPTAÇÕES DE PROJETO A SITUAÇÕES PARTICULARES DEPARADAS POR OCASIÃO DA EXECUÇÃO, CORRIGINDO NESTE TIPO DE OBRA.
11. ADEQUAR A DRENAGEM À SITUAÇÃO DE CAMPO OU DO PROJETO DE DRENAGEM.
12. FOI NECESSÁRIA A ADAPTAÇÃO EM CAMPO DAS EXTREMIDADES DA CONTENÇÃO E DAS SAÍDAS DAS CANALETAS
13. O TALUDE DE ATERRO RECEBEU REVESTIMENTO DE GRAMA EM PLACAS.

**INSTRUÇÕES PARA EXECUÇÃO DO GABIÃO**

1. EXECUTOU ESCAVAÇÃO EM NICHOS (LARGURA 4 m) NA BASE DO GABIÃO.
2. PREPAROU A SUPERFÍCIE REMANESCENTE (ESCALONAMENTO) PARA RECEBIMENTO DO ATERRO, REMOVENDO O SOLO SOLTO/ESCORREGADO
3. EXECUTOU O MURO DE GABIÃO TIPO CAIXA
4. EXECUTOU ATERRO COMPACTADO

**ESPECIFICAÇÕES DOS MATERIAIS**

**GABIÕES**

**ESTRUTURA**  
 GABIÕES TIPO CAIXA CONFECCIONADOS EM MALHA HEXAGONAL DE DUPLA TORÇÃO, TIPO 8x10 mm (NBR 10514-88), PRODUZIDOS A PARTIR DE ARAMES DE AÇO BTC (BAIXO TEOR DE CARBONO) REVESTIDOS COM A LIGA GALFAN (Zn/5 % ALUMÍNIO - MM, CONFORME A ASTM 856-98), NO DIÂMETRO DE 2,70 mm. OS GABIÕES TIPO CAIXA APRESENTAM DIAFRAGMAS INSERIDOS DE METRO EM METRO DURANTE O PROCESSO DE FABRICAÇÃO E SÃO ACOMPANHADOS DE ARAMES DO MESMO TIPO, PARA AS OPERAÇÕES DE AMARRAÇÃO E ATIRANTAMENTO, NO DIÂMETRO 2,20 mm E NAS PROPORÇÕES DE 8 % SOBRE O PESO DOS GABIÕES COM 1,00 m DE ALTURA.

**MATERIAL DE PREENCHIMENTO**  
 RESULTADO DA BRITAGEM DE ROCHAS NÃO FRIÁVEIS, SELECIONADAS, COM ÍNDICE DE DESGASTE À ABRASÃO ( ENSAIO LOS ANGELES ) MENOR QUE 40% E DE GRANULOMETRIA COMPATÍVEL COM A ABERTURA DAS MALHAS, SENDO PROIBIDO O PREENCHIMENTO DOS GABIÕES, INCLUSIVE SEUS MIÓLOS, COM AREIA, ARGILA OU CASCALHO

**ATERRO**

- MATERIAL LANÇADO EM CAMADAS, COM ESPESSURA FINAL, APÓS A COMPACTAÇÃO DE 20cm
- A COMPACTAÇÃO FOI CONTROLADA, PARA UM GRAU DE COMPACTAÇÃO MAIOR QUE 95%, COM DESVIOS DE UMIDADE DE MAIS OU MENOS 2%, AMBOS REFERIDOS AO ENSAIO DE PROCTOR NORMAL.

**COLCHÃO DRENANTE**

- AREIA MÉDIA A GROSSA LAVADA

**ELEMENTOS DE REFERÊNCIA:**

1. ARQUIVO DWG DE NOME *Levantamento Topografico.DWG*, RECEBIDO DA EMPRESA ARTERIS.
2. ARQUIVO PDF DE NOME: *KM 16 - LEVANTAMENTO E SECOES DA RUPTURA.PDF* RECEBIDO DA EMPRESA ARTERIS.
3. LOCAÇÃO DE SONDAGENS ELABORADO PELA EMPRESA MEC SOLO ENGENHARIA
4. BOLETINS DE SONDAGENS SP1, SP-2, SP-3 E SP-4 ELABORADOS PELA EMPRESA MEC SOLO ENGENHARIA



”as built”  
15/07/2019






FIRMA PROJETISTA								Nº DESENHO ANTT: DE-07-116-PR-16-7-G23-501		REV. : A	
 <b>nouh engenharia ltda</b> Rua Vergueiro, 2616, cj.51 - São Paulo/SP nouh@uol.com.br Tel/Fax: 5573-3566 / 5539-3541 / 5572-5436		A		15/07/2019		EMISSÃO INICIAL		RODOVIA: BR-116		TRECHO: CURITIBA - SÃO PAULO	
Nº INTERNO: NOU-DE-07-116-PR-16-7-G23-001		REV. A	REV.	DATA	RESP. TEC./PROJETISTA	RESP. TEC./CONCES.	RESP. TEC./ANTT	ASSUNTO	DOG. REFERÊNCIA	ESCALA: 1:150	FOLHA: 01/07

PROJETO DE ILUMINAÇÃO



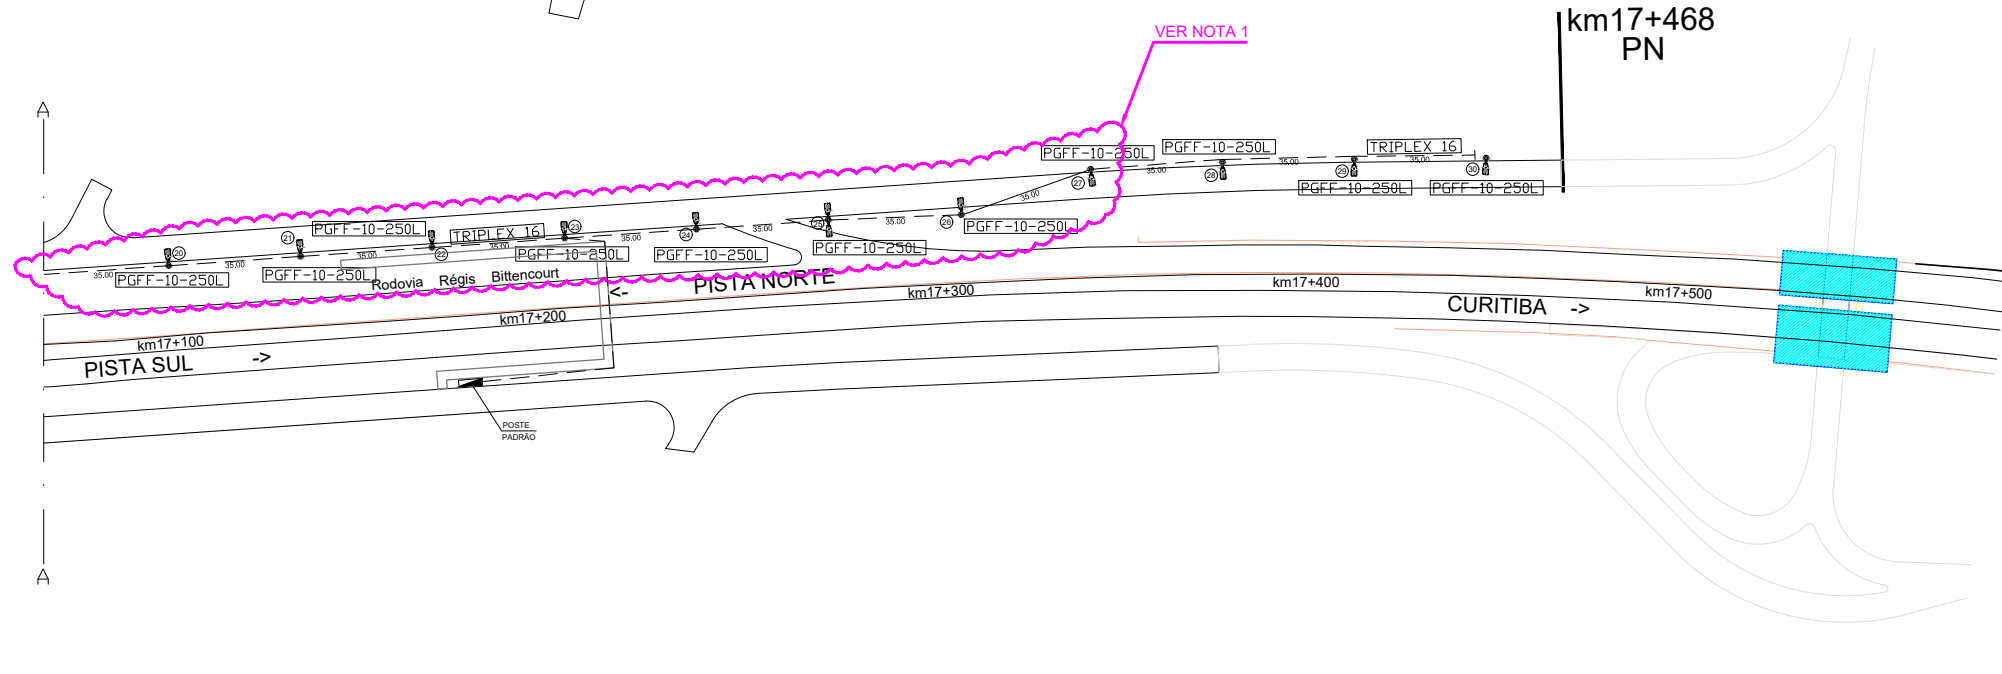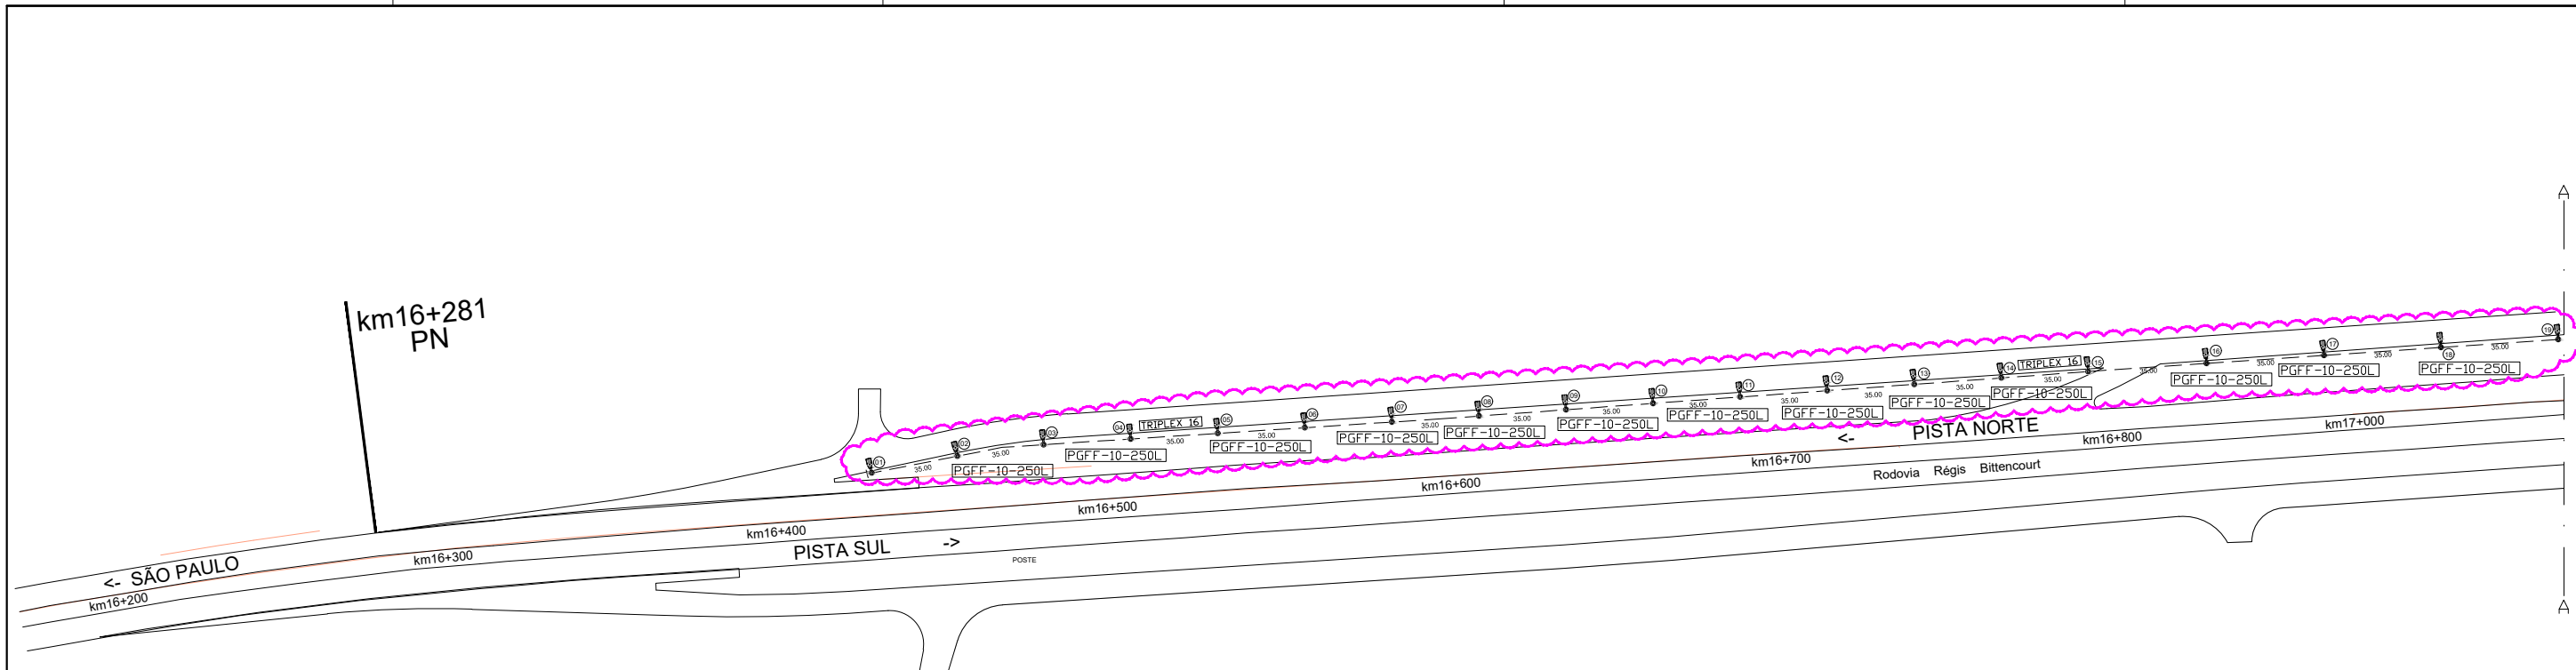

ITEM	SIMBOLOGIA	UNIDADES	QUANTIDADE	DESCRIÇÃO
01		PEÇAS	31	Luminária tipo pértiga c/ alojamento para reator e base p/ fotocélula
02		PEÇAS	01	haste de cobre tipo cooperweld com conector haste/cabo de 5/8"x2,40m
03		PEÇA	01	Padrão entrada de energia
04	Não há	M	160	Cabo PP 1 x 2,5mm <sup>2</sup> Subida poste luminária
05		M	1.015	Cabo triplex alumínio 16 mm <sup>2</sup> (rede aérea)
06		M	35	Cabo triplex alumínio 16 mm <sup>2</sup> (rede sub)
07	Não há	PEÇAS	31	Lâmpadas vapor de sódio de 250 w
08	Não há	PEÇAS	31	Reator 250 W
09	Não há	PEÇAS	02	Fotocélula
10	Não há	PEÇAS	31	Armação secundária 1 estribo
11	Não há	PEÇAS	31	Isolador Roldana
12	Não há	PEÇAS	31	Laço Roldana
13	Não há	PEÇAS	06	Alça Pre-Formada
14		PEÇAS	30	Poste de aço galv. a fogo 10 mts para 1 luminária leve

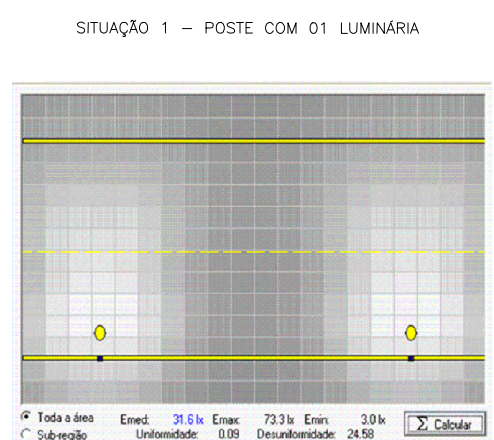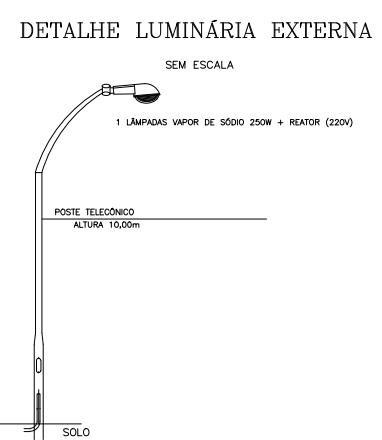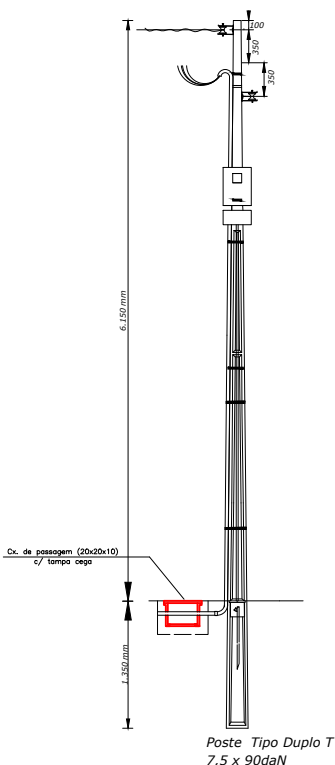

1- O TRAÇADO DA ILUMINAÇÃO DO POSTE 01 AO 27, FOI MODIFICADO PARA EVITAR INTERFERÊNCIAS NA OBRA;

"as built" 15/07/2019



REV. A	15/07/2019	RESP. TÈC./PROJETISTA	RESP. TÈC./CONCES.	RESP. TÈC./ANIT	ASSUNTO	DOC. REFERÊNCIA
EMISSÃO INICIAL						
Nº INTERNO: ITT-DE-06-116/PR-016-3-E01/501						

AGÊNCIA NACIONAL DE TRANSPORTES TERRESTRES

Arteris Régis Bittencourt

Nº DESENHO ANTT: DE-06-116/PR-016-3-E01/501	REV.: A
LOCAL: RUA LATERAL NORTE/SUL NO km 16,3 ao 17,5 - CURITIBA/PR	
RODOVA: BR.116 RÉGIS BITTENCOURT	TRECHO: SÃO PAULO - CURITIBA
TÍTULO: PROJETO EXT. DE REDE SECUNDÁRIA COM ILUMINAÇÃO PÚBLICA km 016,3 ao km 017,5	ESCALA: 1:1.000
	FOLHA: 01/01