


VISTA FRONTAL DO SOLO GRAMPEADO

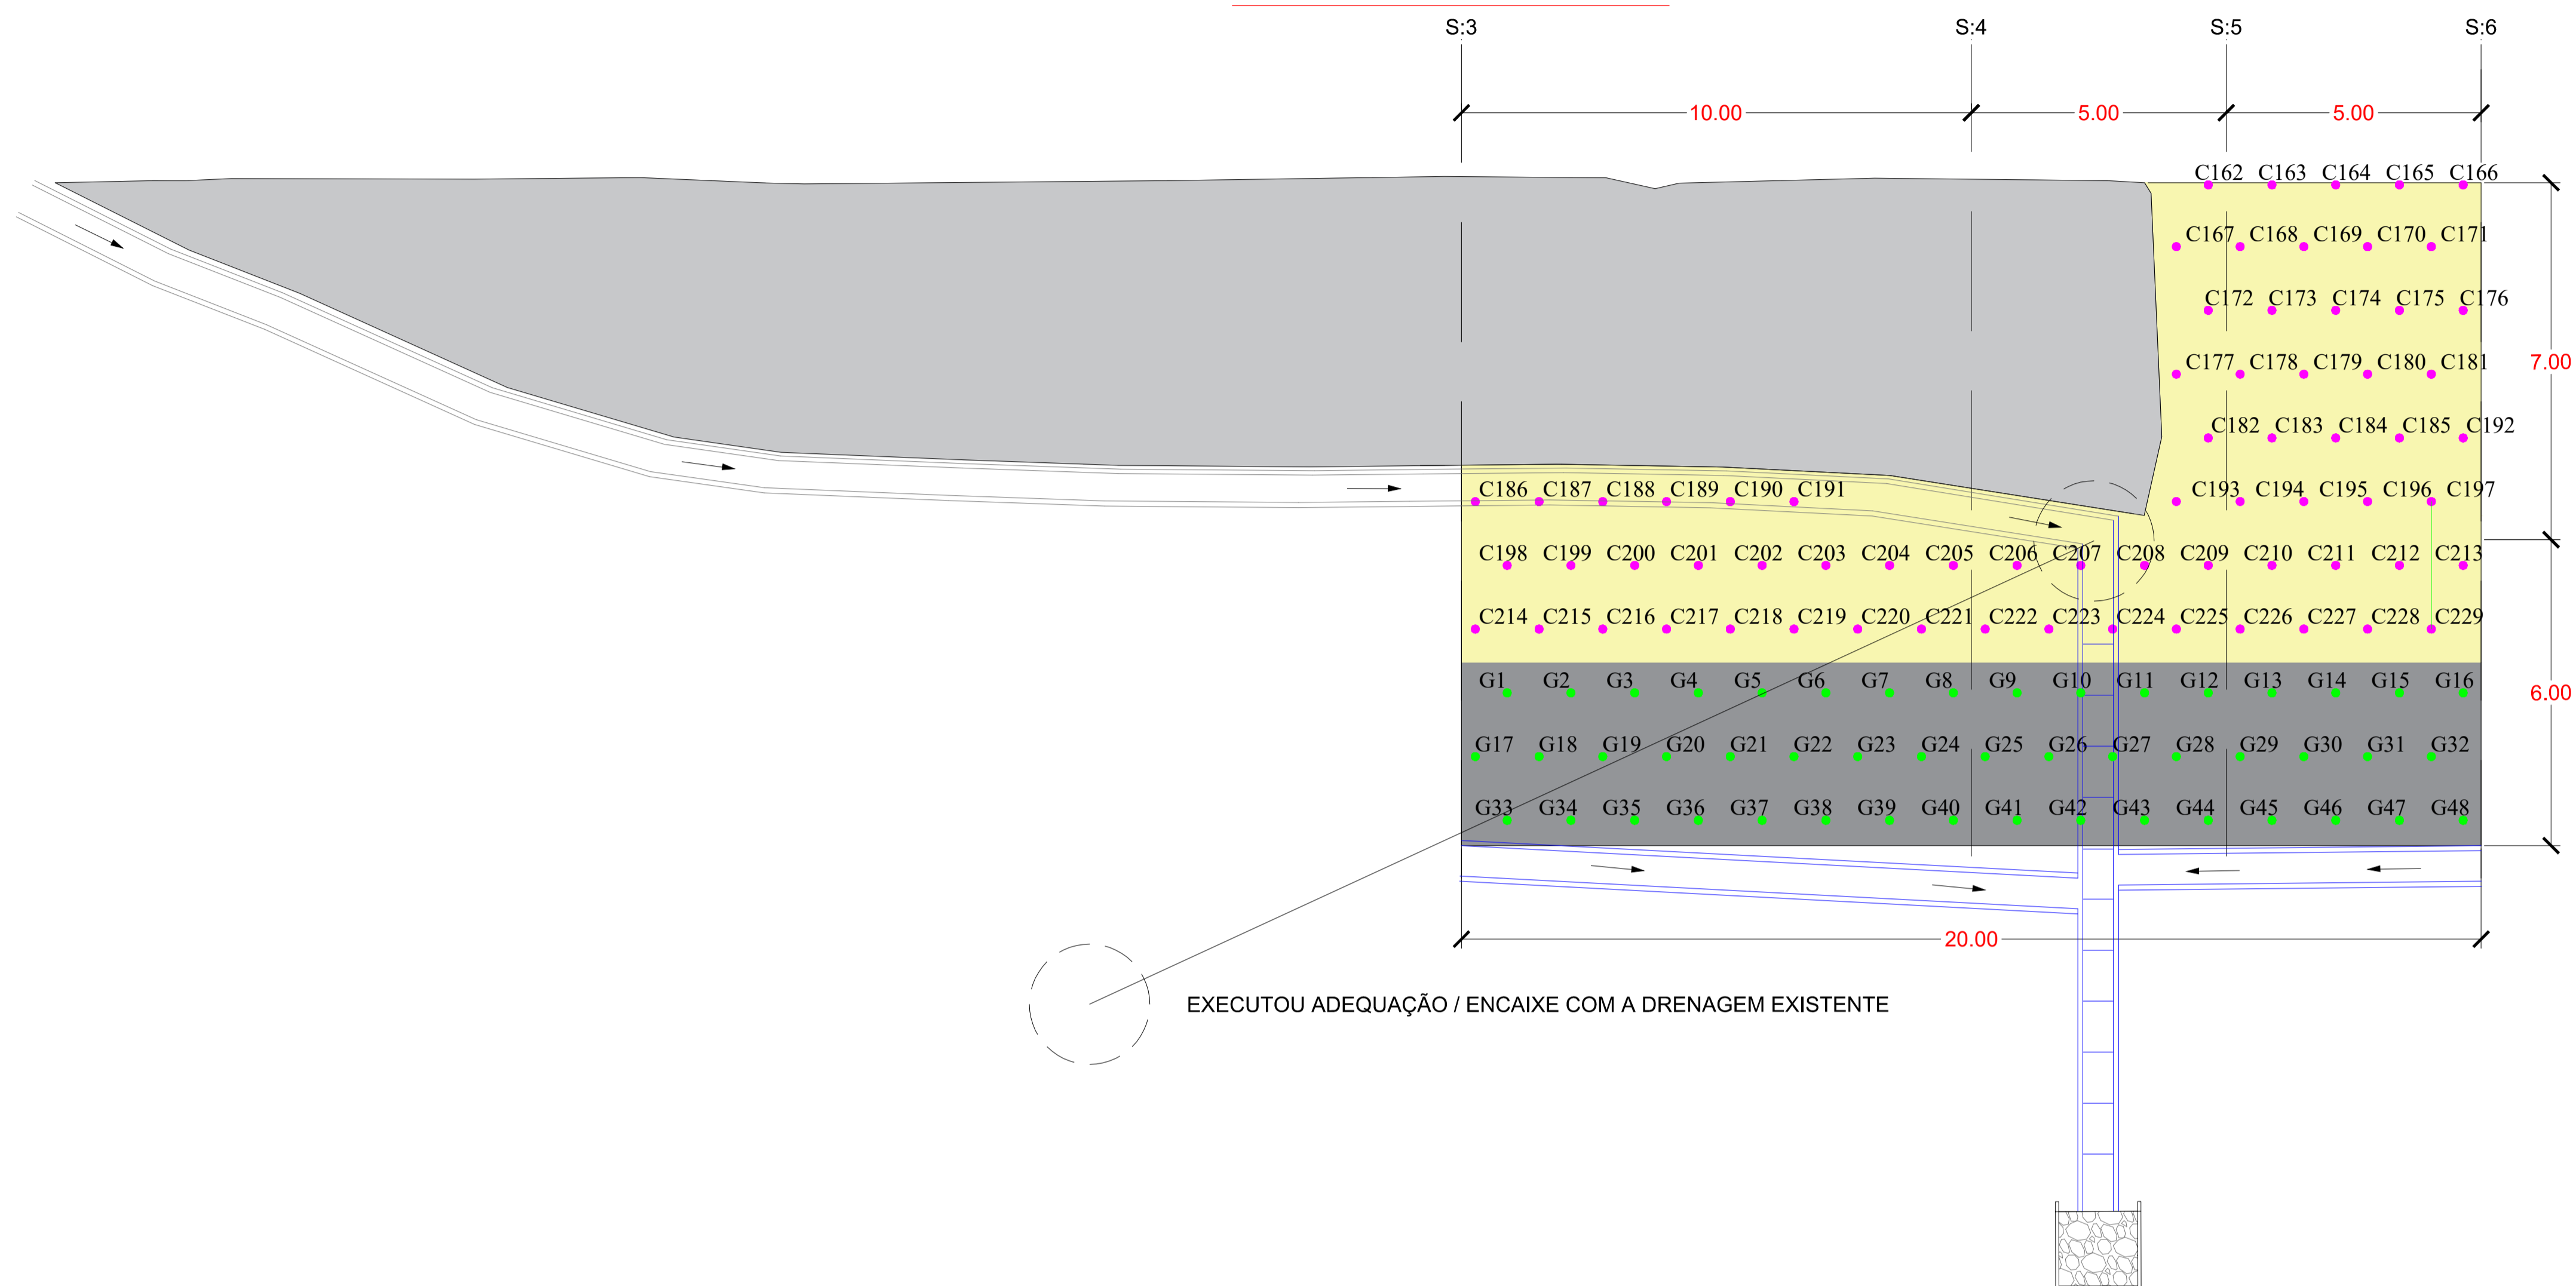

EXECUTOU ADEQUAÇÃO / ENCAIXE COM A DRENAGEM EXISTENTE

- SOLO GRAMPEADO
ÁREA= 109.13 m²
- PROTEÇÃO EM CONCRETO PROJETADO + TELA
ÁREA= 71.89 m²
- CONTENÇÃO EXISTENTE
ÁREA= 197.96 m²

- LEGENDA:
- CANALETA EXECUTADA
 - CANALETA PROJETADA (VPA-04)
 - DESCIDA D'ÁGUA EM DEGRAUS PROJETADA (DR-12)
 - DISSIPADOR DE ENERGIA (DR-12)
 - GRAMPOS CRAVADOS A MÃO
 - CHUMBADORES

| | | | |
|------|-----------------|---------|-----------------------------|
| A | EMISSÃO INICIAL | 03/2022 | AUTOPISTA RÉGIS BITTENCOURT |
| 00 | EMISSÃO INICIAL | 06/2020 | AUTOPISTA RÉGIS BITTENCOURT |
| Rev. | Descrição | Data | Resp. Técnico/Projetista |



PROJETISTA:
AUTOPISTA RÉGIS BITTENCOURT

TÍTULO: CONTENÇÃO DE TALUDE
VISTA FRONTAL
KM 298+600 PISTA SUL - LADO DIREITO

RODOVIA: BR - 116 RÉGIS BITTENCOURT

TRECHO: SÃO PAULO - CURITIBA

ARQUIVO: ARB-116SP-298+600-CNT-EXO-DE-L4-001-R01

ESCALA: S/E

FOLHA: 01/03

"as built"
30/03/2022