









IMPLANTAÇÃO GERAL
Esc.: 1:250

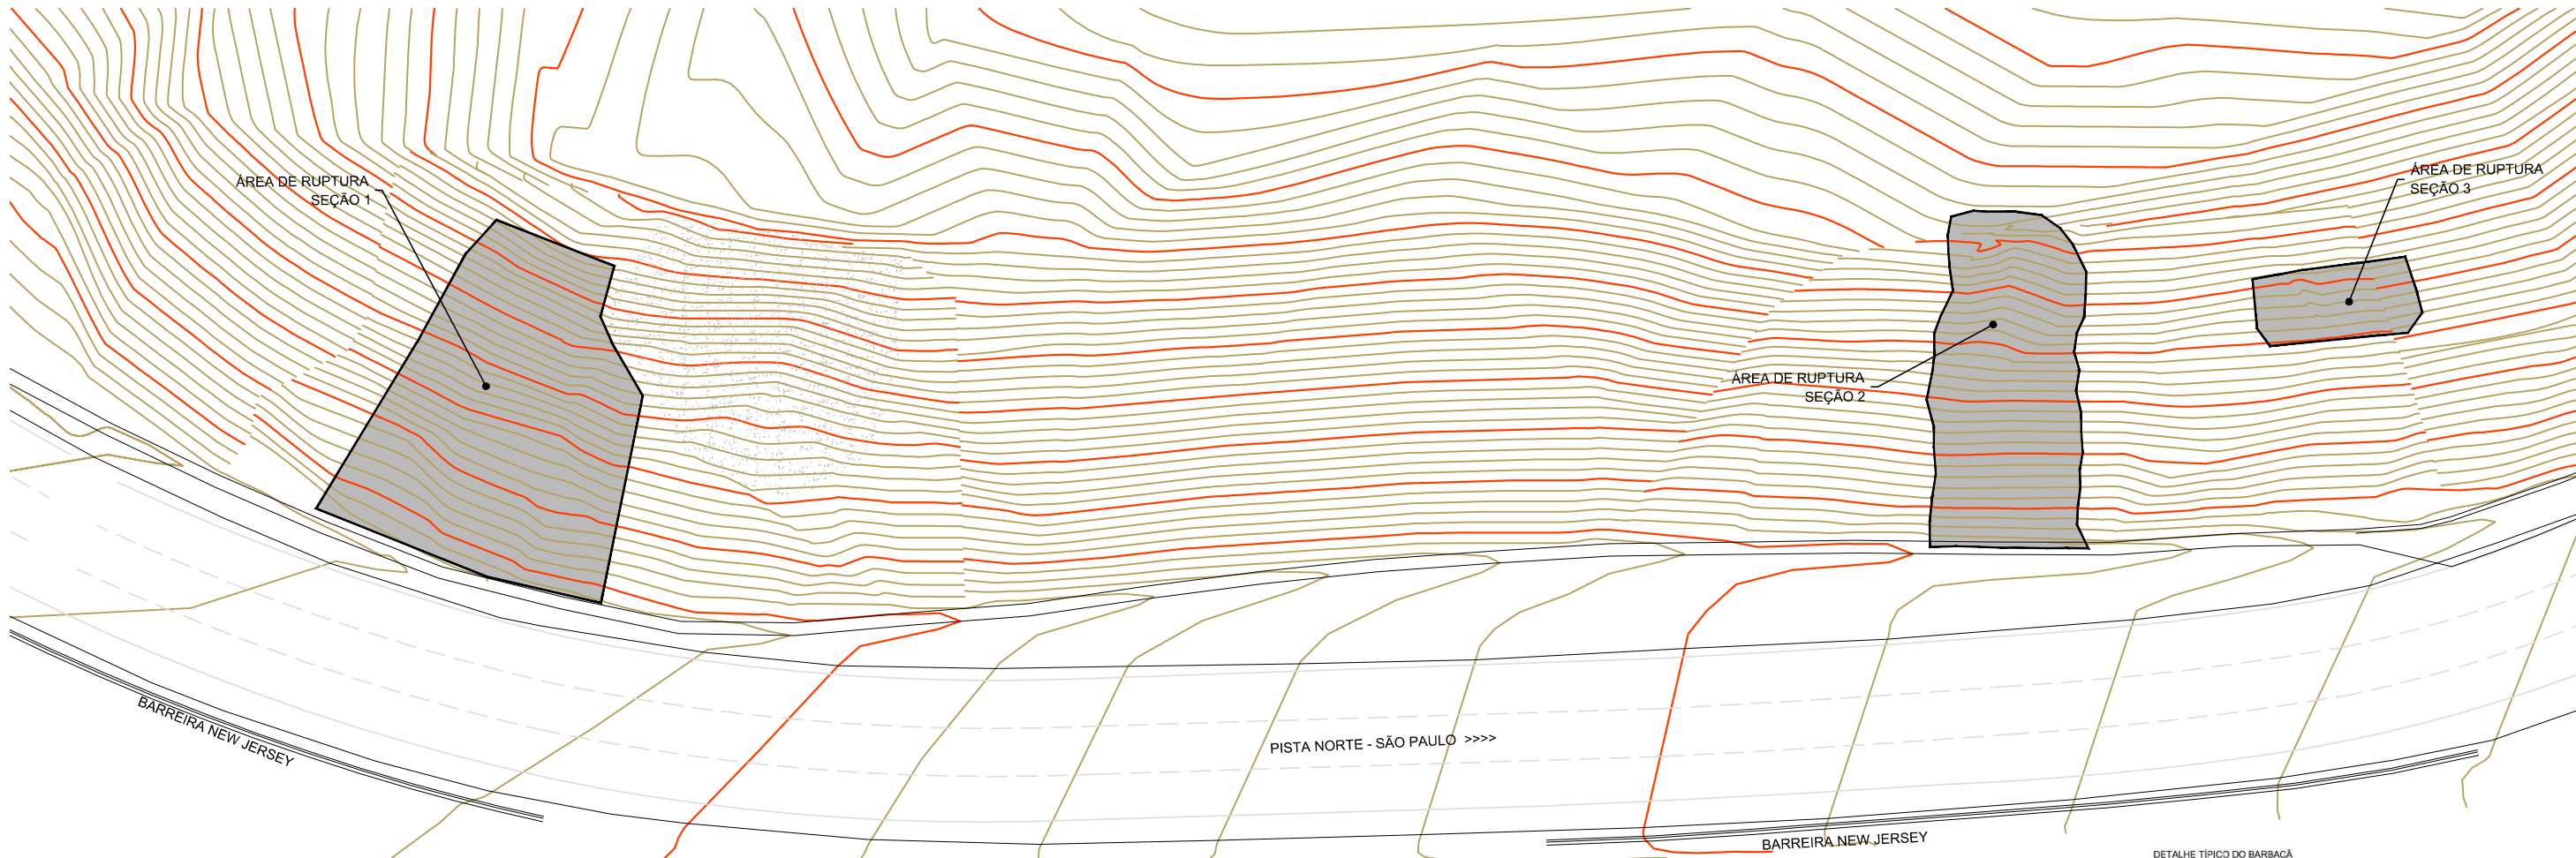

SEÇÕES TRANSVERSAIS
Esc. Esquemática

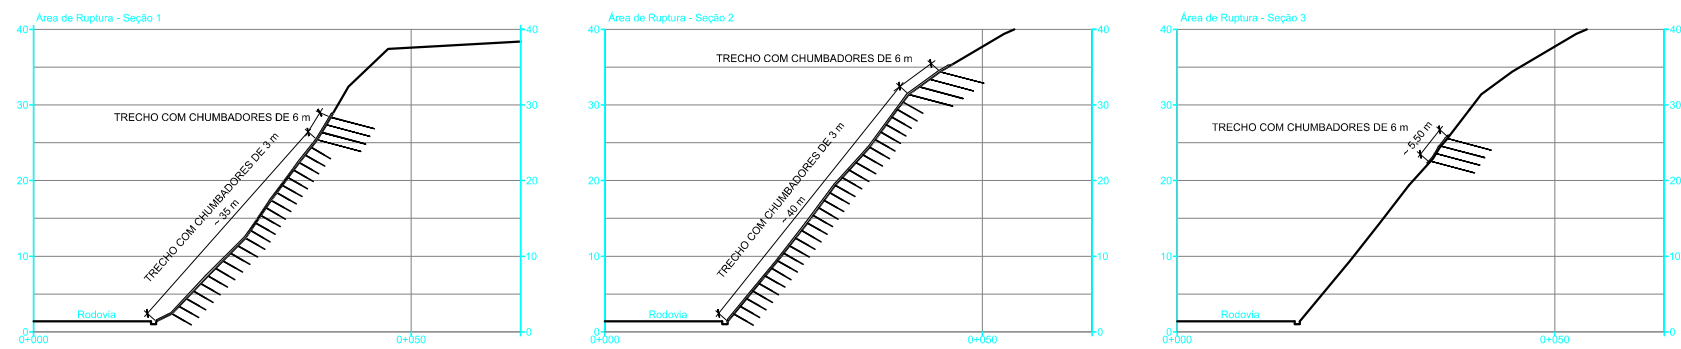

REVESTIMENTO DE CONCRETO PROJETADO COM CHUMBADORES
Esc.: Esquemática

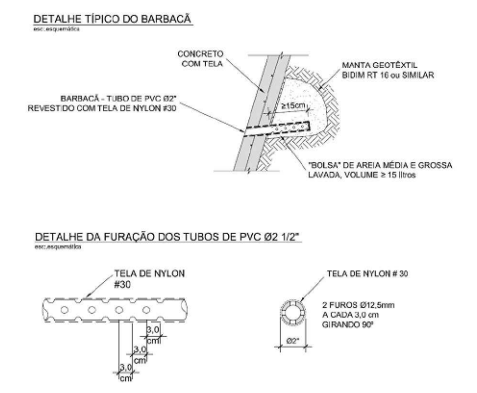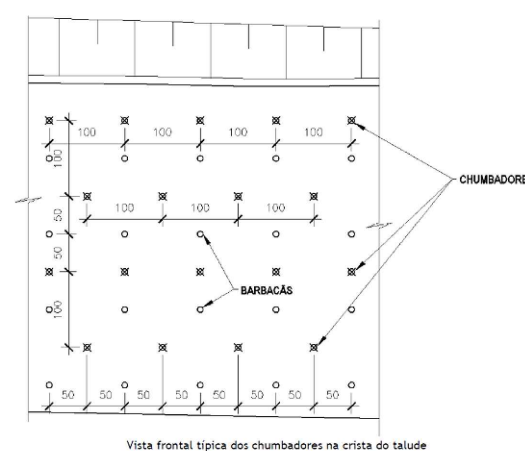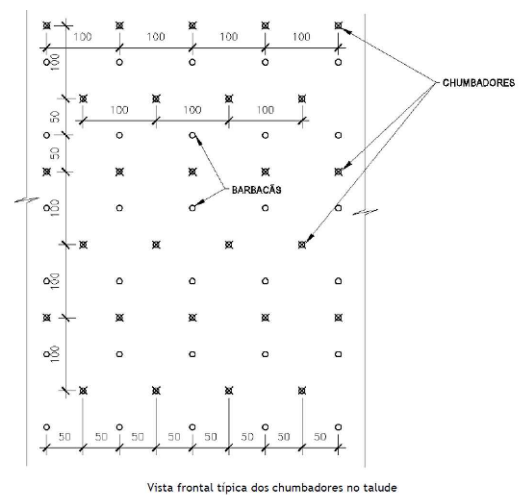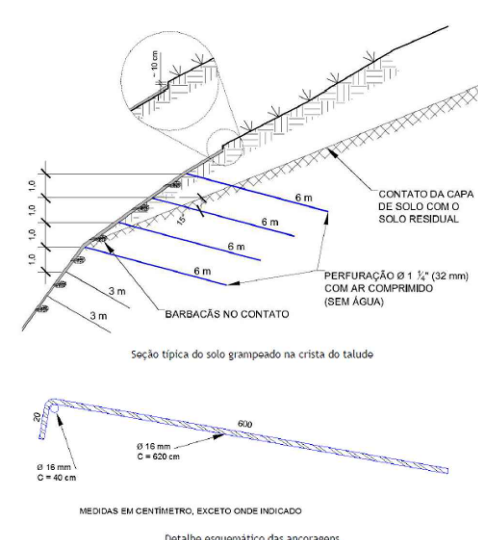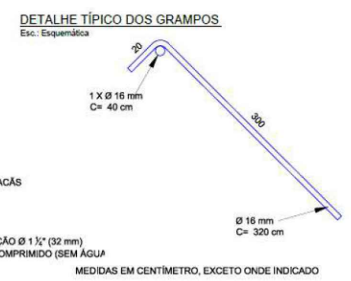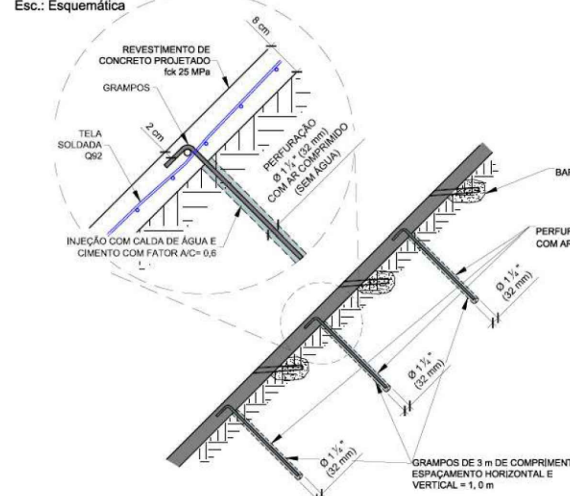

LEGENDA

■ TRECHO RECUPERADO COM SOLO GRAMPEADO E CONCRETO PROJETADO

NOTAS:

1. MEDIDAS E COTAS EM CENTÍMETROS, EXCETO ONDE INDICADO.
2. TODAS AS MEDIDAS E COTAS FORAM VERIFICADAS NO LOCAL.
3. FORAM ADOTADOS PROCEDIMENTOS EXECUTIVOS QUE NÃO PROVOCASSEM NENHUM PROBLEMA PARA O MEIO AMBIENTE, DE ACORDO COM A LEGISLAÇÃO VIGENTE.
4. FORAM TOMADOS TODOS OS CUIDADOS DURANTE A EXECUÇÃO DA OBRA PARA EVITAR INTERFERÊNCIAS COM O MEIO AMBIENTE E LIMITAÇÕES IMPOSTAS PELA LICENÇA AMBIENTAL OBTIDA PARA A EXECUÇÃO DA OBRA.
5. NO DECORRER DA OBRA HOVE ACOMPANHAMENTO PELA FISCALIZAÇÃO TÉCNICA AFIM DE GARANTIR A FIEL EXECUÇÃO DO PROJETO.
6. FORAM SUBMETIDOS À APROVAÇÃO DO PROJETISTA, TODAS AS ALTERAÇÕES NECESSÁRIAS NOS MATERIAIS EMPREGADOS.


"AS BUILT"
07/11/2022



AGÊNCIA NACIONAL DE TRANSPORTES TERRESTRES

Autopista Régis Bittencourt



PROJETISTA	EXECUTORA									Nº DESENHO ANTT: DE-06-116/SP-361-4-G23/501	REV.: A
 <p>ASSESSORIA PROJETOS GEOTECNIA</p>		 <p>GERENCONSAT GEOTECNIA ENGENHARIA E CONSTRUÇÃO LTDA</p>		A 07/11/2022 0 08/05/2020	PAULO CÉSAR BUENO CREA: 2402045019 APG	"AS BUILT" EMISSÃO INICIAL	ASSUNTO	DOC. REFERÊNCIA	LOCAL: km 361+440 PN - SP RODOVA: BR 116 - RÉGIS BITTENCOURT TITULO: PROJETO EXPEDITO DE RECUPERAÇÃO DE TALUDE IMPLANTAÇÃO E DETALHES - "AS BUILT"	TRECHO: SÃO PAULO-SP - CURITIBA-PR ESCALA: INDICADA FOLHA: 01	
REV. A	REV.	DATA	RESP. TEC. PROJETISTA	RESP. TEC. CONCES							