



IMPLANTAÇÃO
Esc.: 1:250

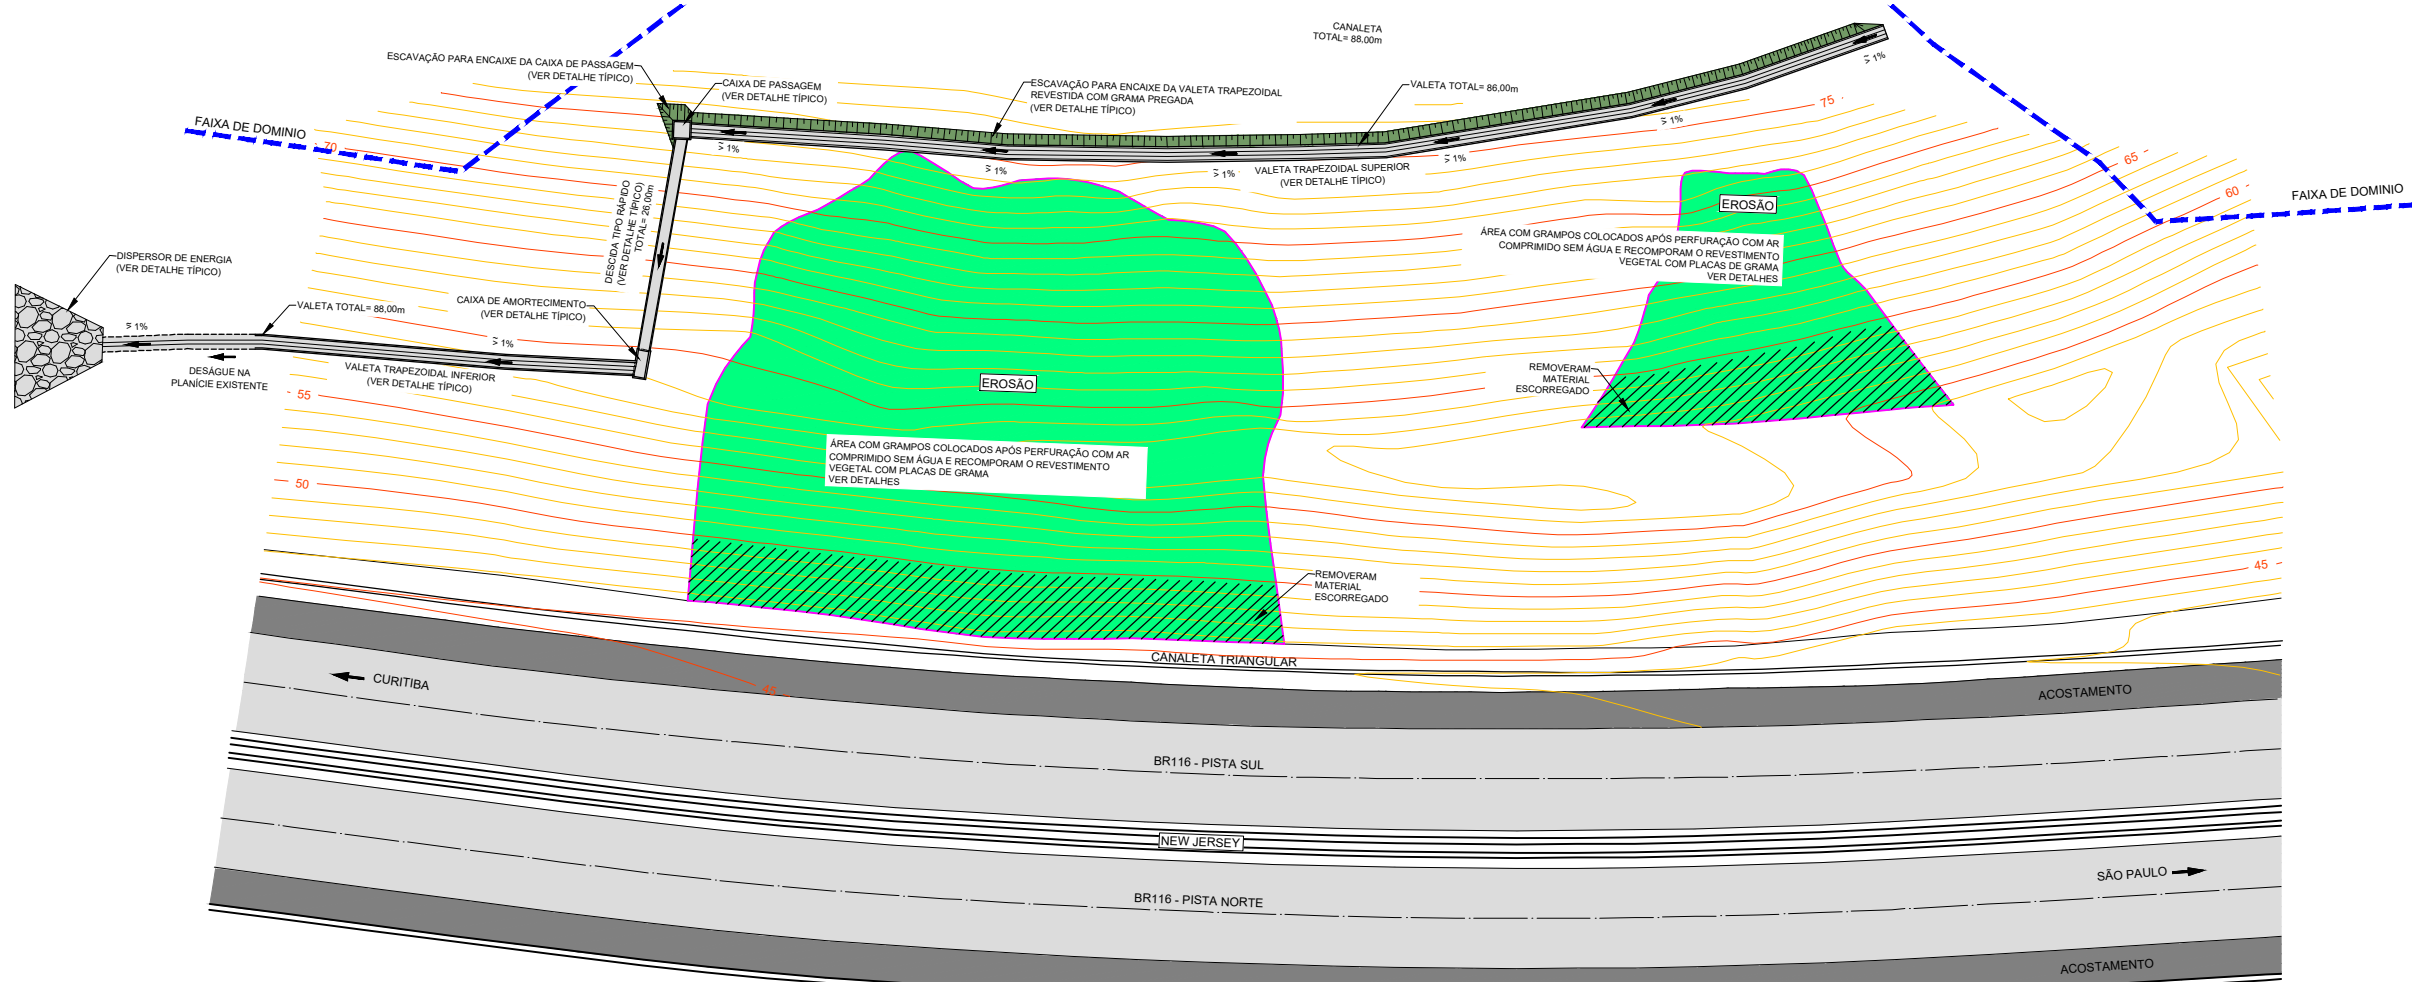

GRAMA PREGADA E ARMADA COM TELA PLÁSTICA

CORTE TÍPICO


Esc.: esquemática

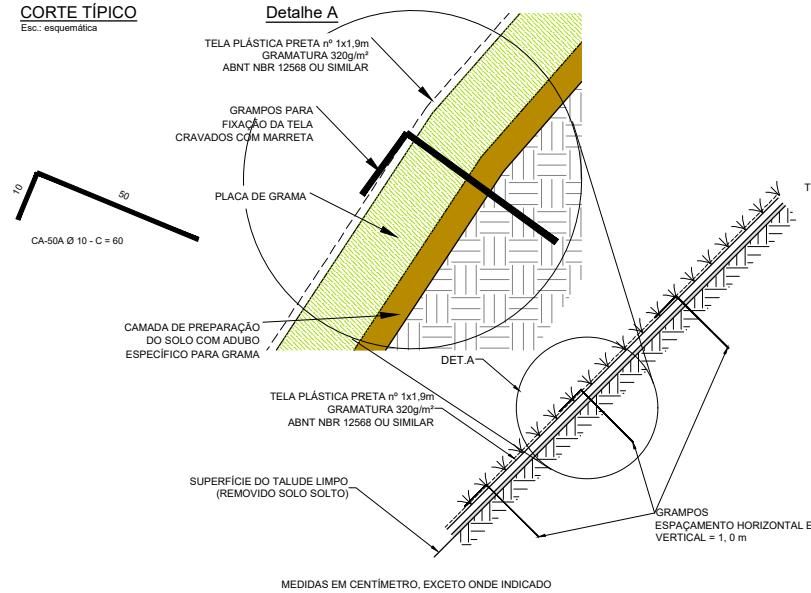

GRAMA PREGADA E ARMADA COM TELA PLÁSTICA


COM GRAMPO COLOCADO EM FURO

Esc.: Esquemática

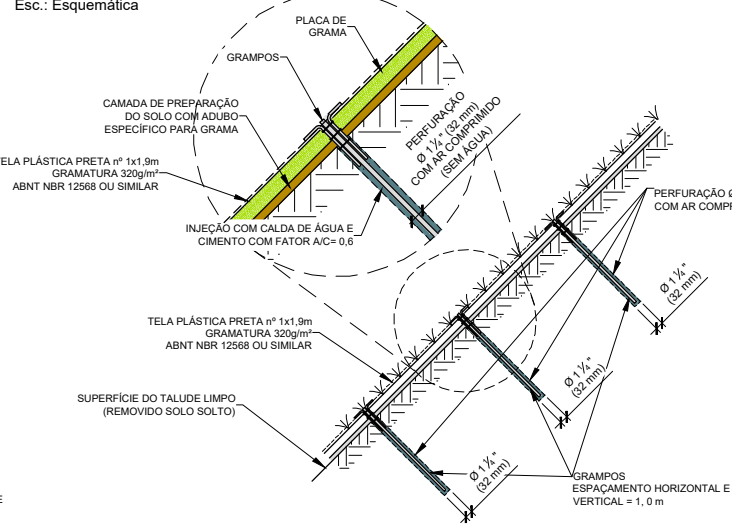

DETALHE TÍPICO DOS GRAMPOS

Esc.: Esquemática

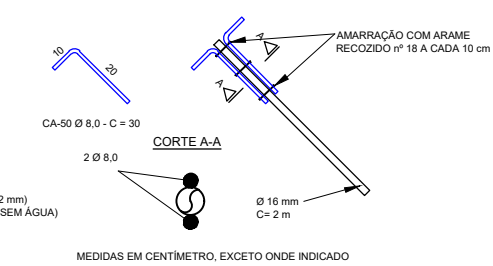


NOTAS:

1. MEDIDAS E COTAS EM CENTÍMETROS, EXCETO ONDE INDICADO
2. VERIFICAR MEDIDAS E COTAS NO LOCAL. NÃO UTILIZARAM MEDIDAS OBTIDAS NO DESENHO EM ESCALA, VALEM SEMPRE AS MEDIDAS ESCRITAS.
3. A EMPRESA EXECUTORA DA OBRA FOI RESPONSÁVEL POR ADOTAR PROCEDIMENTOS EXECUTIVOS QUE NÃO PROVOQUEM NENHUM PROBLEMA PARA O MEIO AMBIENTE, DE ACORDO COM A LEGISLAÇÃO VIGENTE. QUALQUER PROBLEMA DE AGRESSÃO AO MEIO PROVOCADO PELA EXECUÇÃO DA OBRA FOI DE RESPONSABILIDADE DA EMPRESA EXECUTORA.
4. OS CUIDADOS DURANTE A EXECUÇÃO DA OBRA PARA EVITAR INTERFERÊNCIAS COM O MEIO AMBIENTE E LIMITAÇÕES IMPOSTAS PELA LICENÇA AMBIENTAL OBTIDA PARA A EXECUÇÃO DESTA OBRA FORAM RESPONSABILIDADE DA EMPRESA EXECUTORA.
5. RECOMENDAMOS E ENFATIZAMOS A NECESSIDADE DE UMA FISCALIZAÇÃO TÉCNICA DA EXECUÇÃO DA OBRA DE MANEIRA A GARANTIR A FIEL EXECUÇÃO DO PROJETO
6. QUALQUER ALTERAÇÃO NOS MATERIAIS EMPREGADOS FORAM SUBMETIDA À PROJETISTA.

"as built"
26/05/2022

		Autopista Régis Bittencourt 	
N° DESENHO ANTT: DE-06-116/SP-365-0-G23/501		REV.: 0	
LOCAL: km 365+100 Pista Sul - SP		TRENCHO: SÃO PAULO-SP - CURITIBA-PR	
RODOVIA: BR 116 - RÉGIS BITTENCOURT		ESCALA: INDICADA	
TÍTULO: PROJETO EXPEDITO DE RECUPERAÇÃO DE TALUDE IMPLANTAÇÃO E DETALHES TÍPICOS		FOLHA: 01	

REV. 0	REV.	DATA	RESP. PROJ. TECNICO	RESP. TEC. CONCS	EMISSÃO INICIAL	ASSUNTO	DOC. REFERÊNCIA