IMPLANTAÇÃO GERAL

Esc.: 1:400

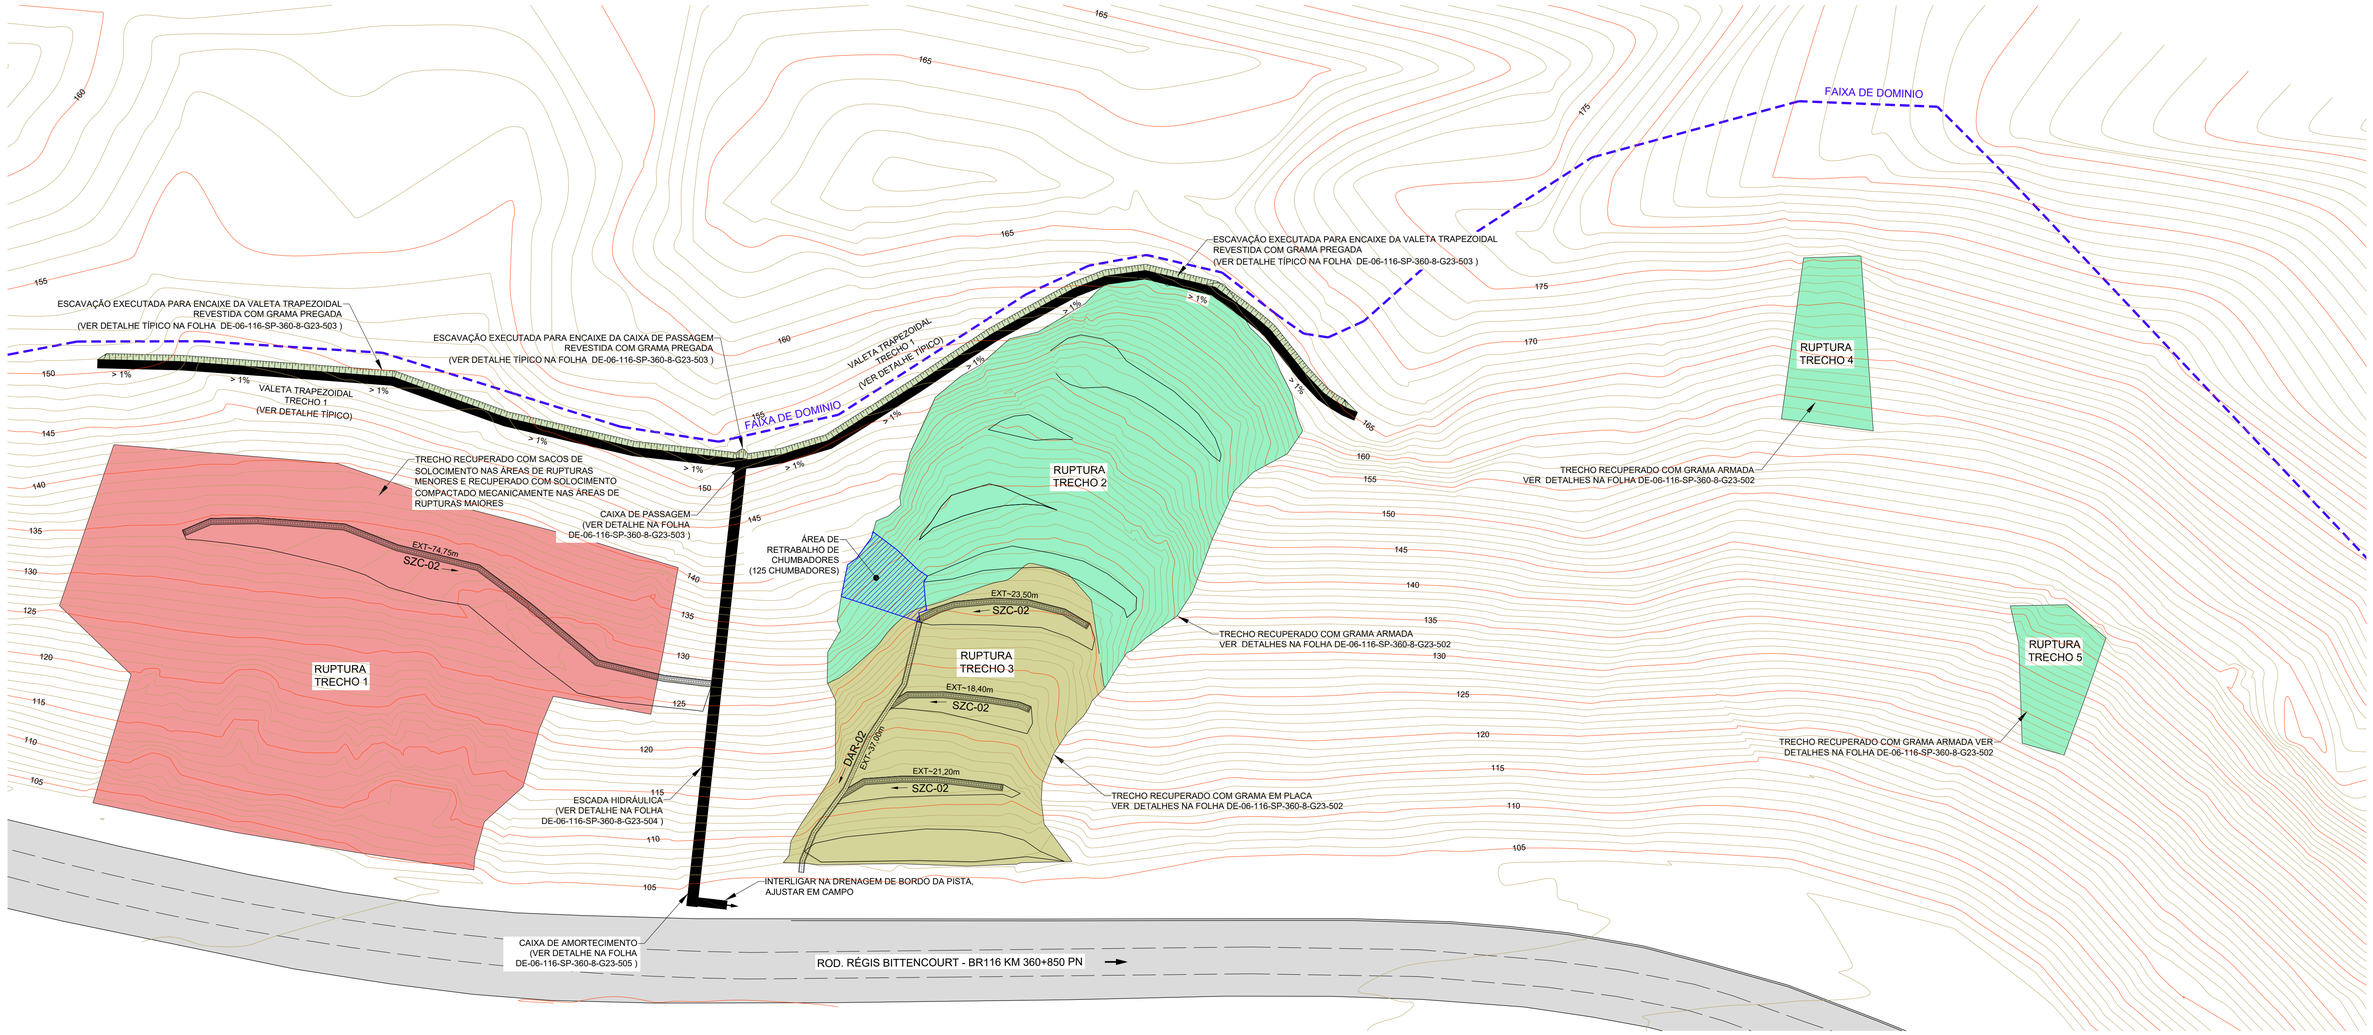

DETALHE TÍPICO DE RECUPERAÇÃO DE TALUDE COM RUPTURA COM SACO DE SOLO CIMENTO

ESC. ESQUEMÁTICA

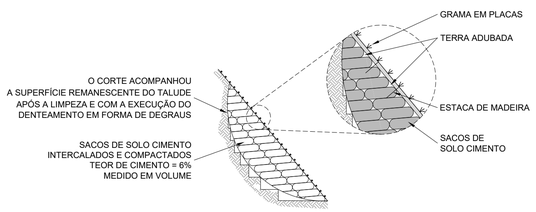

LEGENDA

- TRECHO RECUPERADO COM SACO DE SOLO CIMENTO
- TRECHO RECUPERADO COM GRAMA ARMADA
- TRECHO RECUPERADO COM GRAMA EM PLACA
- ÁREA DE RETRABALHO DE CHUMBADORES

NOTAS:

1. MEDIDAS E COTAS EM CENTÍMETROS, EXCETO ONDE INDICADO.
2. TODAS AS MEDIDAS E COTAS FORAM VERIFICADAS NO LOCAL.
3. FORAM ADOTADOS PROCEDIMENTOS EXECUTIVOS QUE NÃO PROVOCASSEM NENHUM PROBLEMA PARA O MEIO AMBIENTE, DE ACORDO COM A LEGISLAÇÃO VIGENTE.
4. FORAM TOMADOS TODOS OS CUIDADOS DURANTE A EXECUÇÃO DA OBRA PARA EVITAR INTERFERÊNCIAS COM O MEIO AMBIENTE E LIMITAÇÕES IMPOSTAS PELA LICENÇA AMBIENTAL OBTIDA PARA A EXECUÇÃO DA OBRA.
5. NO DECORRER DA OBRA HOUVE ACOMPANHAMENTO PELA FISCALIZAÇÃO TÉCNICA AFIM DE GARANTIR A FIEL EXECUÇÃO DO PROJETO.
6. FORAM SUBMETIDOS À APROVAÇÃO DO PROJETISTA, TODAS AS ALTERAÇÕES NECESSÁRIAS NOS MATERIAIS EMPREGADOS.

"AS BUILT"
23/09/2022

ANTT AGÊNCIA NACIONAL DE TRANSPORTES TERRESTRES

Autopista Régis Bittencourt
arteris

PROJETISTA	EXECUTORA	REV.	DATA	RESP. TÉC./PROJETISTA	RESP. TÉC./CONCES.	ASSUNTO	DOC. REFERÊNCIA
APG ASSESSORIA PROJETOS GEOTECNIA	GEOTECNIA ENGENHARIA E CONSTRUÇÕES LTDA.	A	23/09/2022	PAULO CÉSAR BUENO CREA: 2402045019		"AS BUILT"	
REV. 0		0	17/04/2020	APG		EMISSÃO INICIAL	

Nº DESENHO ANTT:	DE-06-116/SP-360-8-G23/501	REV.:	00A
LOCAL:	km 360+850 PN - SP		
RODOVIA:	BR 116 - RÉGIS BITTENCOURT	TRECHO:	SÃO PAULO-SP - CURITIBA-PR
TÍTULO:	PROJETO EXPEDITO DE RECUPERAÇÃO DE TALUDE IMPLANTAÇÃO E DETALHES TÍPICOS - "AS BUILT"	ESCALA: INDICADA	FOLHA: 01